


# 교통사고 빈발지역 교통안전시설 개선 요청

1 신월동 신월사거리 개선방안  
 - 간이중앙분리대 연장설치, 방호울타리 설치



2 목동사거리 개선방안  
 - 미끄럼방지 포장

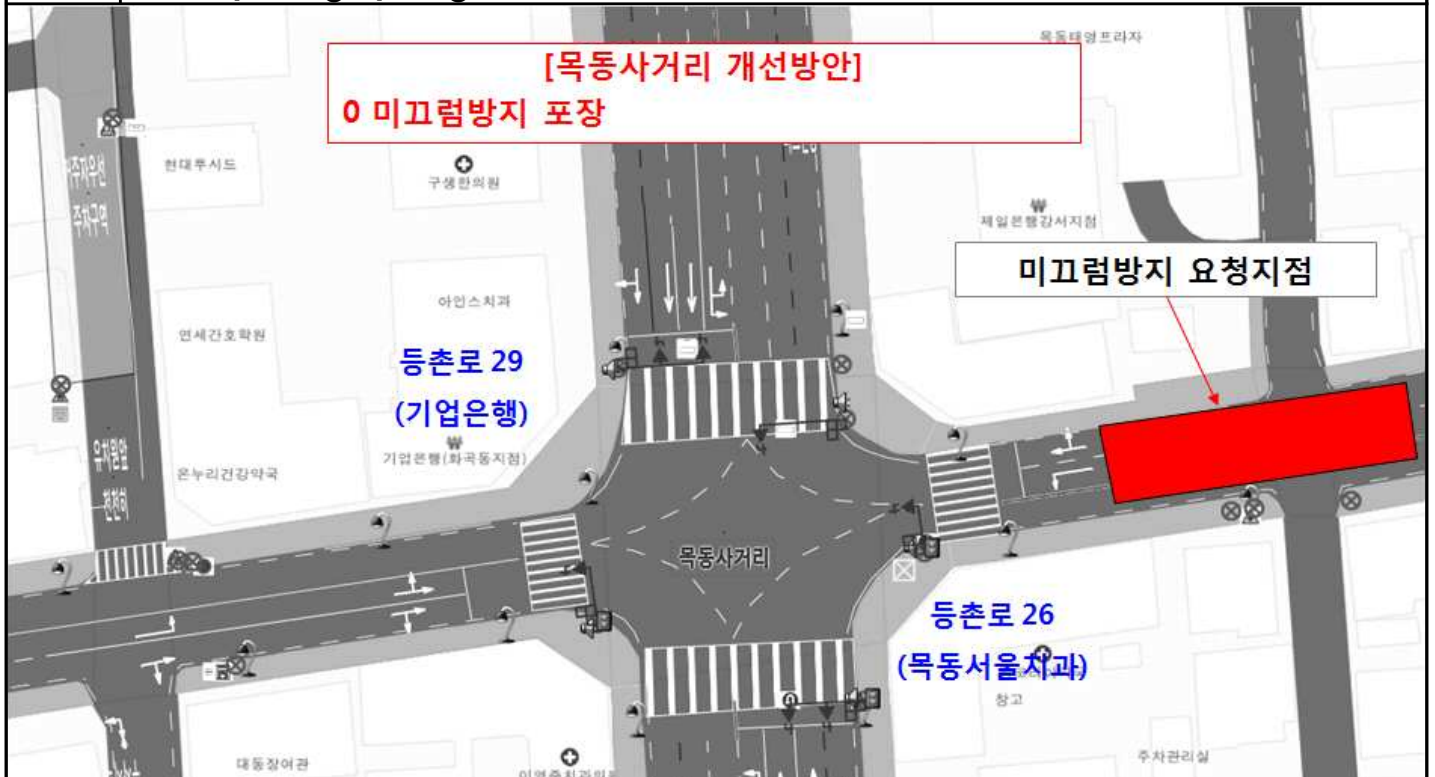


# 교통사고 빈발지역 교통안전시설 개선 요청

3

SC 제일은행 앞 개선방안

- 간이중앙분리대 40m 연장 설치

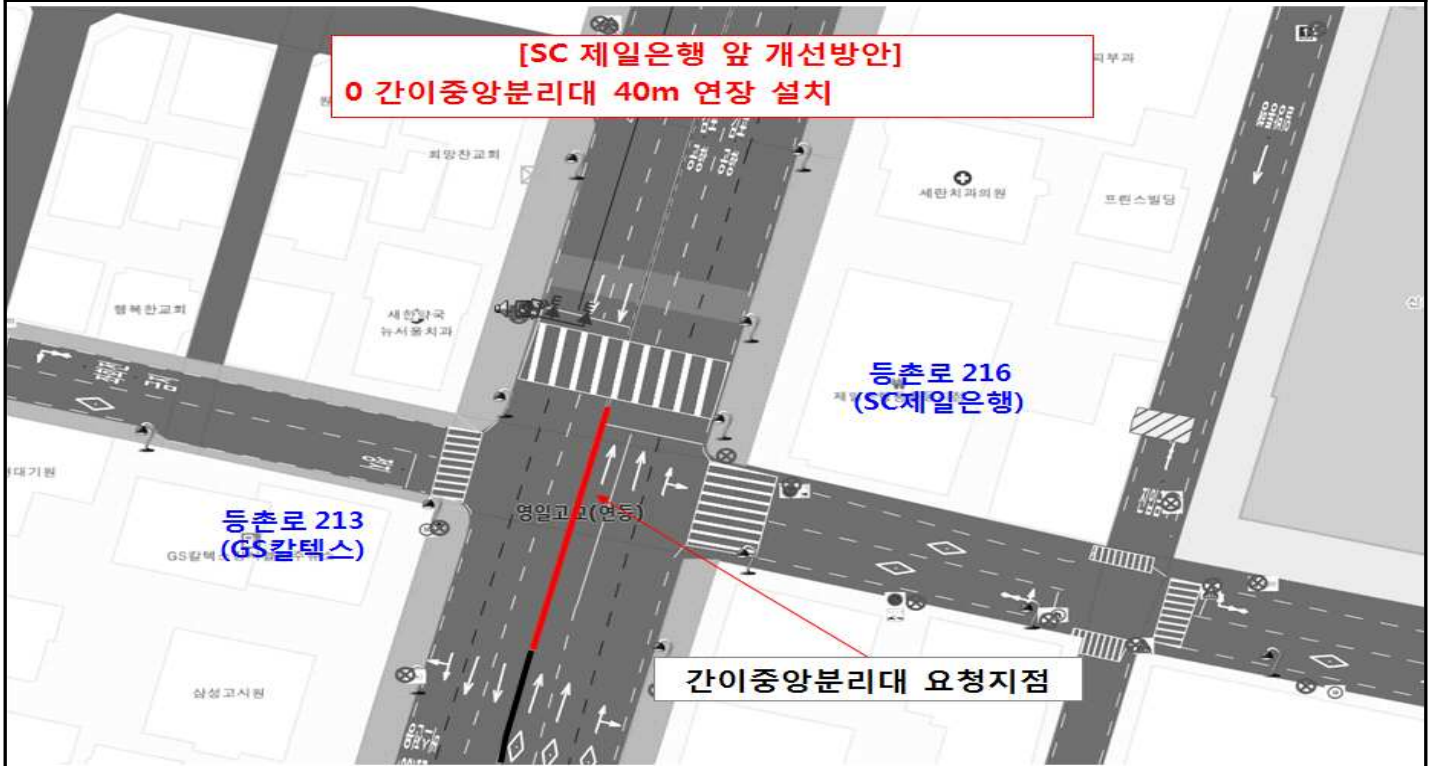

4

서서울호수공원 앞 개선방안

- 방호울타리 45m 설치



# 교통사고 빈발지역 교통안전시설 개선 방안

5

반석교회 앞 개선방안

- 간이중앙분리대 100m 설치

