





서울특별시

설계명 PROJECT TITLE
노들섬 특화공간 조성사업
주기 NOTE

NOTE
A F-CV 10°-2C, E10° (ELP 400)
*기타사항은 각종 상세도를 참조한다.

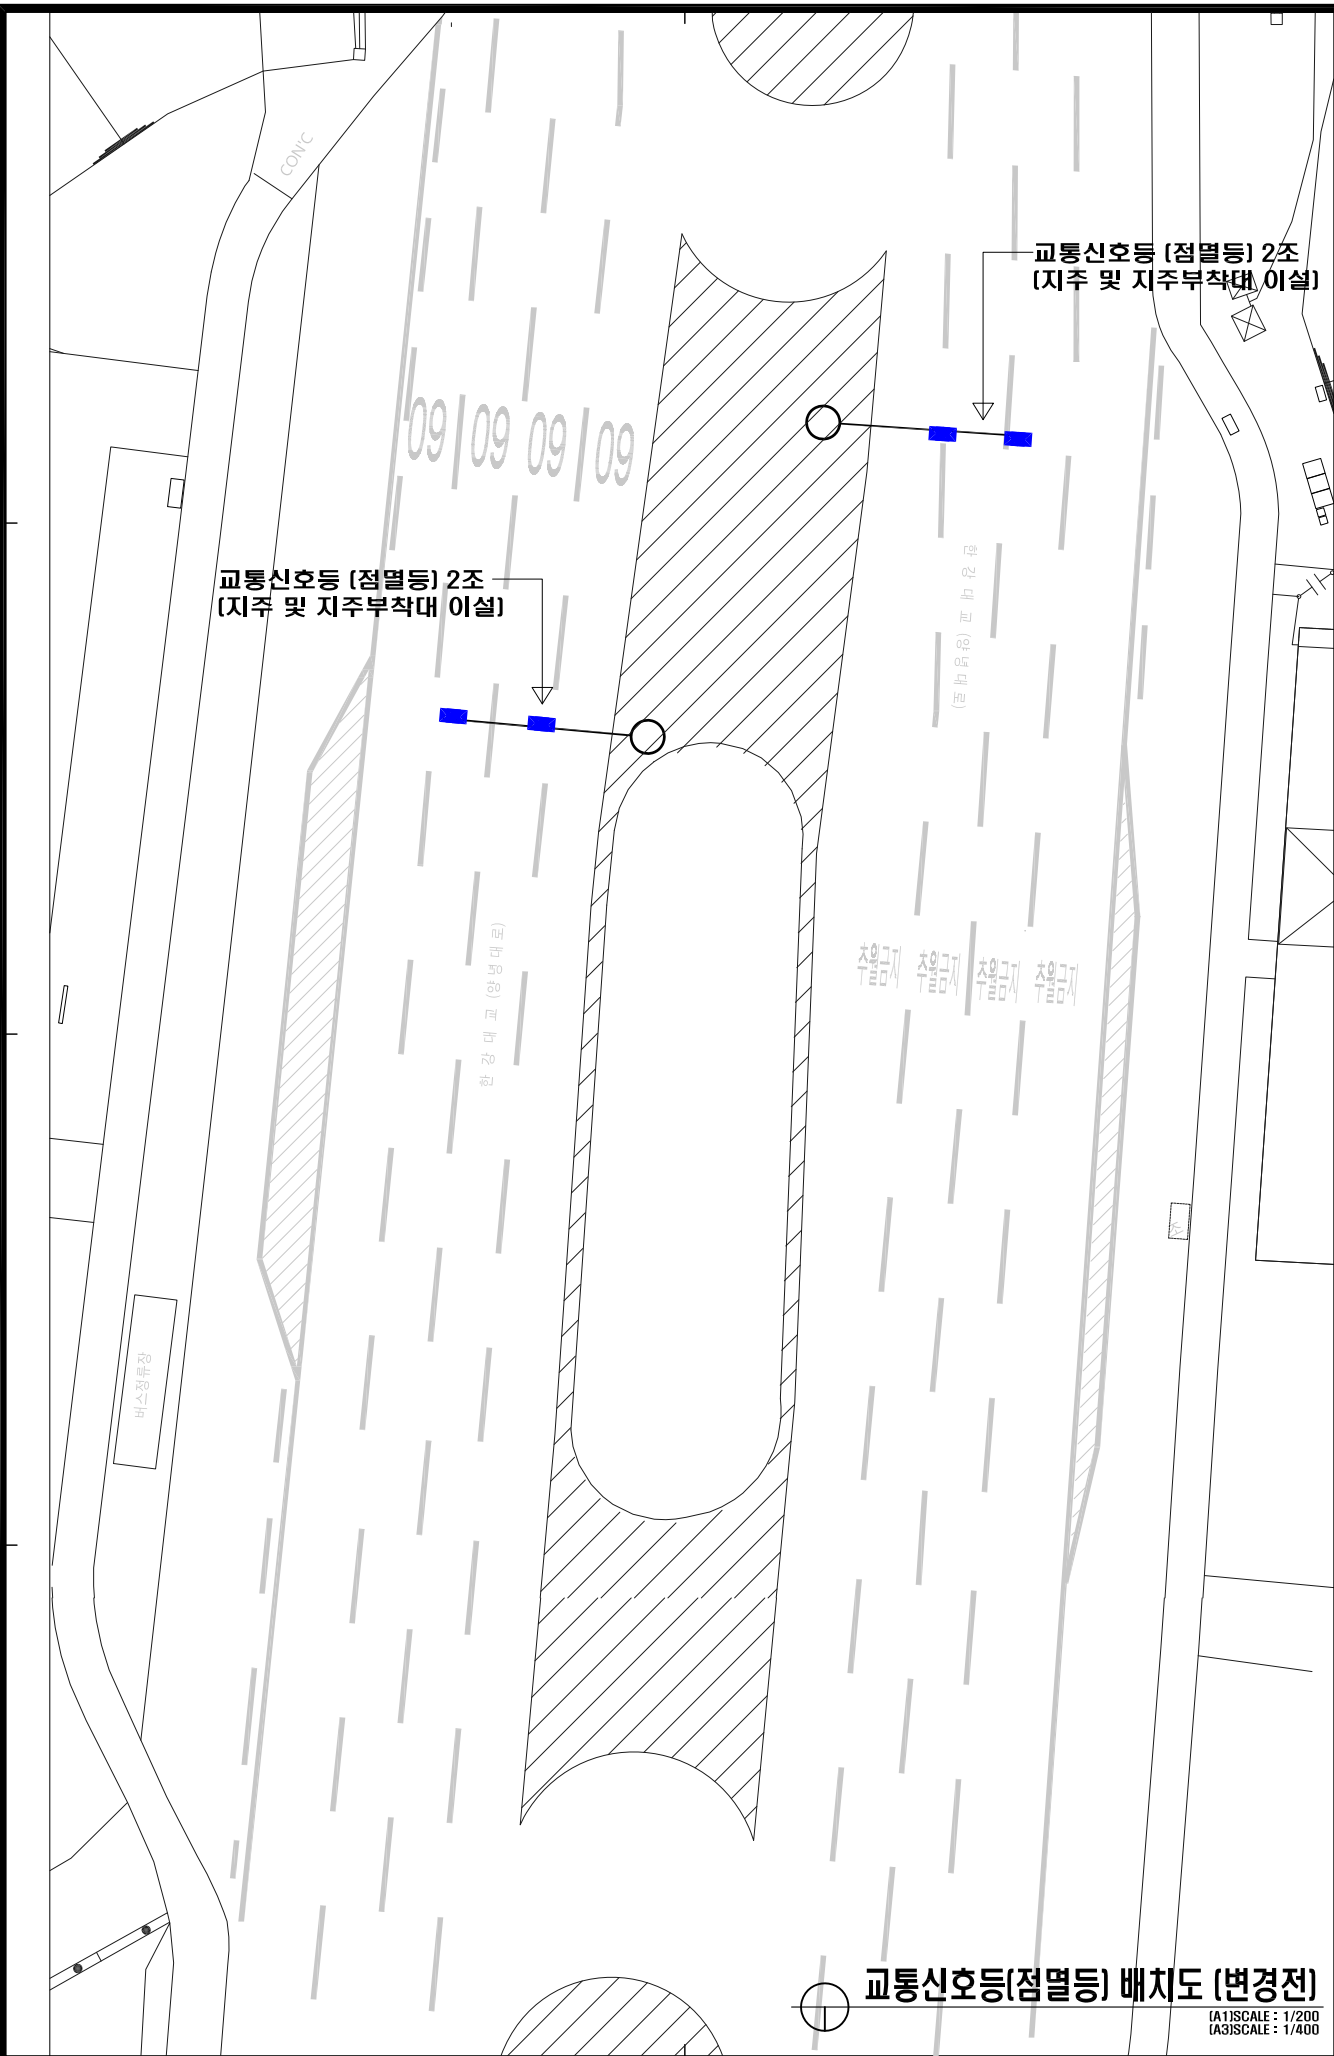

교통신호등(점멸등) 배치도 (변경전)
(A1)SCALE: 1/200
(A3)SCALE: 1/400

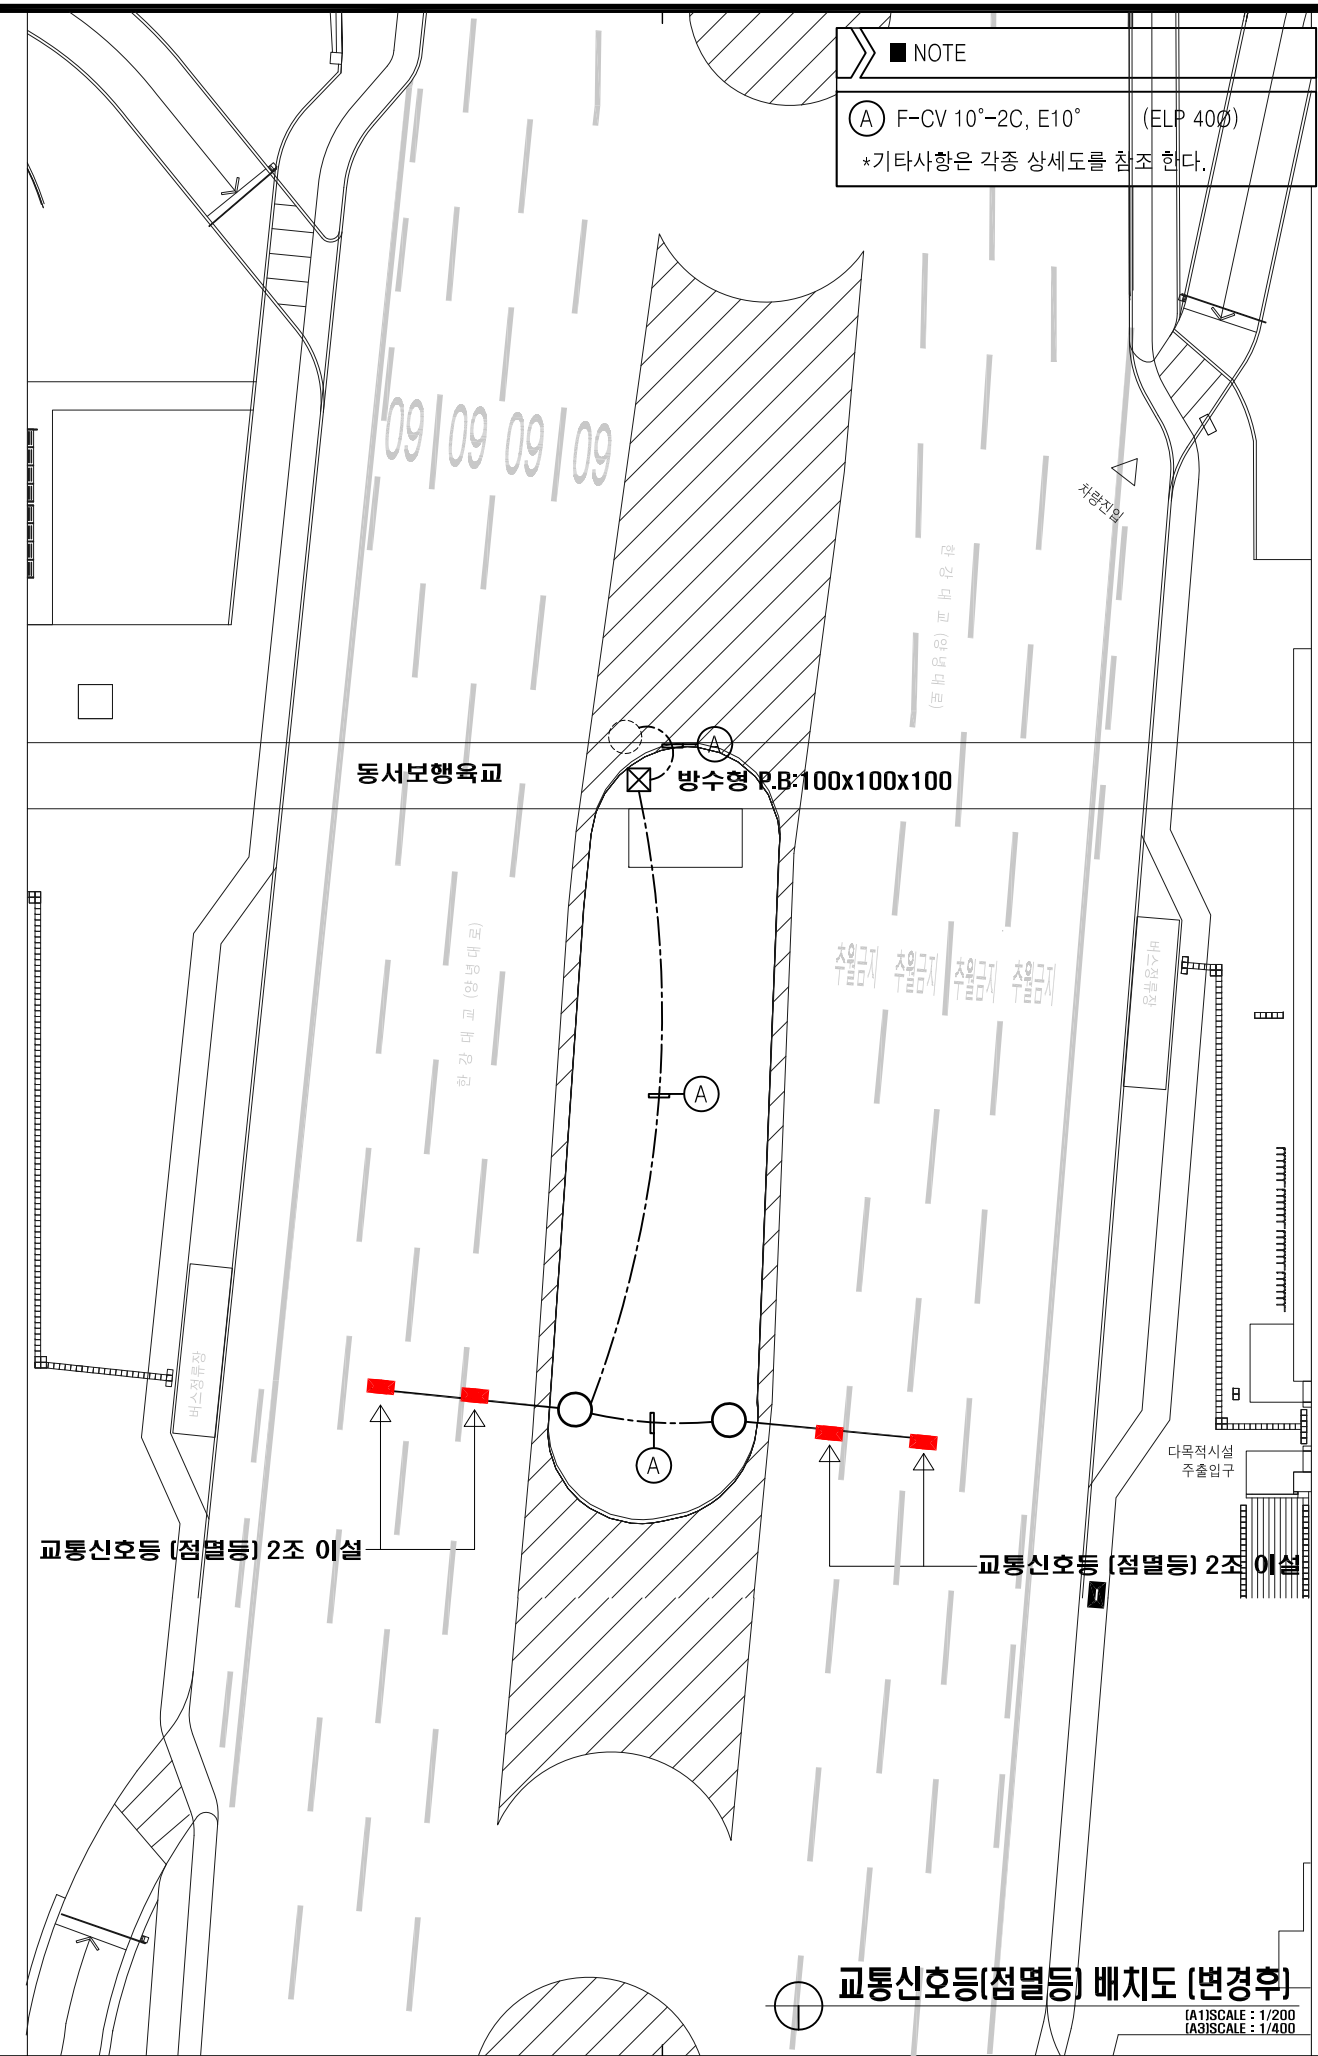

교통신호등(점멸등) 배치도 (변경후)
(A1)SCALE: 1/200
(A3)SCALE: 1/400

설계 변경				
DESCRIPTION OF REVISION				
일자	설계	검토	심사	승인

설계
DESIGN

설계회사명
DRAWING OFFICE NAME
(주)엠케이플러스
(주)토포스건축사사무소

건축사명
ARCHITECT NAME
박남규

축척	
SCALE	
A1	1/200
A3	1/400

일자 DATE
2017. 07

설계번호 PROJECT NO.
16001

도면번호 SHEET NO.
E-801

도면명 SUBJECT TITLE
교통신호등(점멸등)
카메라 철거 및 이설