


# 01. 강북구 삼양입구사거리 (현황+개선)

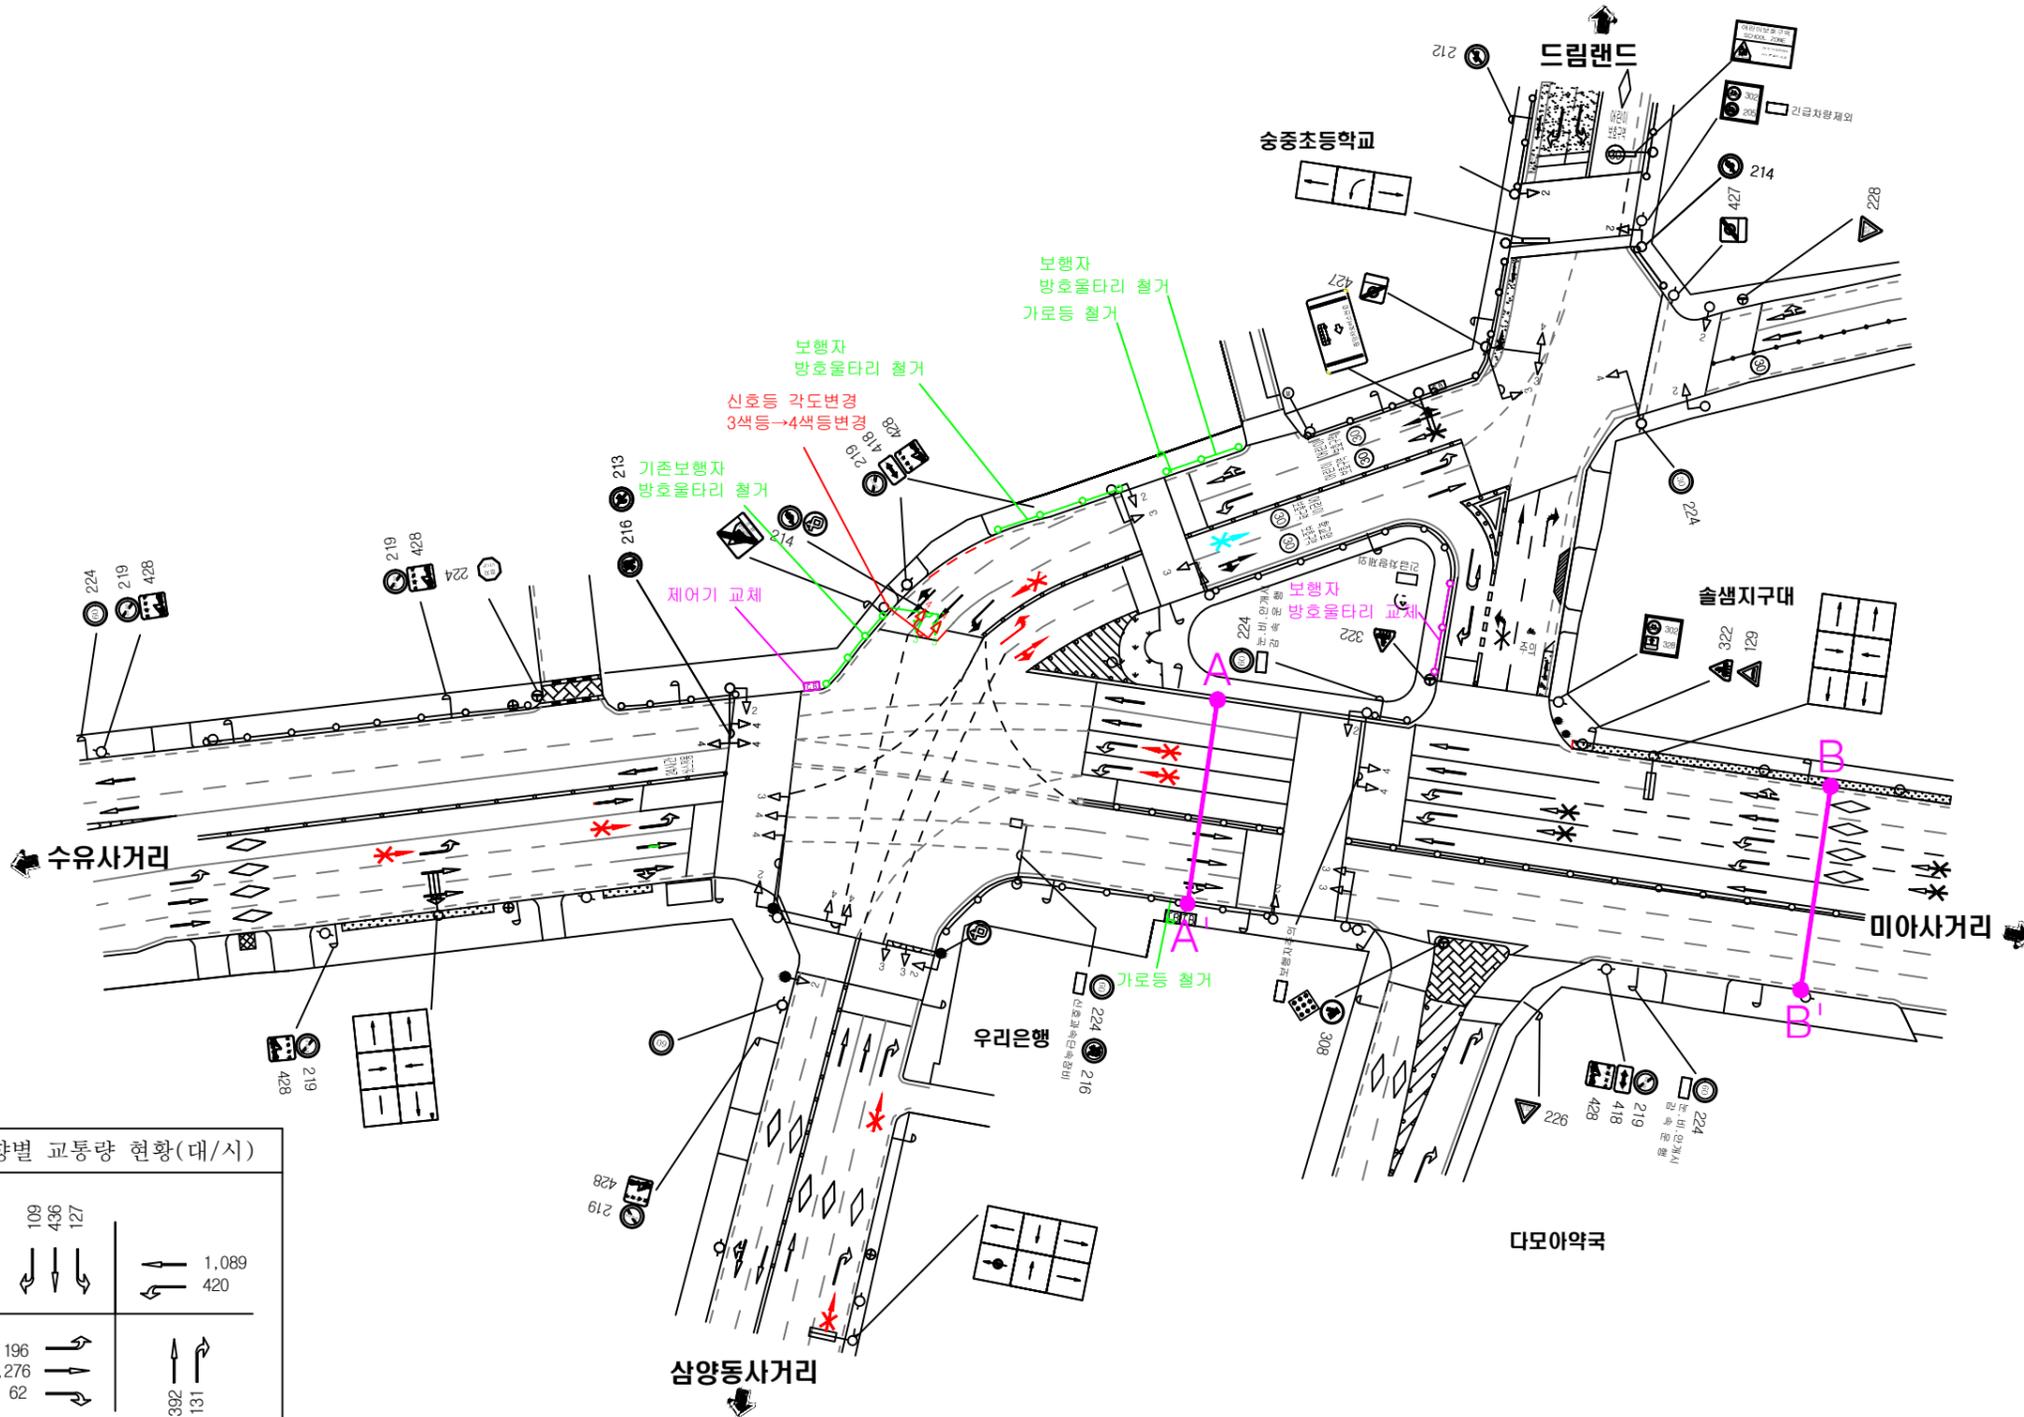

방향별 교통량 현황(대/시)

108 436 127	1,089 420
196 1,276 62	392 131

## 범례

구분	내용
흑색	현황 교통안전시설
적색	신설 교통안전시설
녹색	제거 교통안전시설


## 시공시 유의사항

- 안전표지
  - 가. 시공전 100% 공단에 재귀반사화도를 측정하여 합격품 시공 요망
  - 나. 기초타파기는 사전 통보하여 검리인원에게 콘크리트 타설 요망
- 노면표시
  - 가. 2017년 서울시 기준에 맞는 고성능용착도로 사용할 것(형식, 형색, 황색)
  - 특수도로 특별시방서 참조
  - 나. 도색작업 전 필히 프라이머를 칠하고 도색작업
  - 다. 도색두께는 2.0mm 이상을 유지하도록 하고, 유리알 분사구를 조정하여 유리알이 많이 투입되도록 조치하여 재귀반사 계도불량으로 재시공 조치가 되지 않도록 조치 요망

## 개선내용

- 신호등 및 지주 각도조정 (3색등→4색등 변경)
- 가로등 철거
- 보행자 방호울타리 교체및철거

## 횡단면도

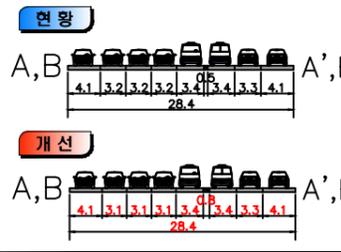

공사명  
2017년 교통사고 잦은 곳 실시설계용역

지점명  
강북구 삼양입구 사거리(현황+개선)

일자  
2018. 02.

축척  
none

설계  
-

검사  
-