63.학림유치원

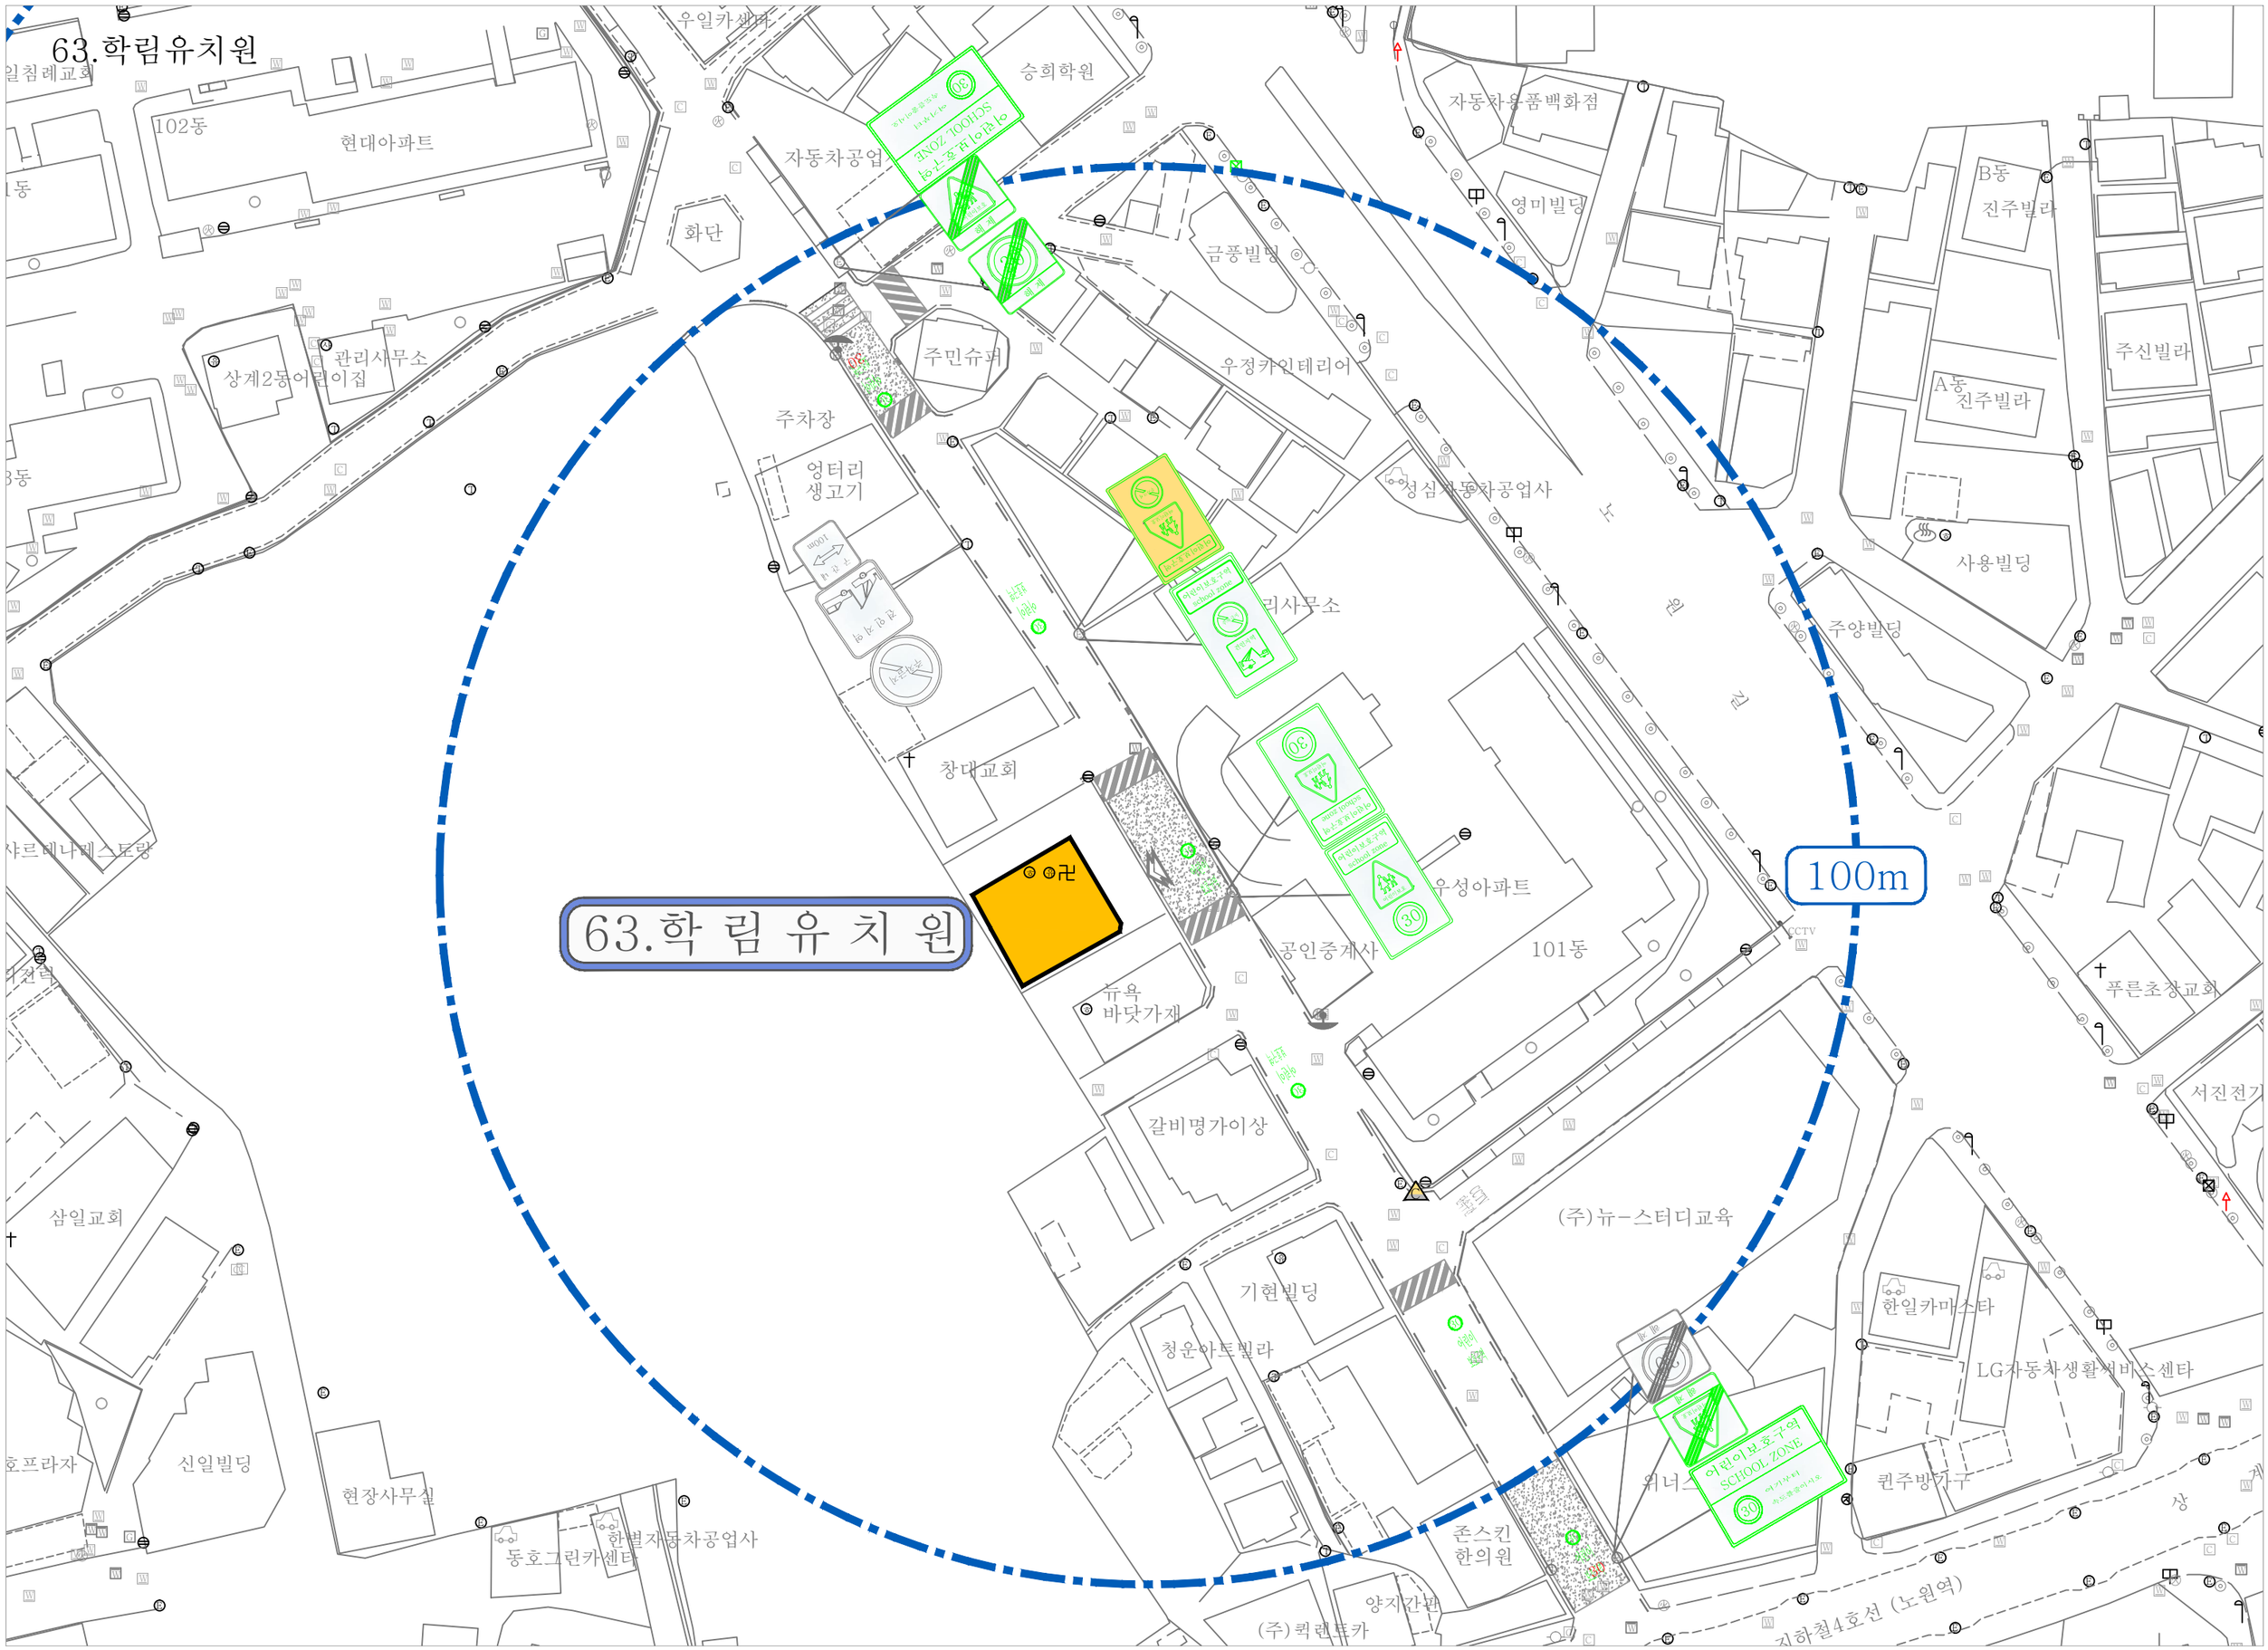
63.학 림 유 치 원
100m
일침례교회
102동
현대아파트
우일카센타
승희학원
자동차공업
화단
자동차용품백화점
영미빌딩
금풍빌딩
B동
진주빌라
주신빌라
A동
진주빌라
상계2동어린이집
관리사무소
주민슈퍼
우정카인테리어
주차장
엉터리
생고기
성심자동차공업사
사용빌딩
주양빌딩
창대교회
우성아파트
101동
공인중개사
뉴욕
바닷가재
푸른초장교회
서진전기
갈비명가이상
(주)뉴-스터디교육
삼일교회
기현빌딩
청운아트빌라
한일카마스타
LG자동차생활서비스센타
신일빌딩
현장사무실
한별자동차공업사
동호그린카센터
존스킨
한의원
퀸주방가구
양지간판
(주)퀵렌트카
지하철4호선 (노원역)
어린이보호구역
SCHOOL ZONE