
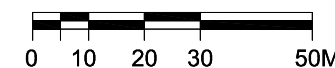


어린이보호구역

현황 및 개선안도

구립고덕숲어린이집(고덕로80길 134)

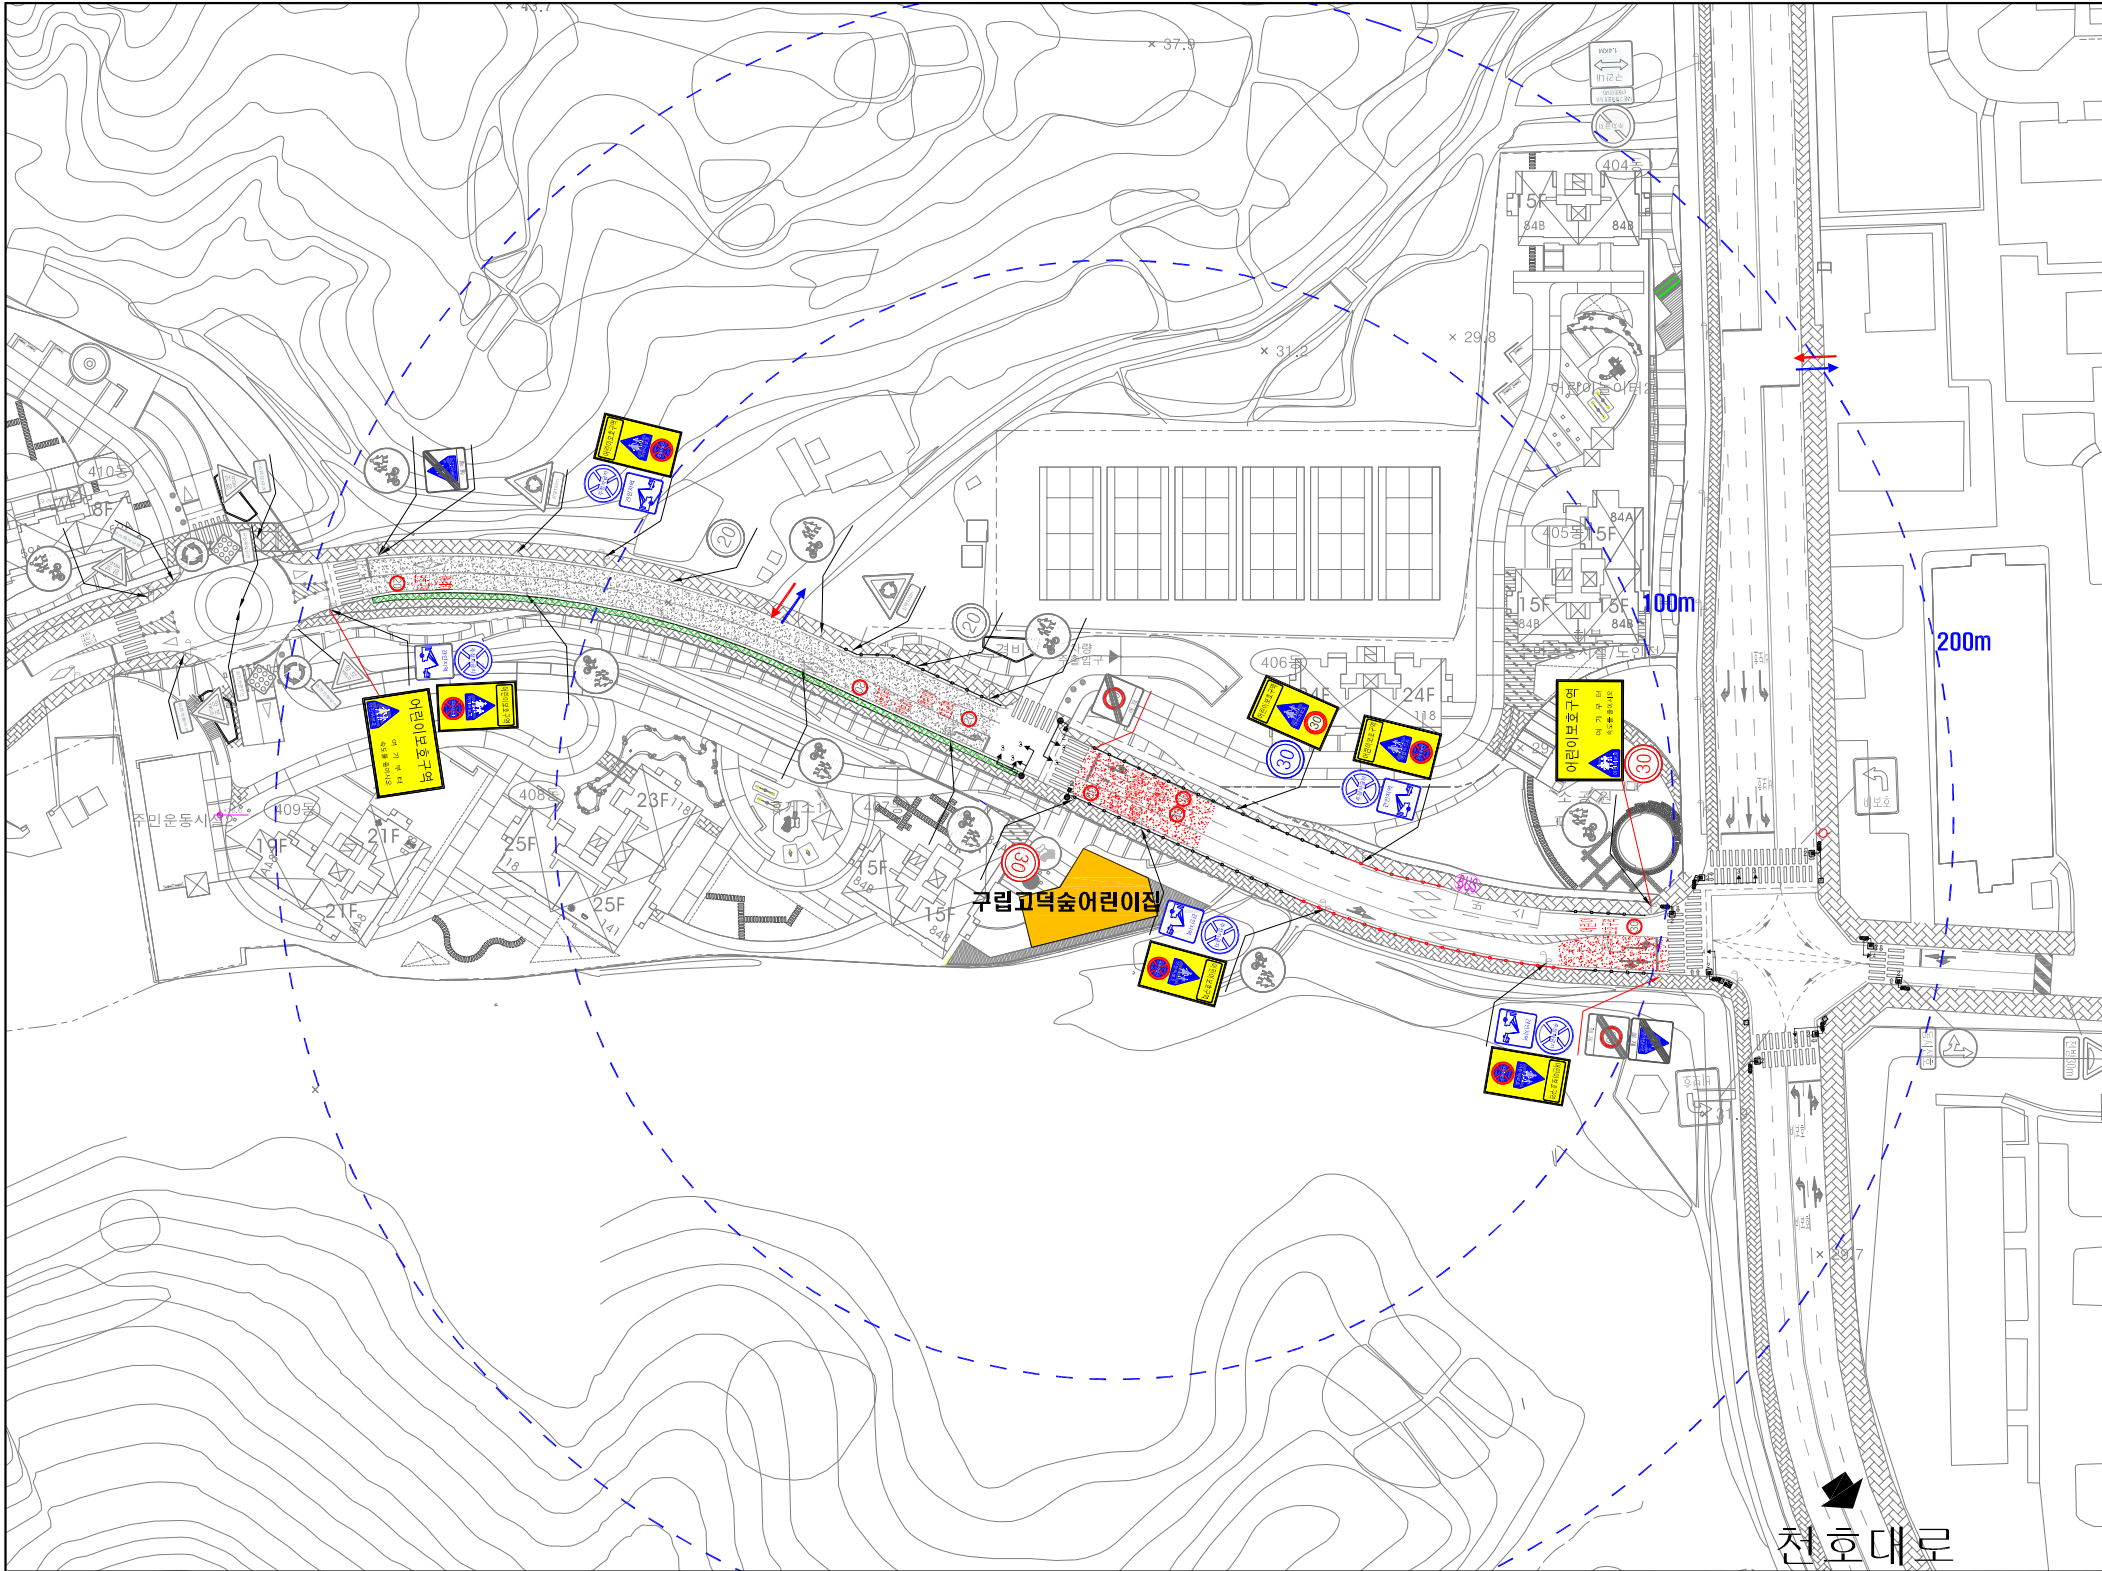

- 범례 -

구분	현황 - 검정색	구분	항목	단위	현황	수량		
구분	신설 - 빨강색	신	경보등	개소	개소	개선		
	교체 - 하늘색					신설	교체	제거
	제거 - 초록색							

<324.402.415>
어린이보호구역
 여기부터
 속도를 줄이시오

<324.224>
어린이보호구역
 어린이보호
 30

<324.226>
어린이보호구역
 어린이보호

<324.218>
어린이보호구역
 어린이보호
 어린이보호

<224.427>
 30
 해제

<324.427>
어린이보호구역
 해제

<518> <536>
 30
**어린이
 보호구역**

구분	항목	단위	현황	수량			
				신설	교체	제거	
구분	경보등	개소					
	신호등	개소	1				
	소 계	개	2	14	11		
안	132	개					
	129	개					
	218	개			5		
	219	개					
	224	개	2	2	1		
	227	개					
	322	개					
	324	개					
	326	개					
	327	개					
전	403	개					
	418	개					
	427	개					
	428	개			5		
	429	개					
	<통합표지>						
	324	개		2			
	402	개					
	415	개					
	224	개		2			
표	324	개		2			
	218	개					
	428	개		5			
	219	개					
	428	개					
	324	개					
	218	개					
	324	개		1			
	224	개					
	소 계	개	8	14			
지	517	개					
	518	개		7			
	519	개					
	520	개					
	523	개					
	532	개	2				
	536-536-2	개		7			
	510-514	개					
	537-543	개	6				
	소 계	개	153	70			
면	과속방지턱	개					
	이미지형프	개					
	방호울타리	M	153	70			
표	면적	m ²					
	소 계	m ²					

(현장조사일 : 2019년 06월)