
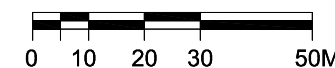



어린이보호구역 현황 및 개선안도

구립고덕숲어린이집(고덕로80길 134)

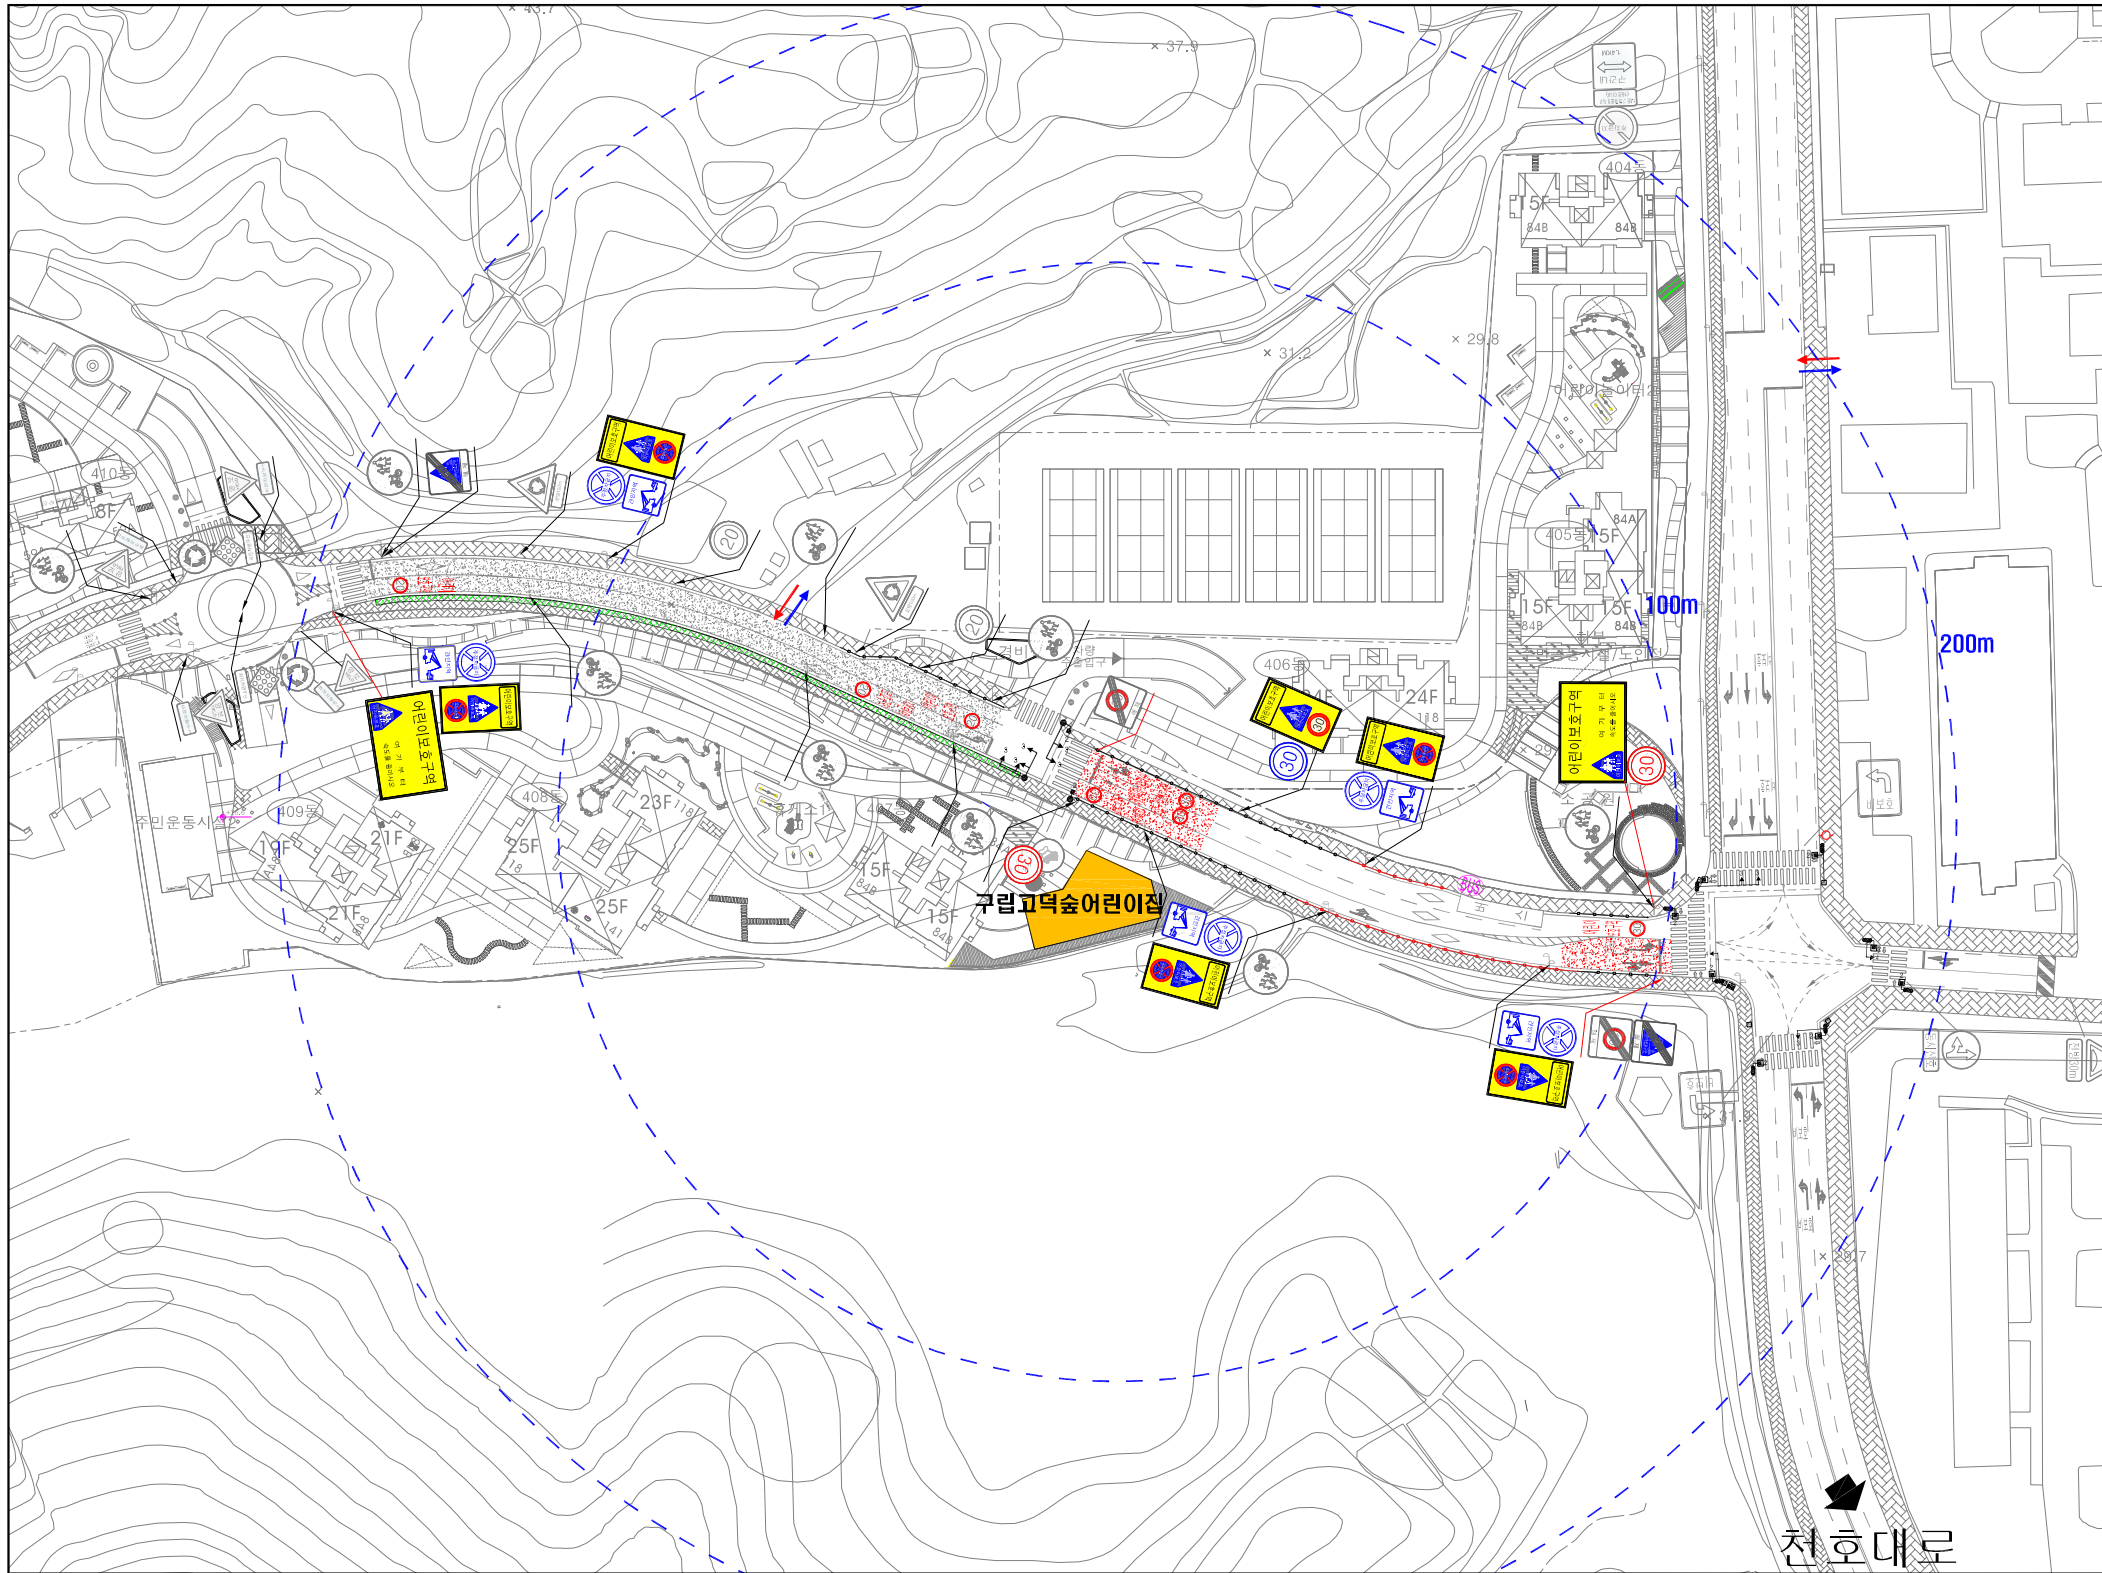

구분		항목	단위	수량				
구	분			현황	개선			
		신설	교체		제거			
구	분	현황 - 검정색	경보등	개소				
		신설 - 빨강색	신호등	개소	1			
		교체 - 하늘색						
		제거 - 초록색						
				소 계	개	2	14	11
				132	개			
				129	개			
				218	개			5
				219	개			
				224	개	2	2	1
				227	개			
				322	개			
				324	개			
				326	개			
				327	개			
				403	개			
				418	개			
				427	개			
				428	개			5
				429	개			
				<통합표지>				
				324	개		2	
				402	개			
				415	개		2	
				224	개			
				427	개		2	
				324	개		2	
				218	개			
				428	개		5	
				219	개			
				428	개			
				324	개			
				218	개			
				324	개		1	
				224	개			
				소 계	개	8	14	
				517	개			
				518	개		7	
				519	개			
				520	개			
				523	개			
				532	개	2		
				536-536-2	개		7	
				510-514	개			
				537-543	개	6		
				소 계	개	153	70	
				과속방지턱	개			
				이미지형프	개			
				방호울타리	M	153	70	
				보도	m ²			
							(현장조사일 : 2019년 06월)	

<518> <536>
 어린이
 보호구역

안
전
표
지
및
노
면
표
시

<324.402.415>

 어린이보호구역
 여기부터
 속도를 줄이시오

<324.224>

 어린이보호구역

<324.226>

 어린이보호구역

<324.218>

 어린이보호구역

<224.427>

 해제

<324.427>

 해제