




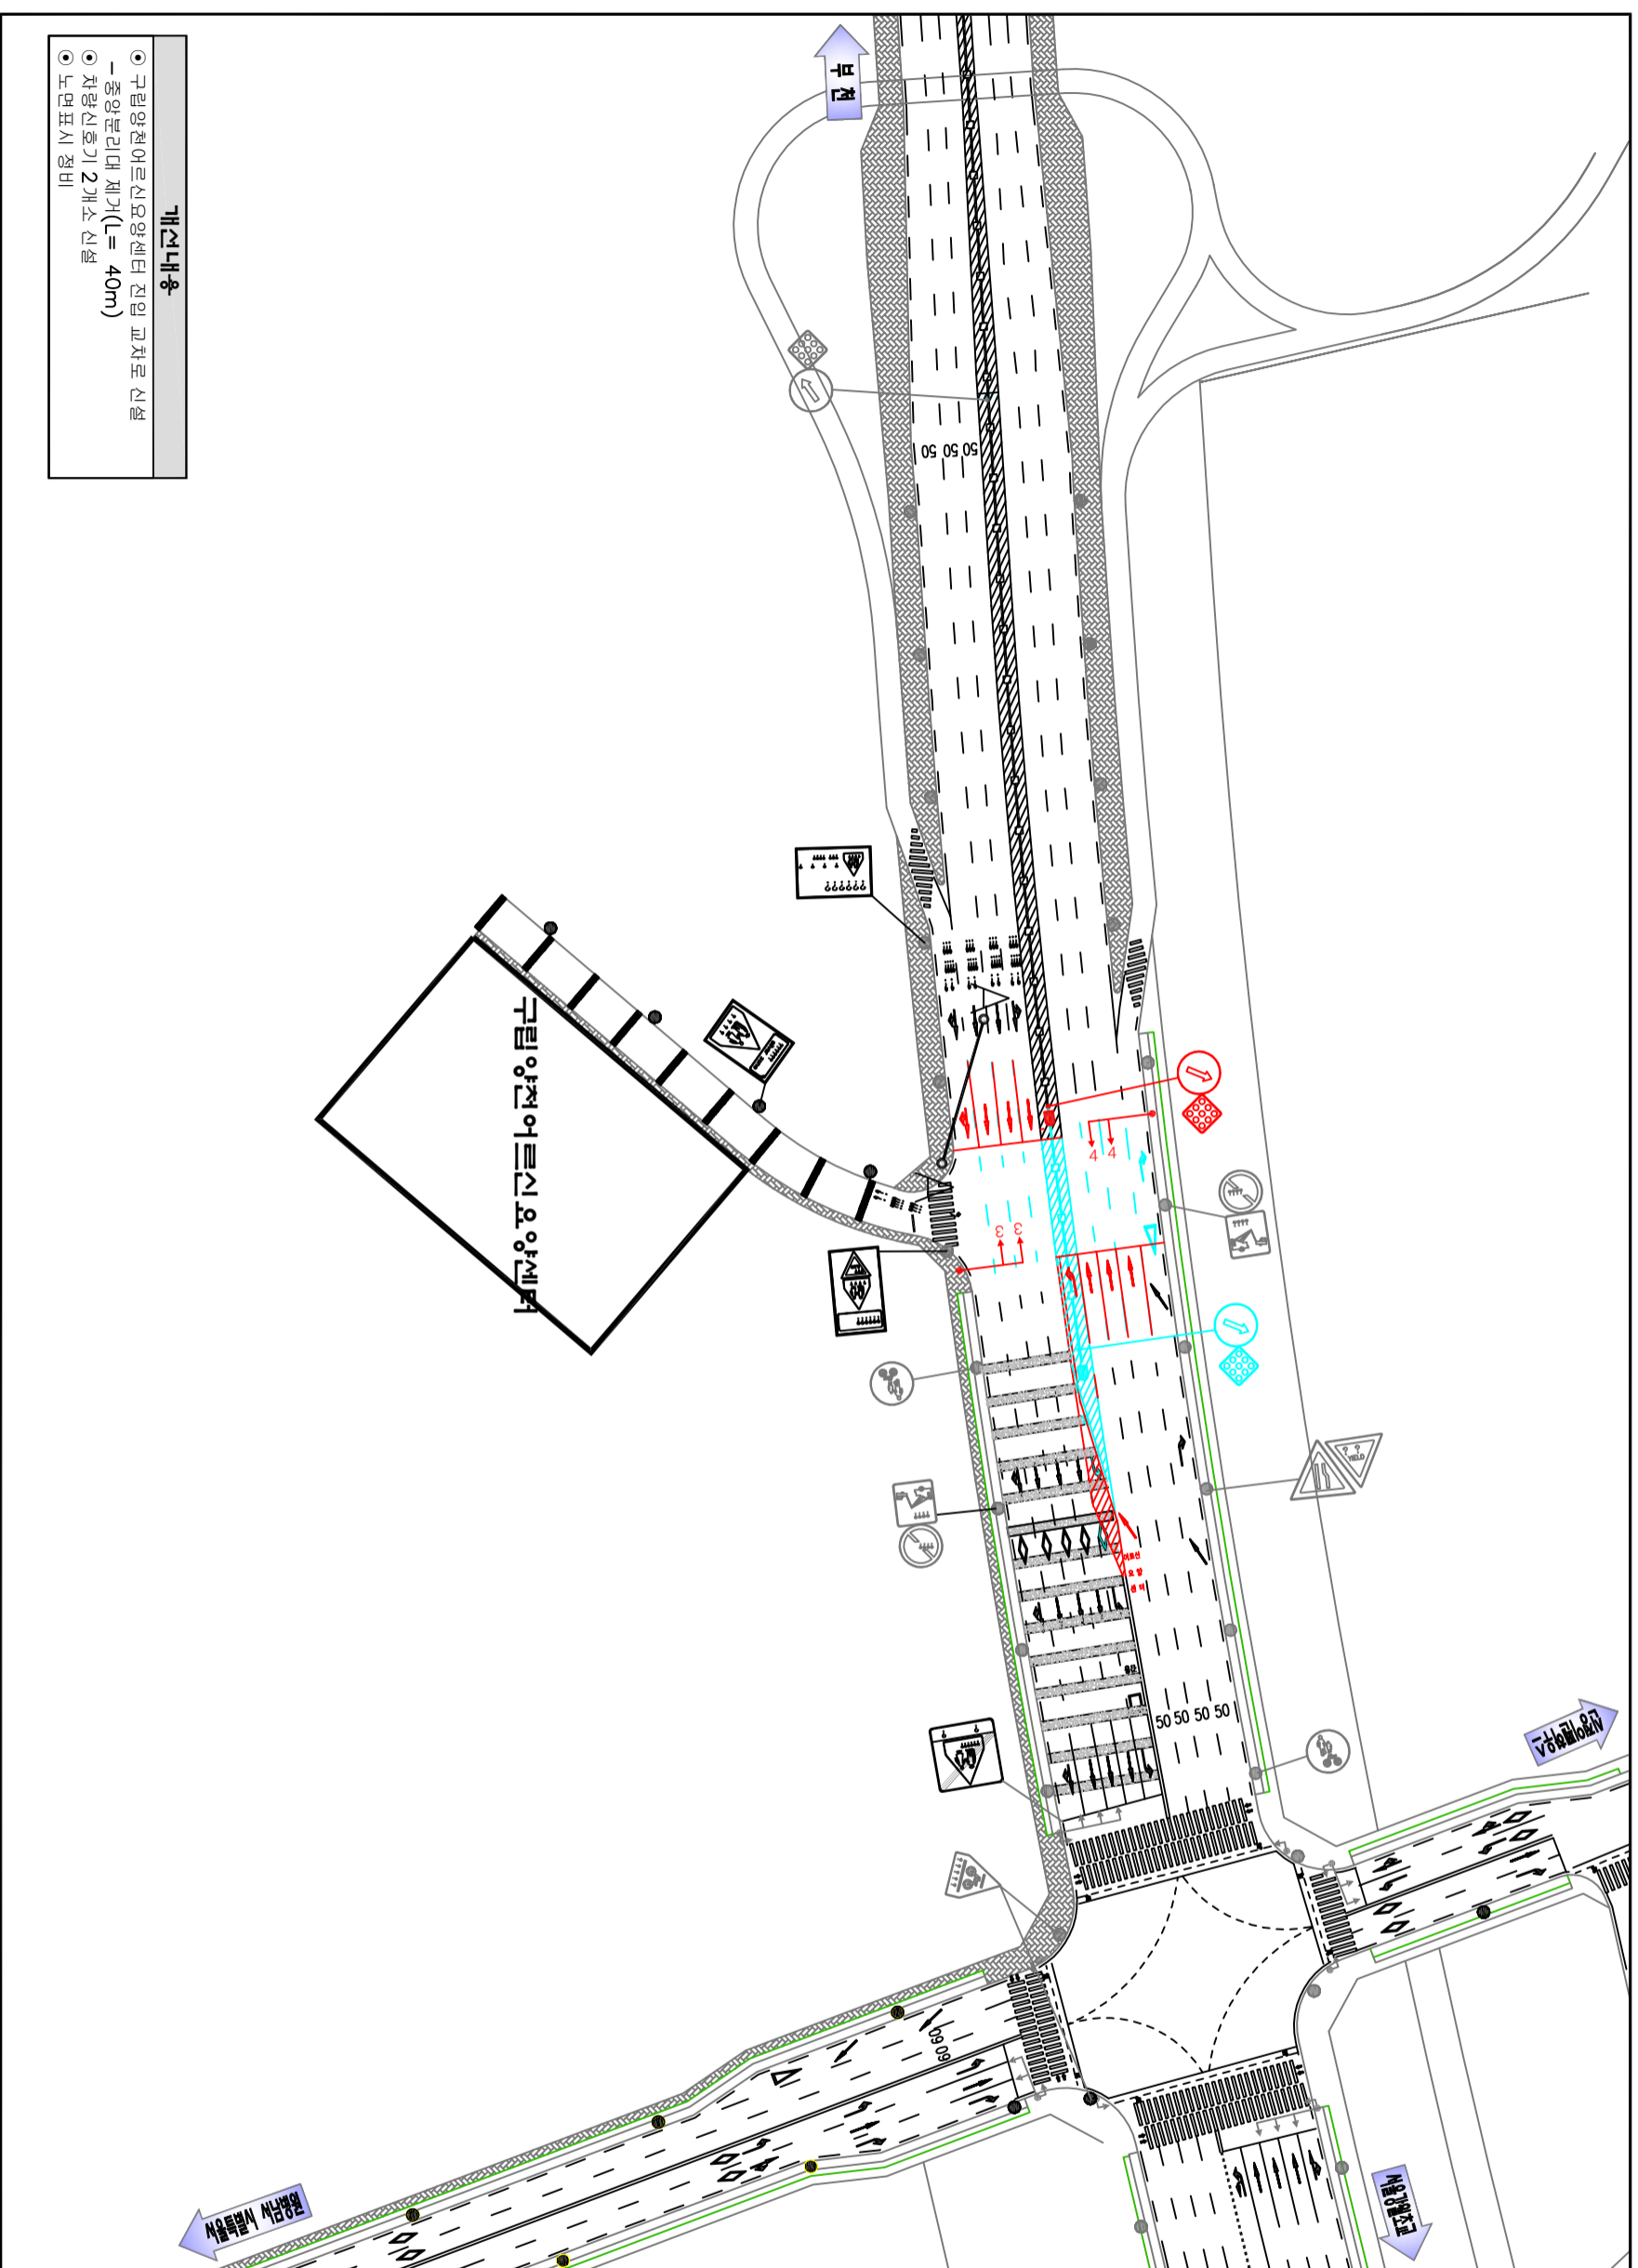

- 개선내용**
- 중앙분리대 제거(L=40m)
  - 차량신호기 2개소 신설
  - 노면표시 정비

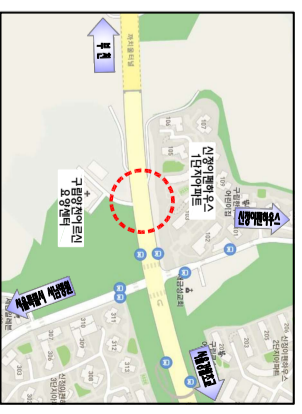

KEYMAP


구분	Φ1	Φ2	Φ3	Φ4	Φ4	주기
방	↔	↔	↔	↔	↔	-
향	↔	↔	↔	↔	↔	-

**범례**

■	현황
— (black)	신설
— (red)	제거
— (blue)	이전
— (green)	이전



영역명	영역사	설계일자	책임자	검토자	작성자	도면명		

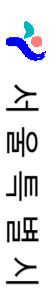

2019년 도로교통 소통개선 기본 및 실시계획 운영

다산이연지

2019. 5

이승철

서연수

박정진


도면번호