



# 노인보호구역



## 현황 및 개선안도

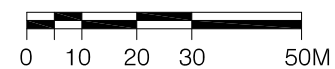

시설명	구산경로당 (서울시 은평구 서오릉로21길 11-8)
-----	------------------------------

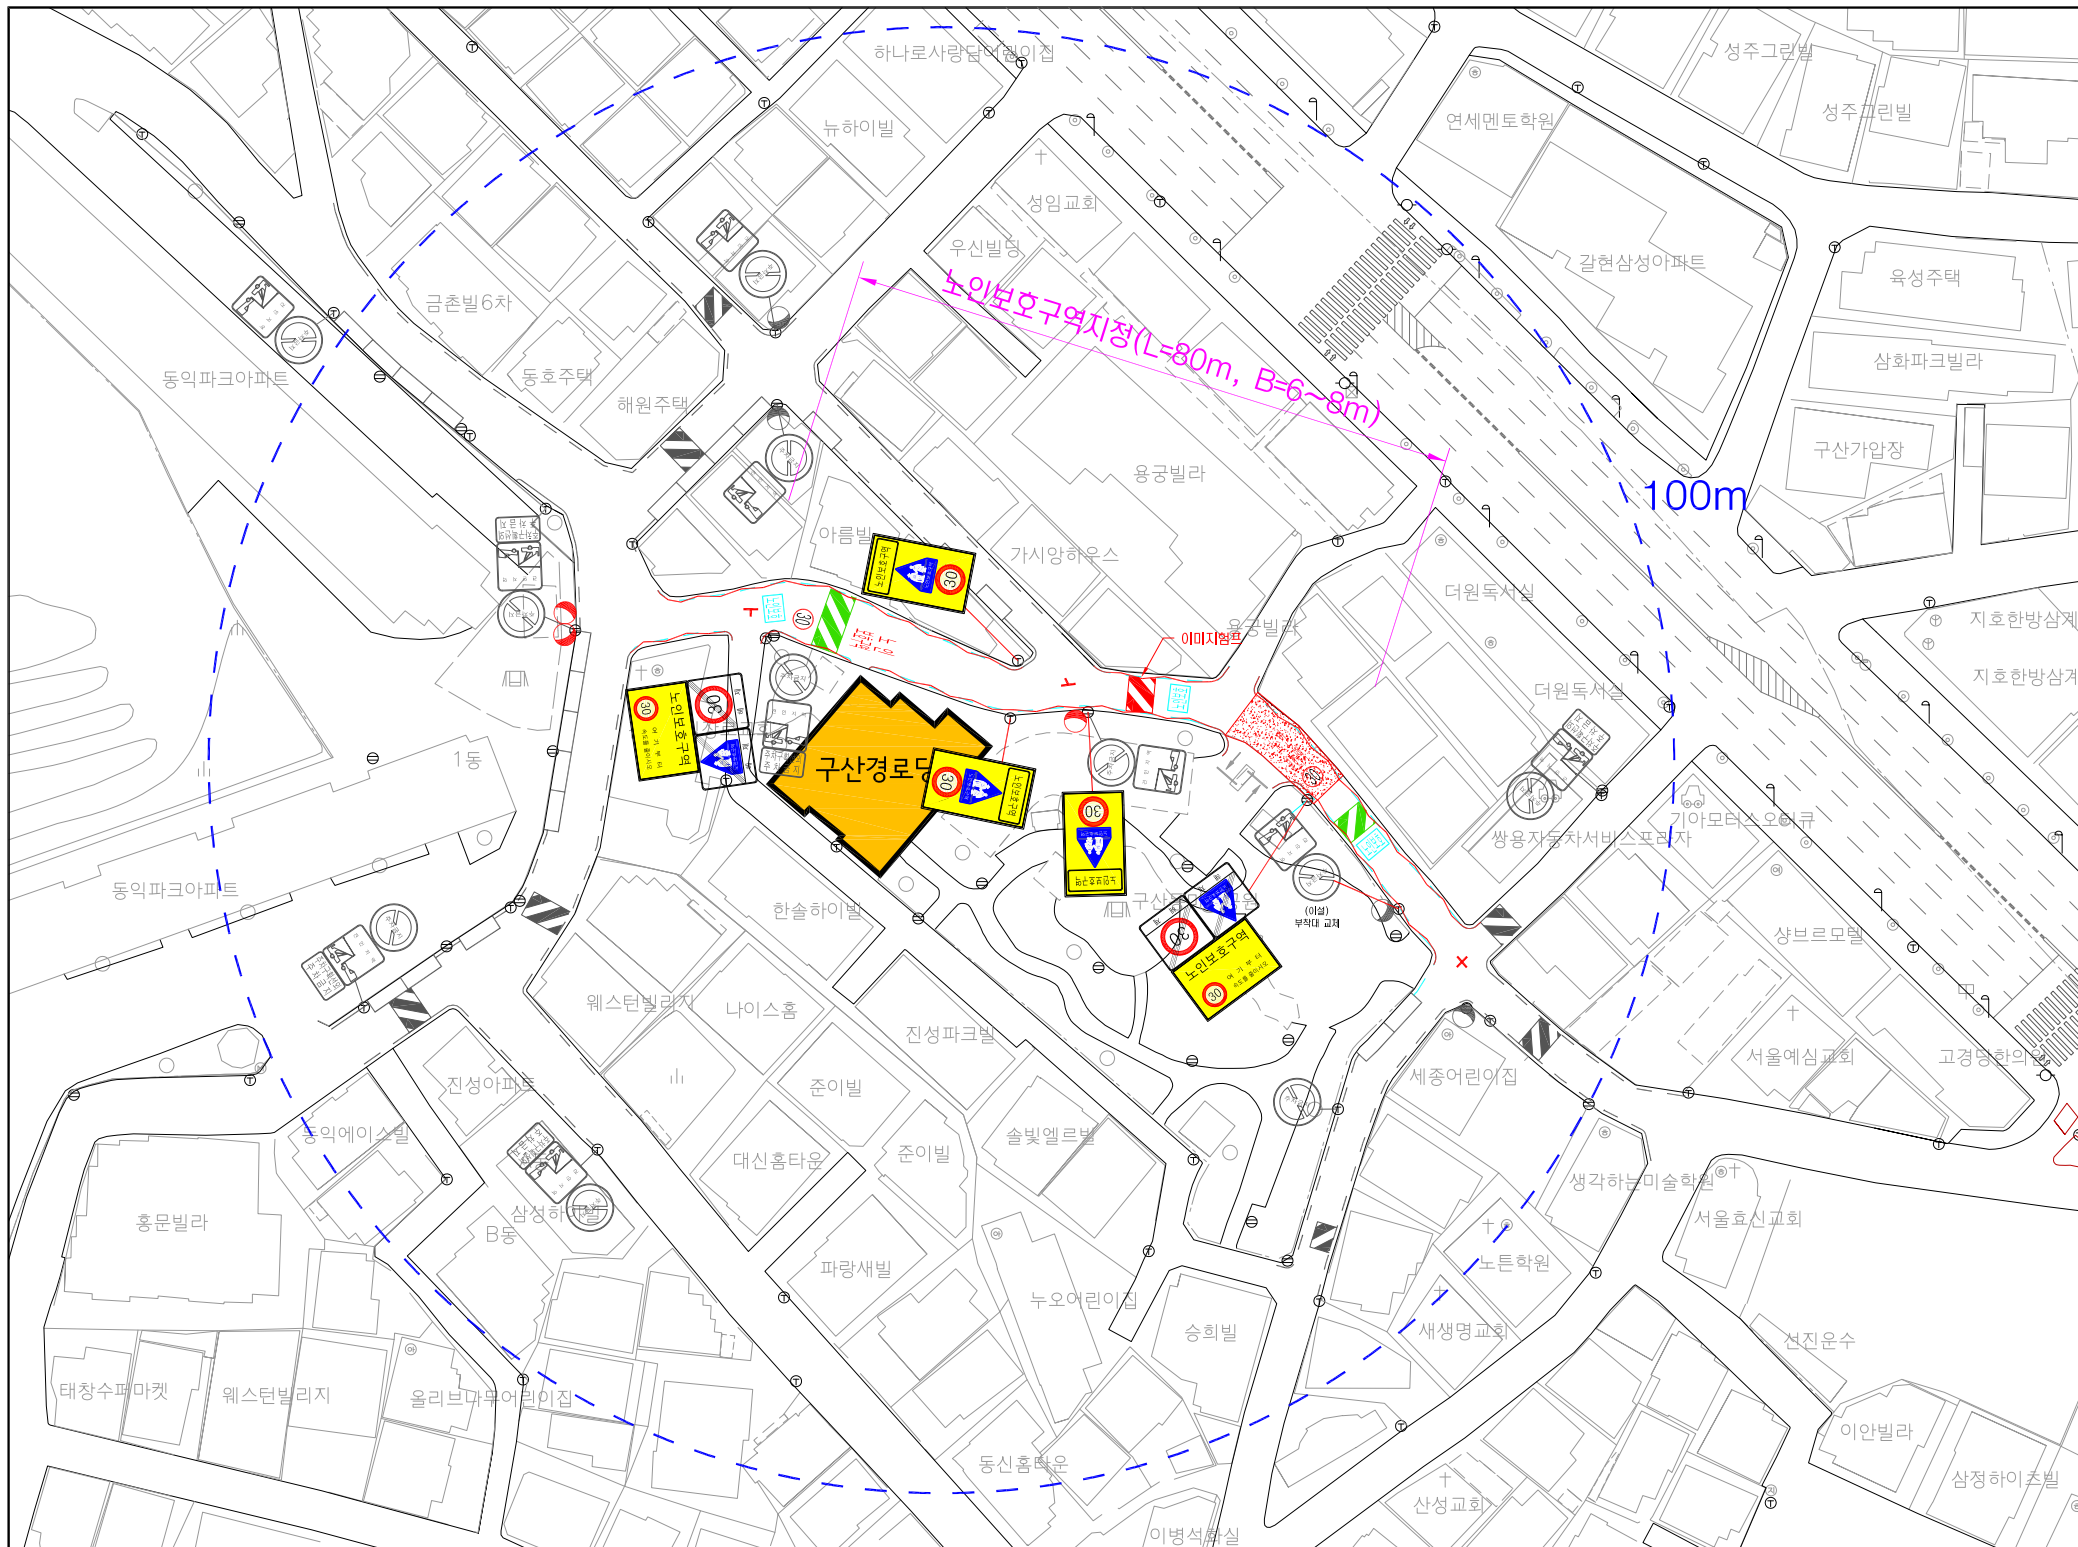

구분		항목	단위	현황	수량					
					신설	교체	제거			
안	표	현황 - 검정색	경보등	개소						
		신설 - 빨강색	신호등	개소						
		교체 - 초록색	소계	개	26	9	4			
		제거 - 하늘색	132	개						
			129	개						
			218	개						
			219	개	11		2			
			224	개						
			227	개						
			322	개						
전	표		323	개						
			326	개						
			327	개						
			412	개	5					
			418	개						
			427	개						
			428	개	10		2			
			429	개						
		지	표	〈통합표자〉						
				224	개			2		
402	개									
415	개									
219	개									
428	개									
323	개									
219	개									
323	개									
226	개									
노	면		323	개						
			224	개						
			224	개		3				
			224	개						
			427	개		2				
			427	개		2				
			323	개						
			427	개						
			소계	개		4				
			518	개		2				
노	면		519	개						
			520	개						
			521	개						
			523	개						
			532	개						
			536-536-3	개		2				
			510-514	개						
			537-543	개						
			소계	개	9	4				
			과속방지턱	개	9		2			
노	면		이미지업프	개		1				
			미끄럼방지포장	m <sup>2</sup>		98				
			도로반사경	개		3				

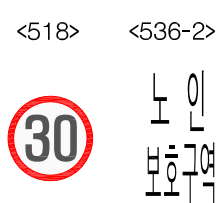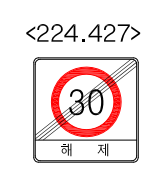

(현장조사일 : 2019년 03월)