



노인보호구역 현황 및 개선안도

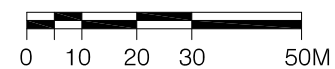

| | |
|-----|------------------------------|
| 시설명 | 구산경로당 (서울시 은평구 서오릉로21길 11-8) |
|-----|------------------------------|

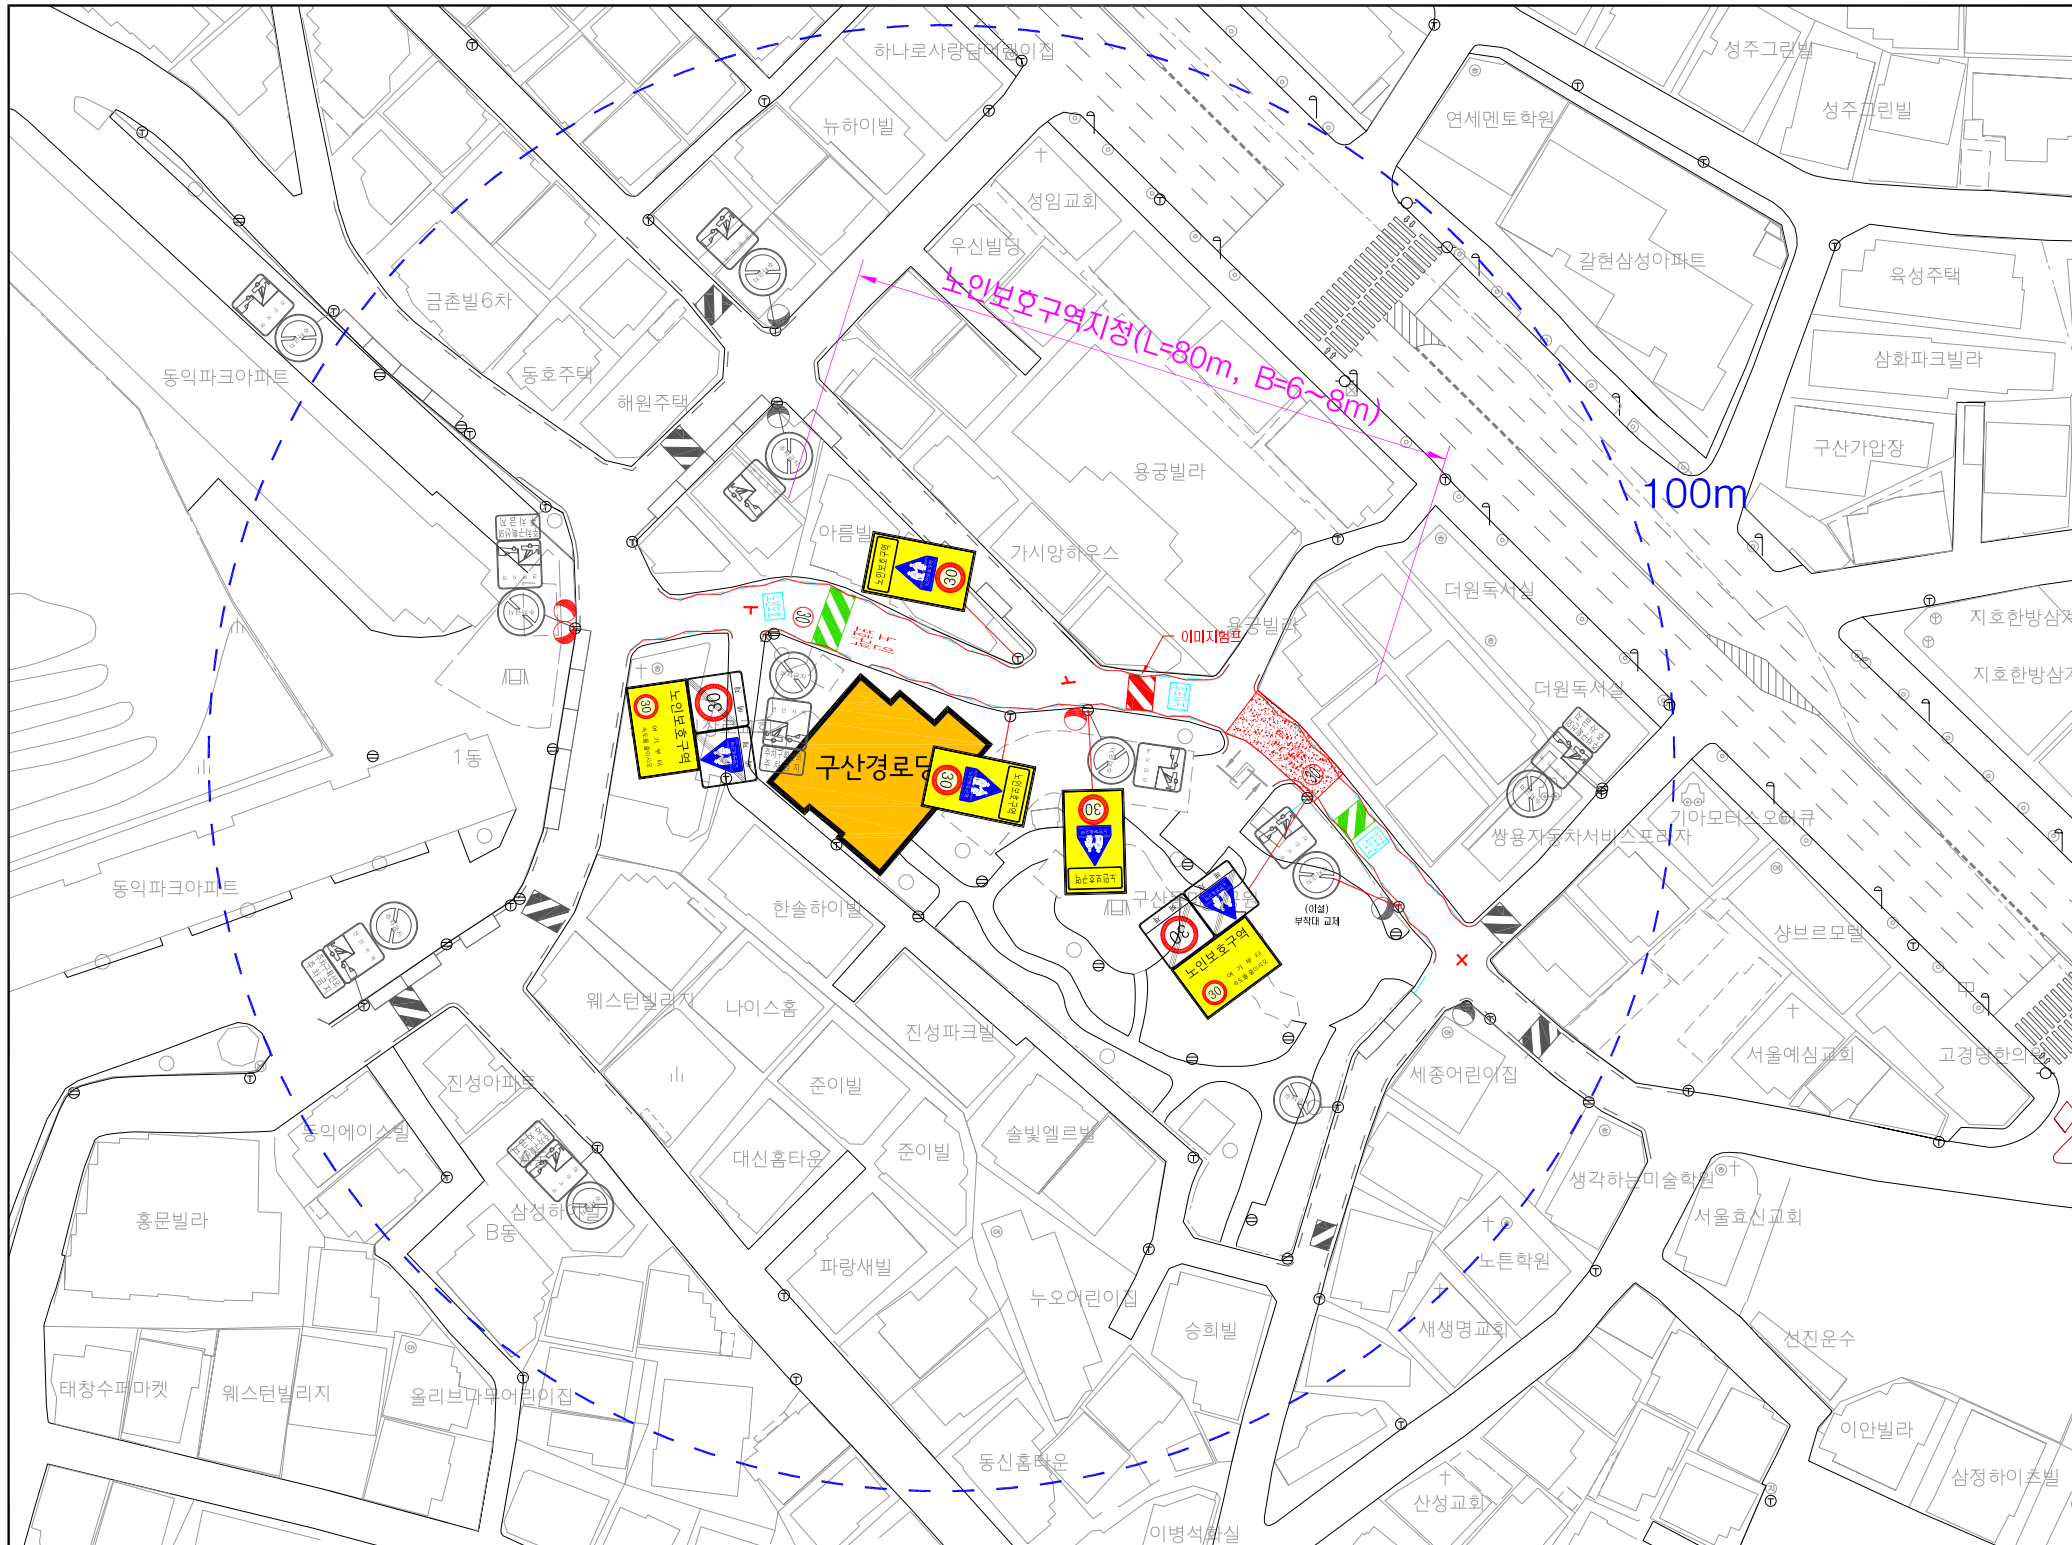

| 구분 | 항목 | 단위 | 현황 | 수량 | | | | |
|-----------|----------------|------------------|----|----|----|----|---|---|
| | | | | 신설 | 교체 | 제거 | | |
| 구분 | 현황 - 검정색 | 경보등 | 개소 | | | | | |
| | 신설 - 빨강색 | 신호등 | 개소 | | | | | |
| | 교체 - 초록색 | | | | | | | |
| | 제거 - 하늘색 | | | | | | | |
| 소 계 | | | | 개 | 26 | 9 | 4 | |
| 안 | <224.402.415> | 노인보호구역 | | | | | | |
| | 30 | 여기부터 속도를 줄이시오 | | | | | | |
| | <323.224> | 노인보호구역 | | | | | | |
| | 30 | 노인보호구역 | | | | | | |
| | <323.226> | 노인보호구역 | | | | | | |
| | 30 | 노인보호구역 | | | | | | |
| | <323.219> | 노인보호구역 | | | | | | |
| | 30 | 노인보호구역 | | | | | | |
| | <224.427> | 30 해제 | | | | | | |
| | <323.427> | 노인보호구역 해제 | | | | | | |
| | <518> | 30 | | | | | | |
| | <536-2> | 노인 보호구역 | | | | | | |
| | 소 계 | | | | 개 | 26 | 9 | 4 |
| | 표 | 224 | 개 | | | | | |
| | | 402 | 개 | | | | | |
| 415 | | 개 | | | | | | |
| 219 | | 개 | 11 | | | 2 | | |
| 428 | | 개 | | | | | | |
| 323 | | 개 | | | | | | |
| 226 | | 개 | | | | | | |
| 224 | | 개 | | | | | | |
| 427 | | 개 | | | | | | |
| 427 | | 개 | | | | | | |
| 428 | | 개 | 10 | | | 2 | | |
| 429 | | 개 | | | | | | |
| 〈통합표자〉 | | | | | | | | |
| 224 | | 개 | | | | | | |
| 402 | | 개 | | | | | | |
| 415 | 개 | | | | | | | |
| 219 | 개 | | | | | | | |
| 428 | 개 | | | | | | | |
| 323 | 개 | | | | | | | |
| 226 | 개 | | | | | | | |
| 323 | 개 | | | | | | | |
| 224 | 개 | | | | | | | |
| 224 | 개 | | | | | | | |
| 427 | 개 | | | | | | | |
| 427 | 개 | | | | | | | |
| 323 | 개 | | | | | | | |
| 427 | 개 | | | | | | | |
| 소 계 | 개 | | | | | | | |
| 518 | 개 | | | | | | | |
| 519 | 개 | | | | | | | |
| 520 | 개 | | | | | | | |
| 521 | 개 | | | | | | | |
| 523 | 개 | | | | | | | |
| 532 | 개 | | | | | | | |
| 536-536-3 | 개 | | | | | | | |
| 510-514 | 개 | | | | | | | |
| 537-543 | 개 | | | | | | | |
| 소 계 | 개 | 9 | 4 | | | | | |
| 고속망지점 | 개 | 9 | | | 2 | | | |
| 이미지업프 | 개 | | | | 1 | | | |
| 미끄럼방지포장 | m ² | | 98 | | | | | |
| 도로반사경 | 개 | | | | 3 | | | |
| 소 계 | | | | 개 | 9 | 4 | 2 | |

(현장조사일 : 2019년 03월)