국제빌딩주변 제4구역 도시환경정비사업(도로선형 변경 및 확포장공사)

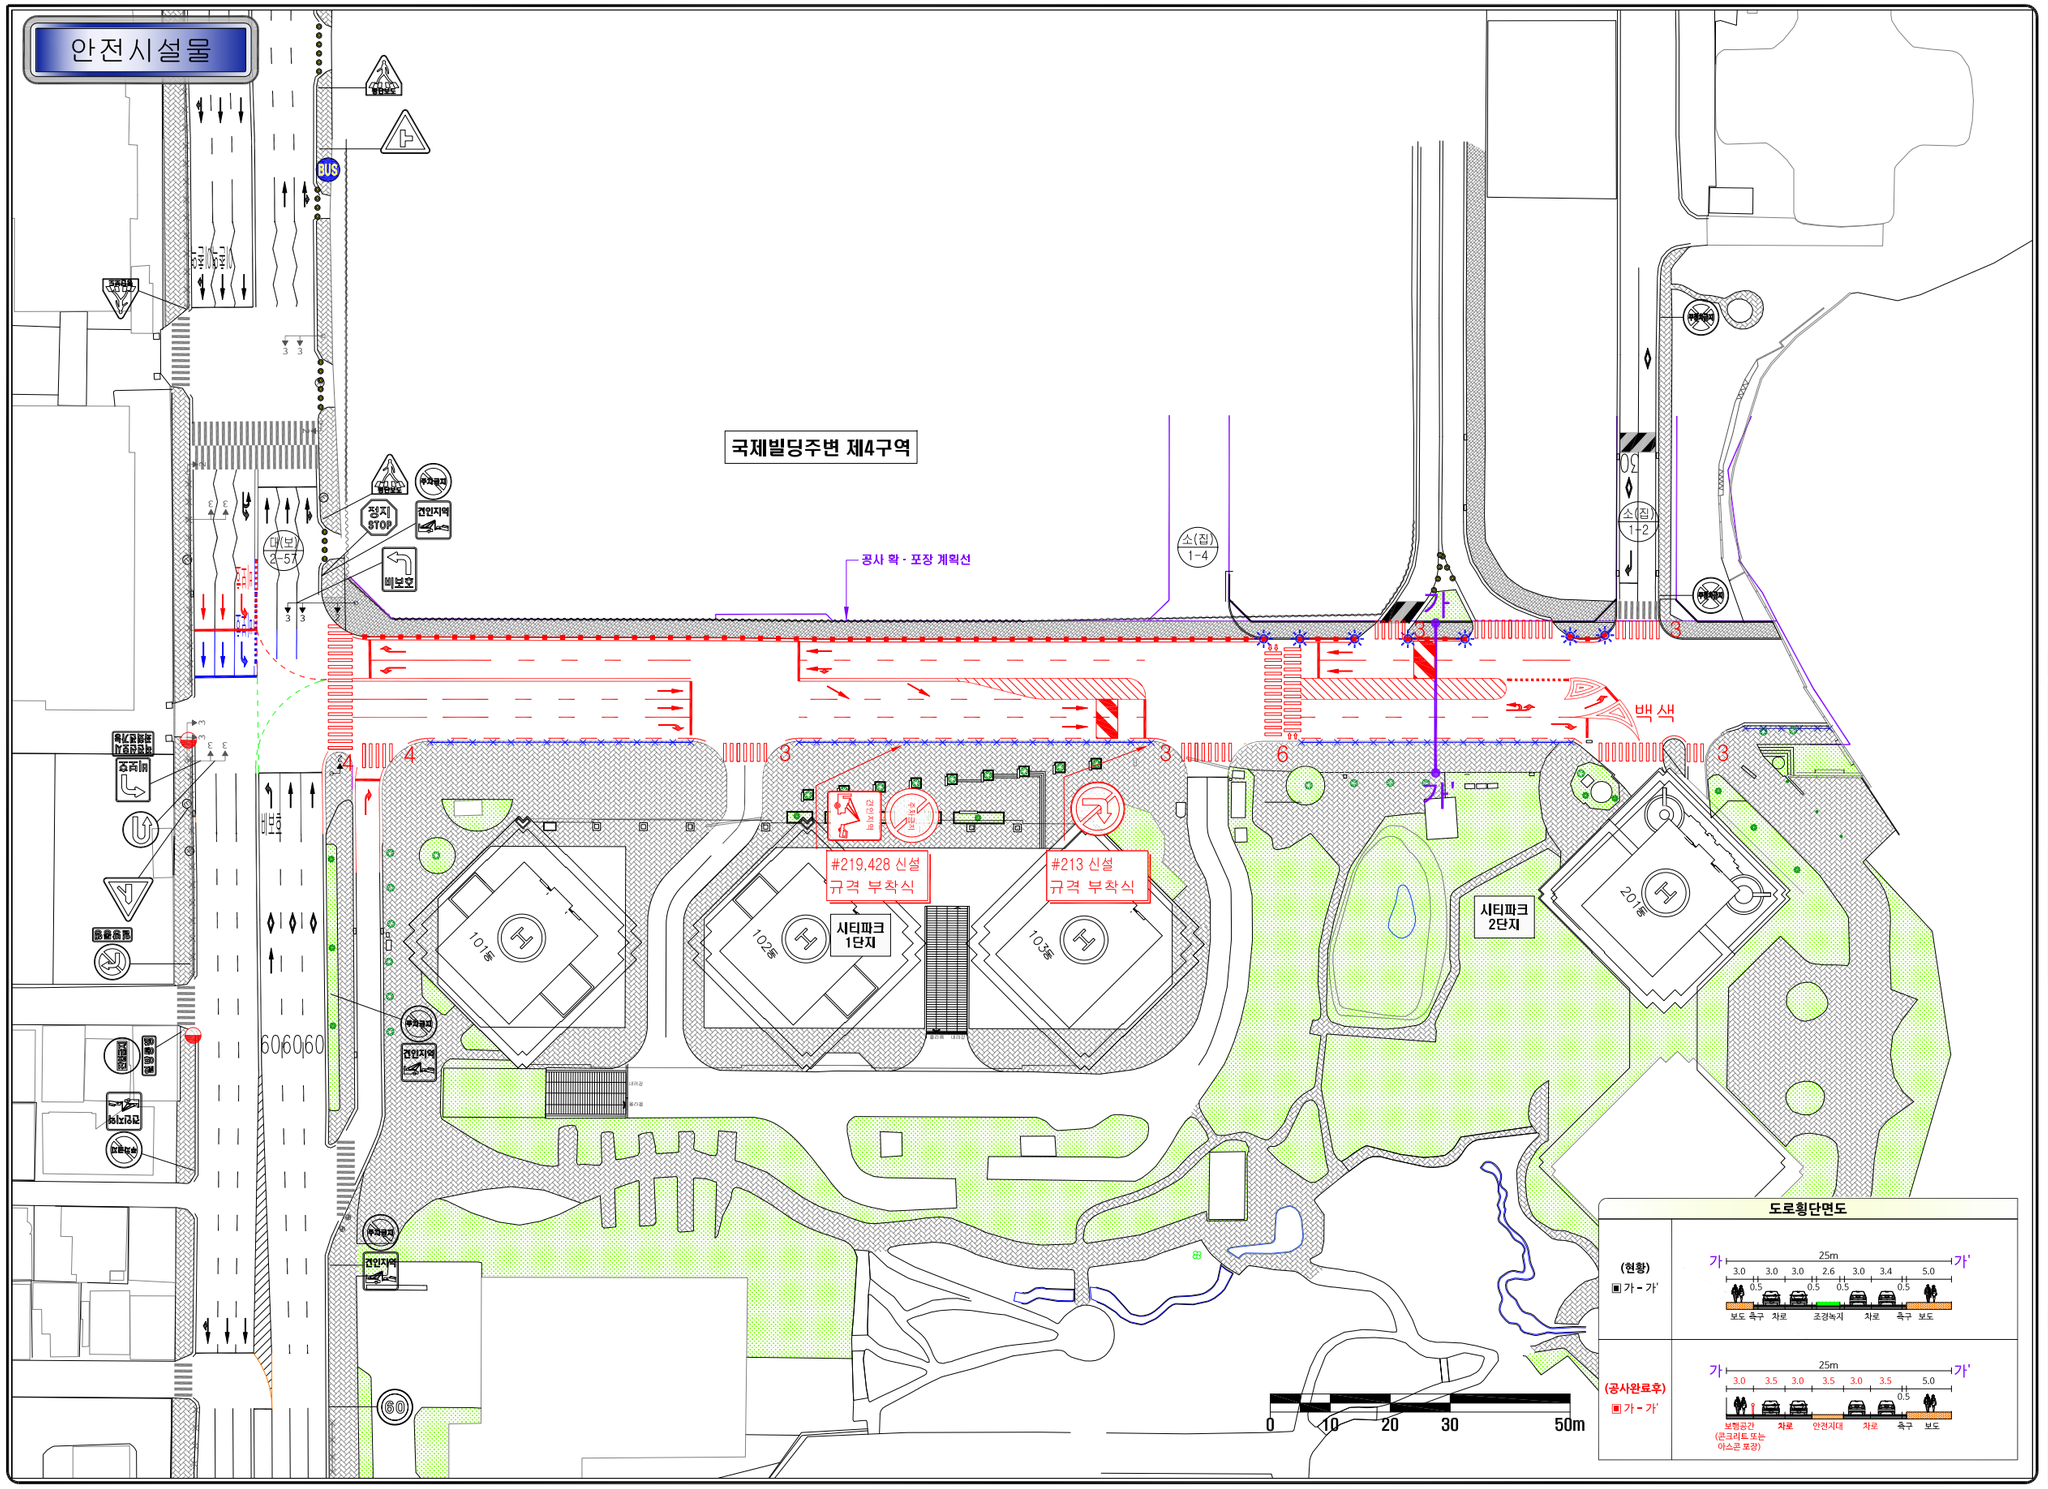

KEY MAP

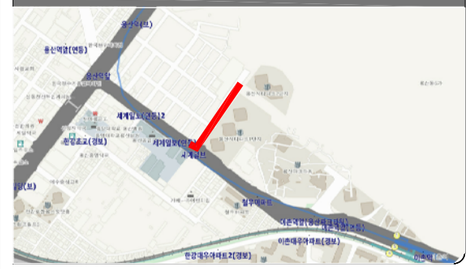

▣물량산출식

구 분		폭원(m)	산 출 식(0.15m기준)
(파선) 백색	차선 : 도색3m, 빈공간 5m간격	0.15	시가지도로=길이×3/8, 자동차전용도로=길이×1/2
	안전지대(황색, 백색) : 1m간격	0.15	둘레+(면적×1)
	횡단보도 4m(단일) : 도색0.45m, 빈공간 0.675m	0.45	길이×10.67
	정지선(0.15×3=0.45)	0.45	길이×3
	횡단보도예고	-	개수×18
황색 (파선)	중앙선	0.15	길이×1/2
	주차금지선	0.15	길이×1/2
문자 기호	문자	-	개수×8(예 : 일방통행 4×8=32)
	숫자	-	개수×6(예 : 60 2×6=12)
참고 사항	-안전지대 : 1 = (0.15/1)/0.15 -횡단보도(단일4m) : 10.67 = 4m×(0.45/(0.45+0.675)/0.15		

▣차선도색'상세'

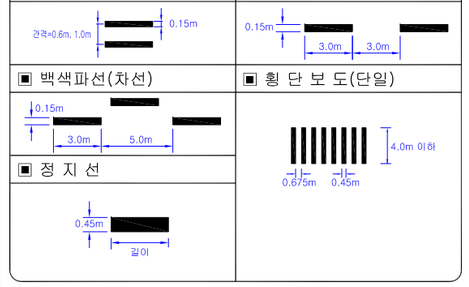

범 례

흑 색	현황 교통안전시설
적 색	신설 교통안전시설
청 색	제거 교통안전시설
녹 색	재도색 교통안전시설

서울특별시	원 인 자	감독원	심 사	(주)동림TNS DONGRIM TNS Co., Ltd.	제도	이기원	설계	전명수	심사	이탁수	확인	일 자	축 척	지 역	원인자 번호
교통안전시설물 설치공사	국제빌딩 주변 제4구역도시환경정비사업 조합											2017. 10.	NONE	서부도로사업소	1