


시설명

구립 목2동어린이집 (양천구 목동중앙본로 104-1)

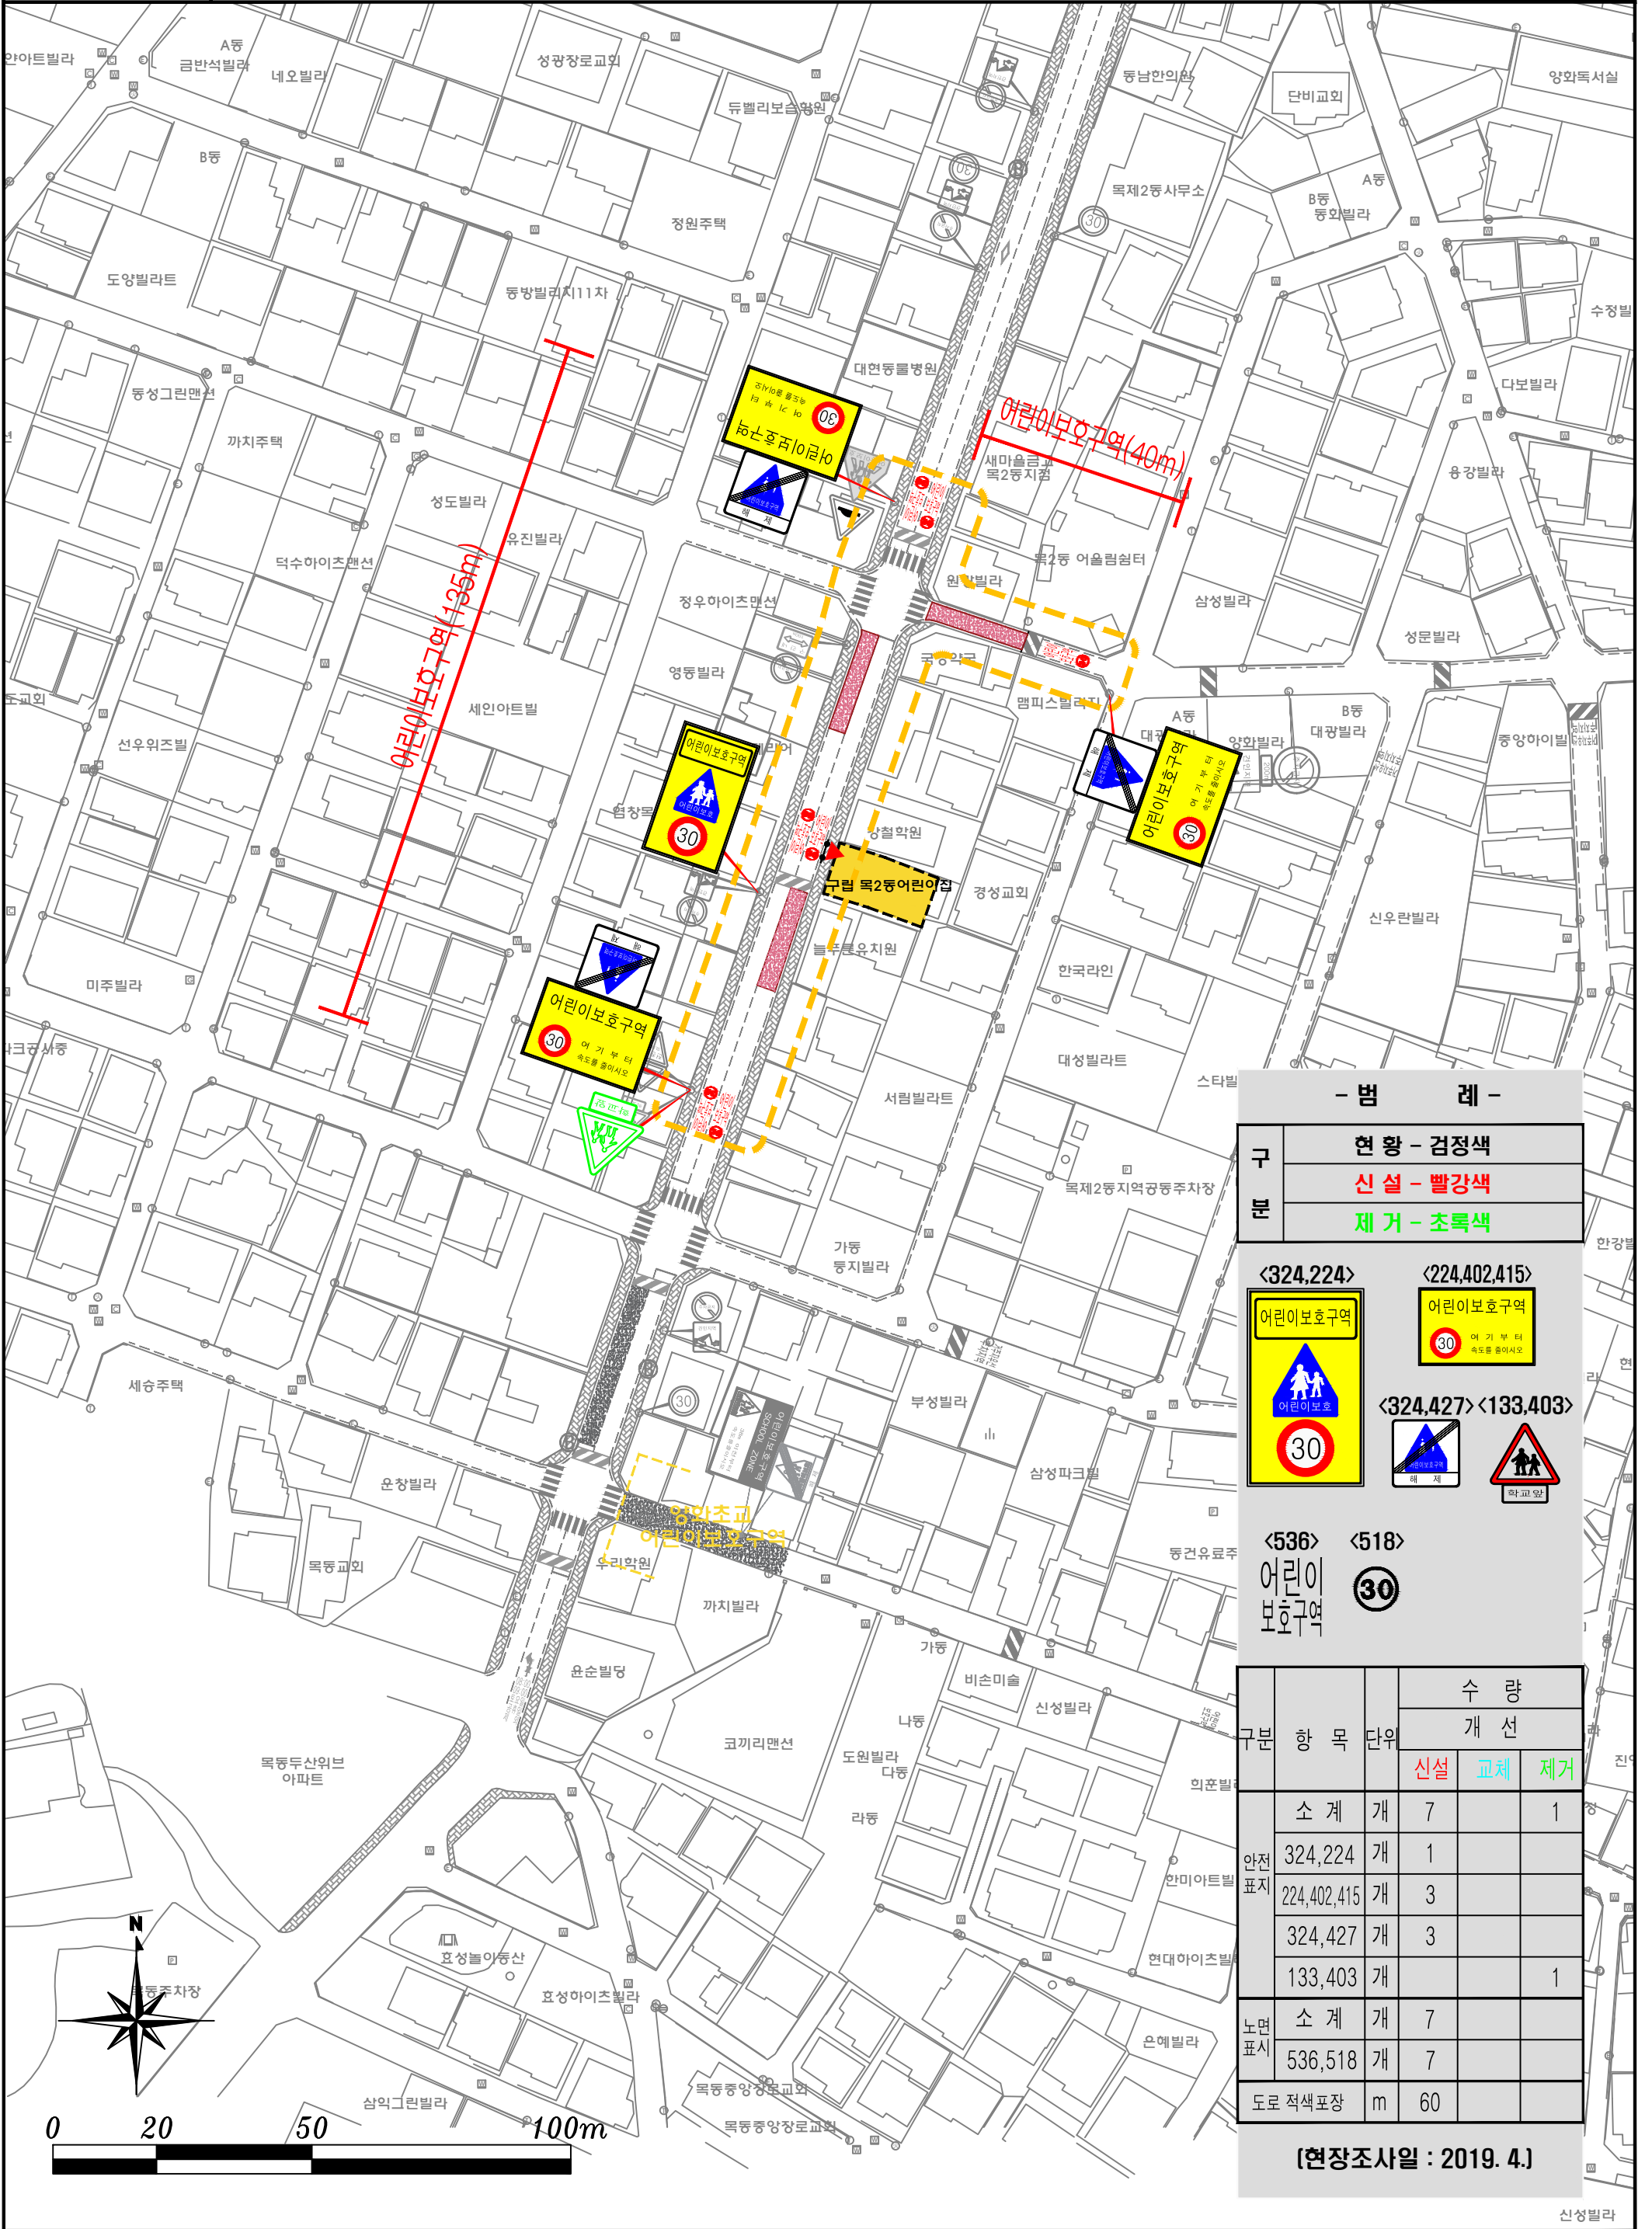

- 범 레 -

구	현 황 - 검정색
분	신 설 - 빨강색
	제 거 - 초록색

<324,224> 어린이보호구역 	<224,402,415> 어린이보호구역 30 여기부터 속도를 줄이세요
<324,427> 	<133,403>
<536> 어린이 보호구역	<518>

구분	항 목	단위	수 량		
			신설	교체	제거
안전 표지	소 계	개	7		1
	324,224	개	1		
	224,402,415	개	3		
	324,427	개	3		
노면 표시	소 계	개	7		
	536,518	개	7		
도로 적색포장	m		60		

[현장조사일 : 2019. 4.]

