



# 어린이보호구역

## 현황 및 개선안도

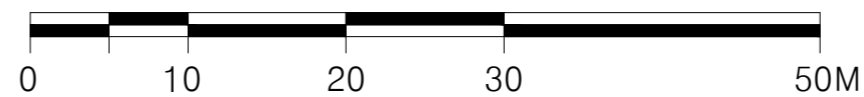


시설명: 노고산어린이집 ( 마포구 신촌로 20길 15 )

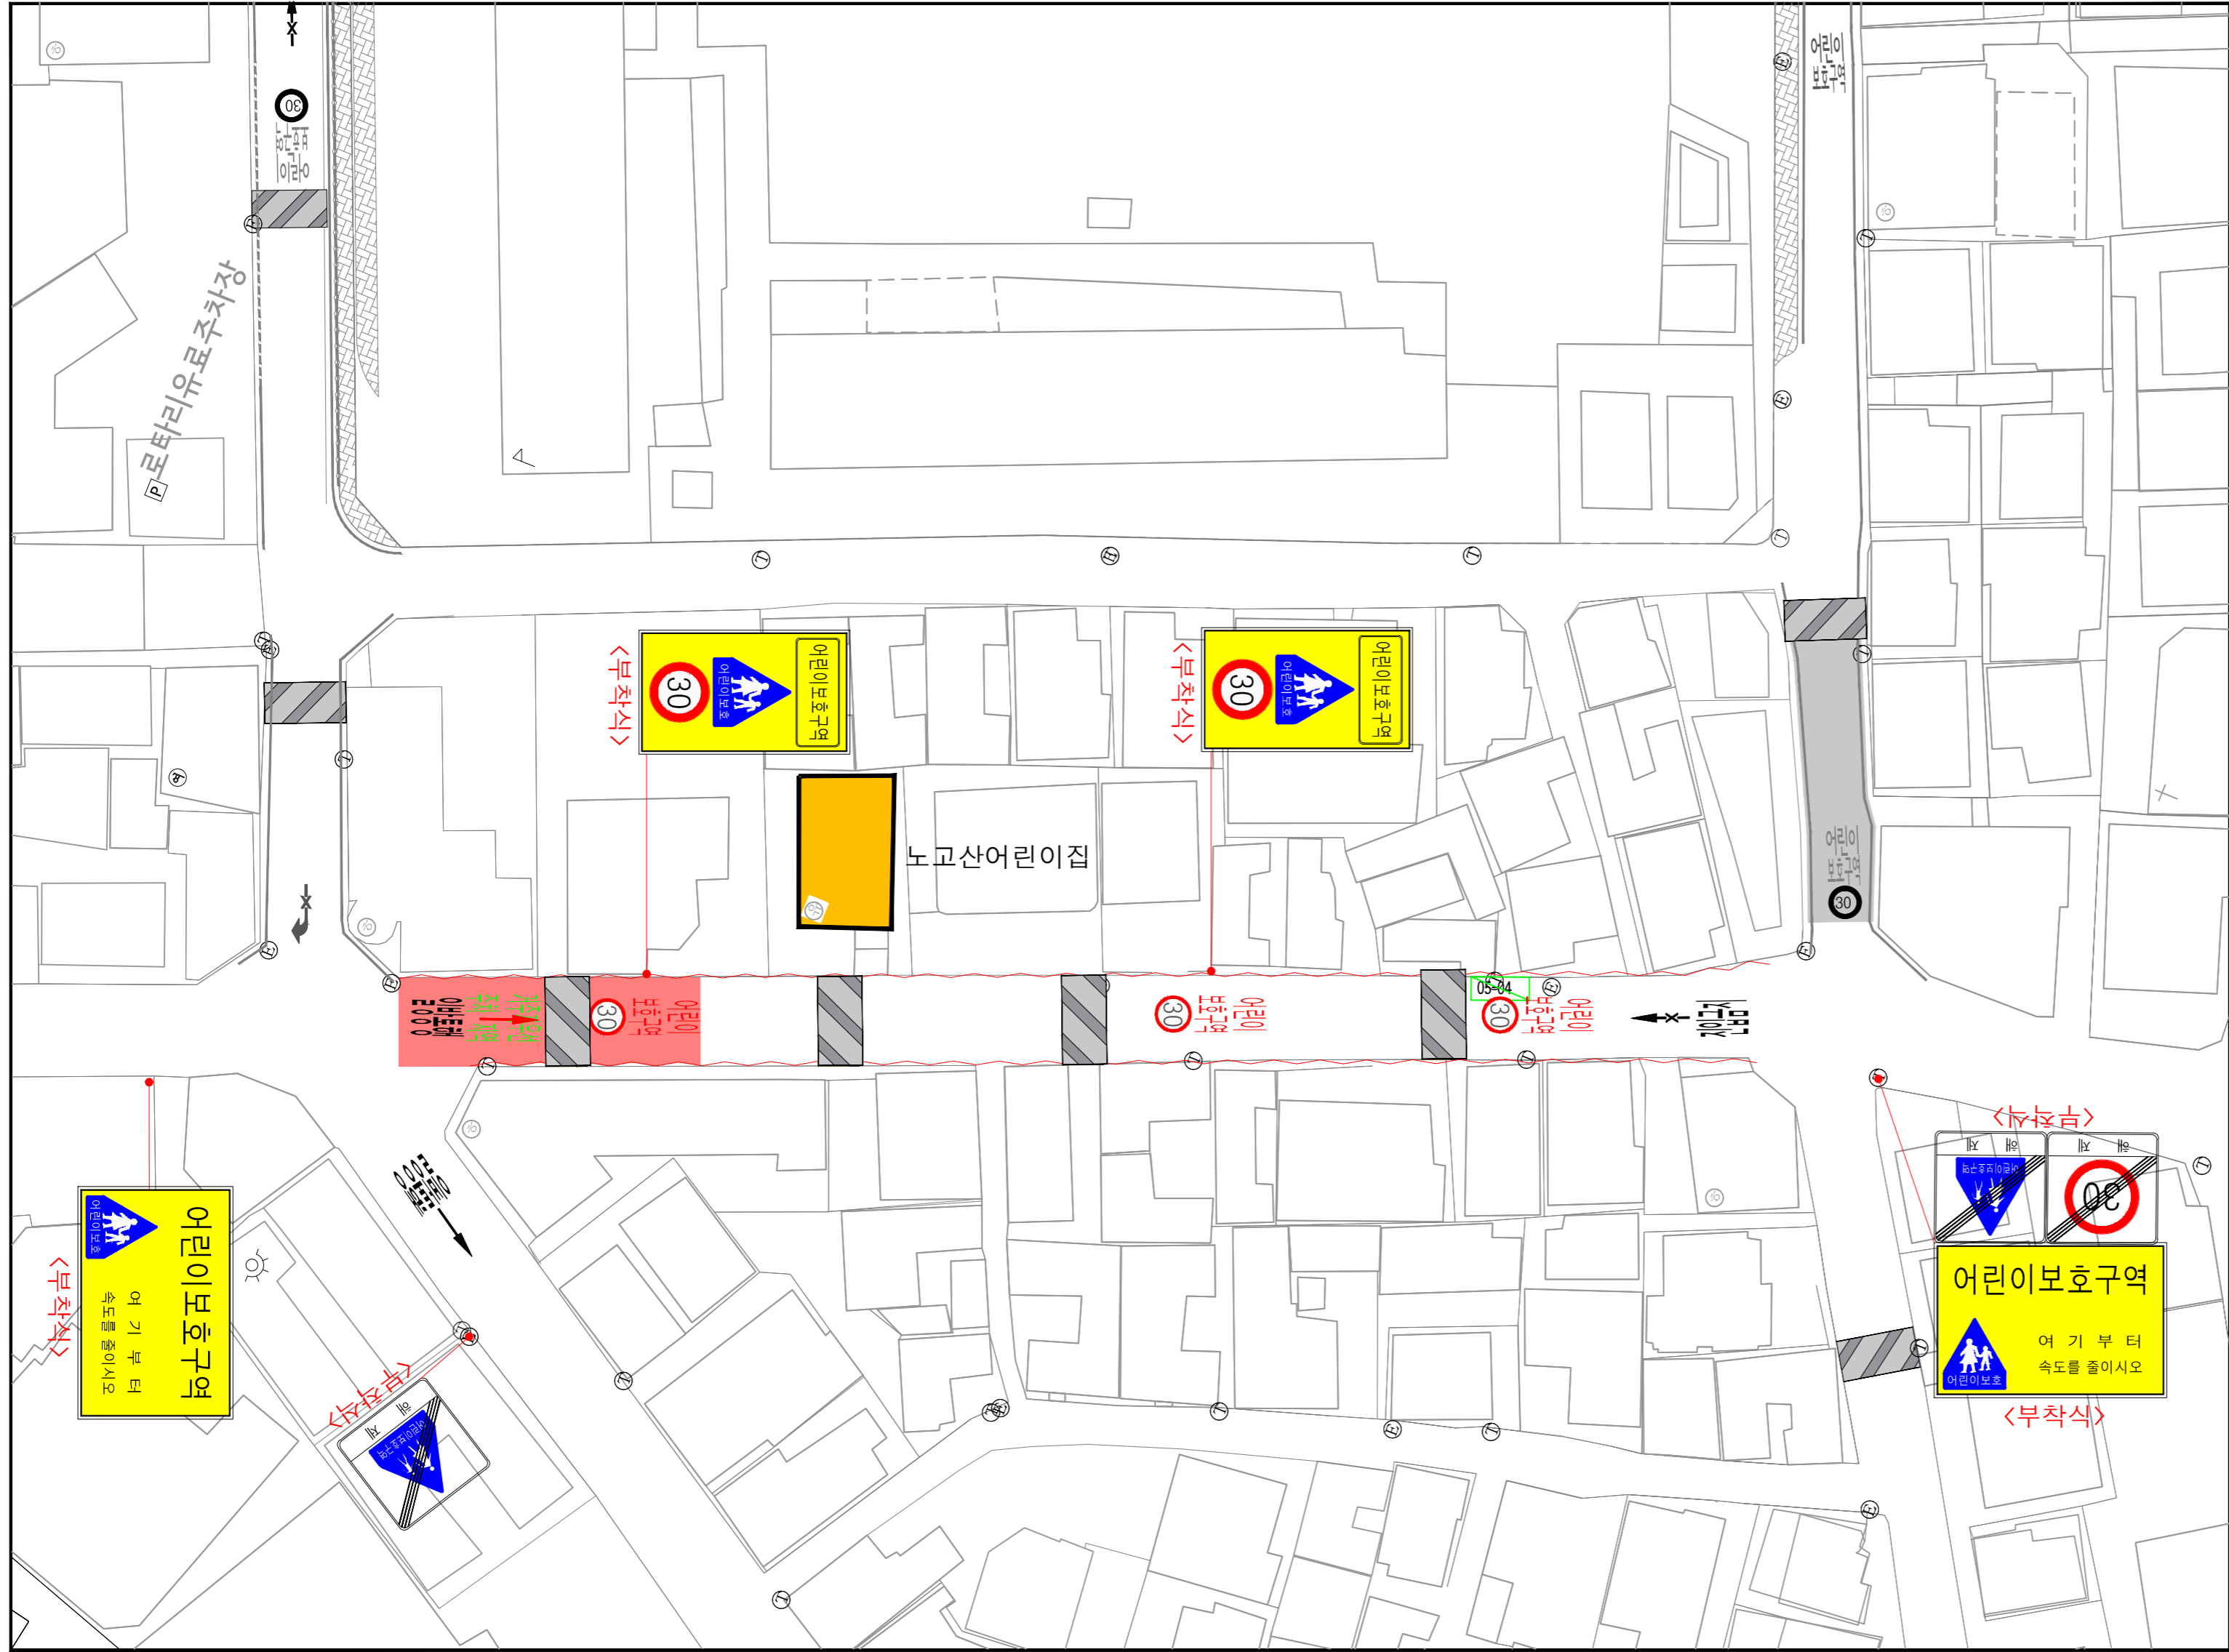

- 범례 -

구분	항목	단위	현황	수량 개선		
				신설	교체	제거
구분	현황 - 검정색	신호등	개소			
	신설 - 빨강색	신호등	개소			
	교체 - 하늘색					
	제거 - 초록색					
안	소계	개		7		
	132	개				
	129	개				
	218	개				
	219	개				
	224	개				
	227	개				
	322	개				
	324	개				
	326	개				
	327	개				
	403	개				
	418	개				
	427	개				
	428	개				
429	개					
표	<통합표지>					
	324	개		2		
	402	개				
	415	개				
	211	개				
	402.415	개				
	324	개				
	427	개				
	224	개		1		
	427	개				
324	개			2		
427	개					
324	개					
219	개					
324	개			2		
224	개					
소계	개		8		3	
518	개		3			
519	개					
520	개					
521	개					
주차면	개				1	
문자(거주지)	개				1	
536-536-3	개		3			
510~514	개					
537~543	개		1			
주차금지선	M		227		113.5	
소계	개		1			
과속방지턱	개					
미끄럼방지	m <sup>2</sup>		175			
방호울타리	M					
보도	m <sup>2</sup>					

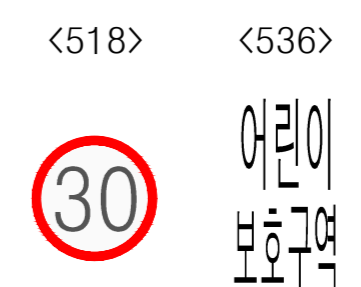

(현장조사일 : 2012년 03월)