


어린이보호구역

현황 및 개선안도

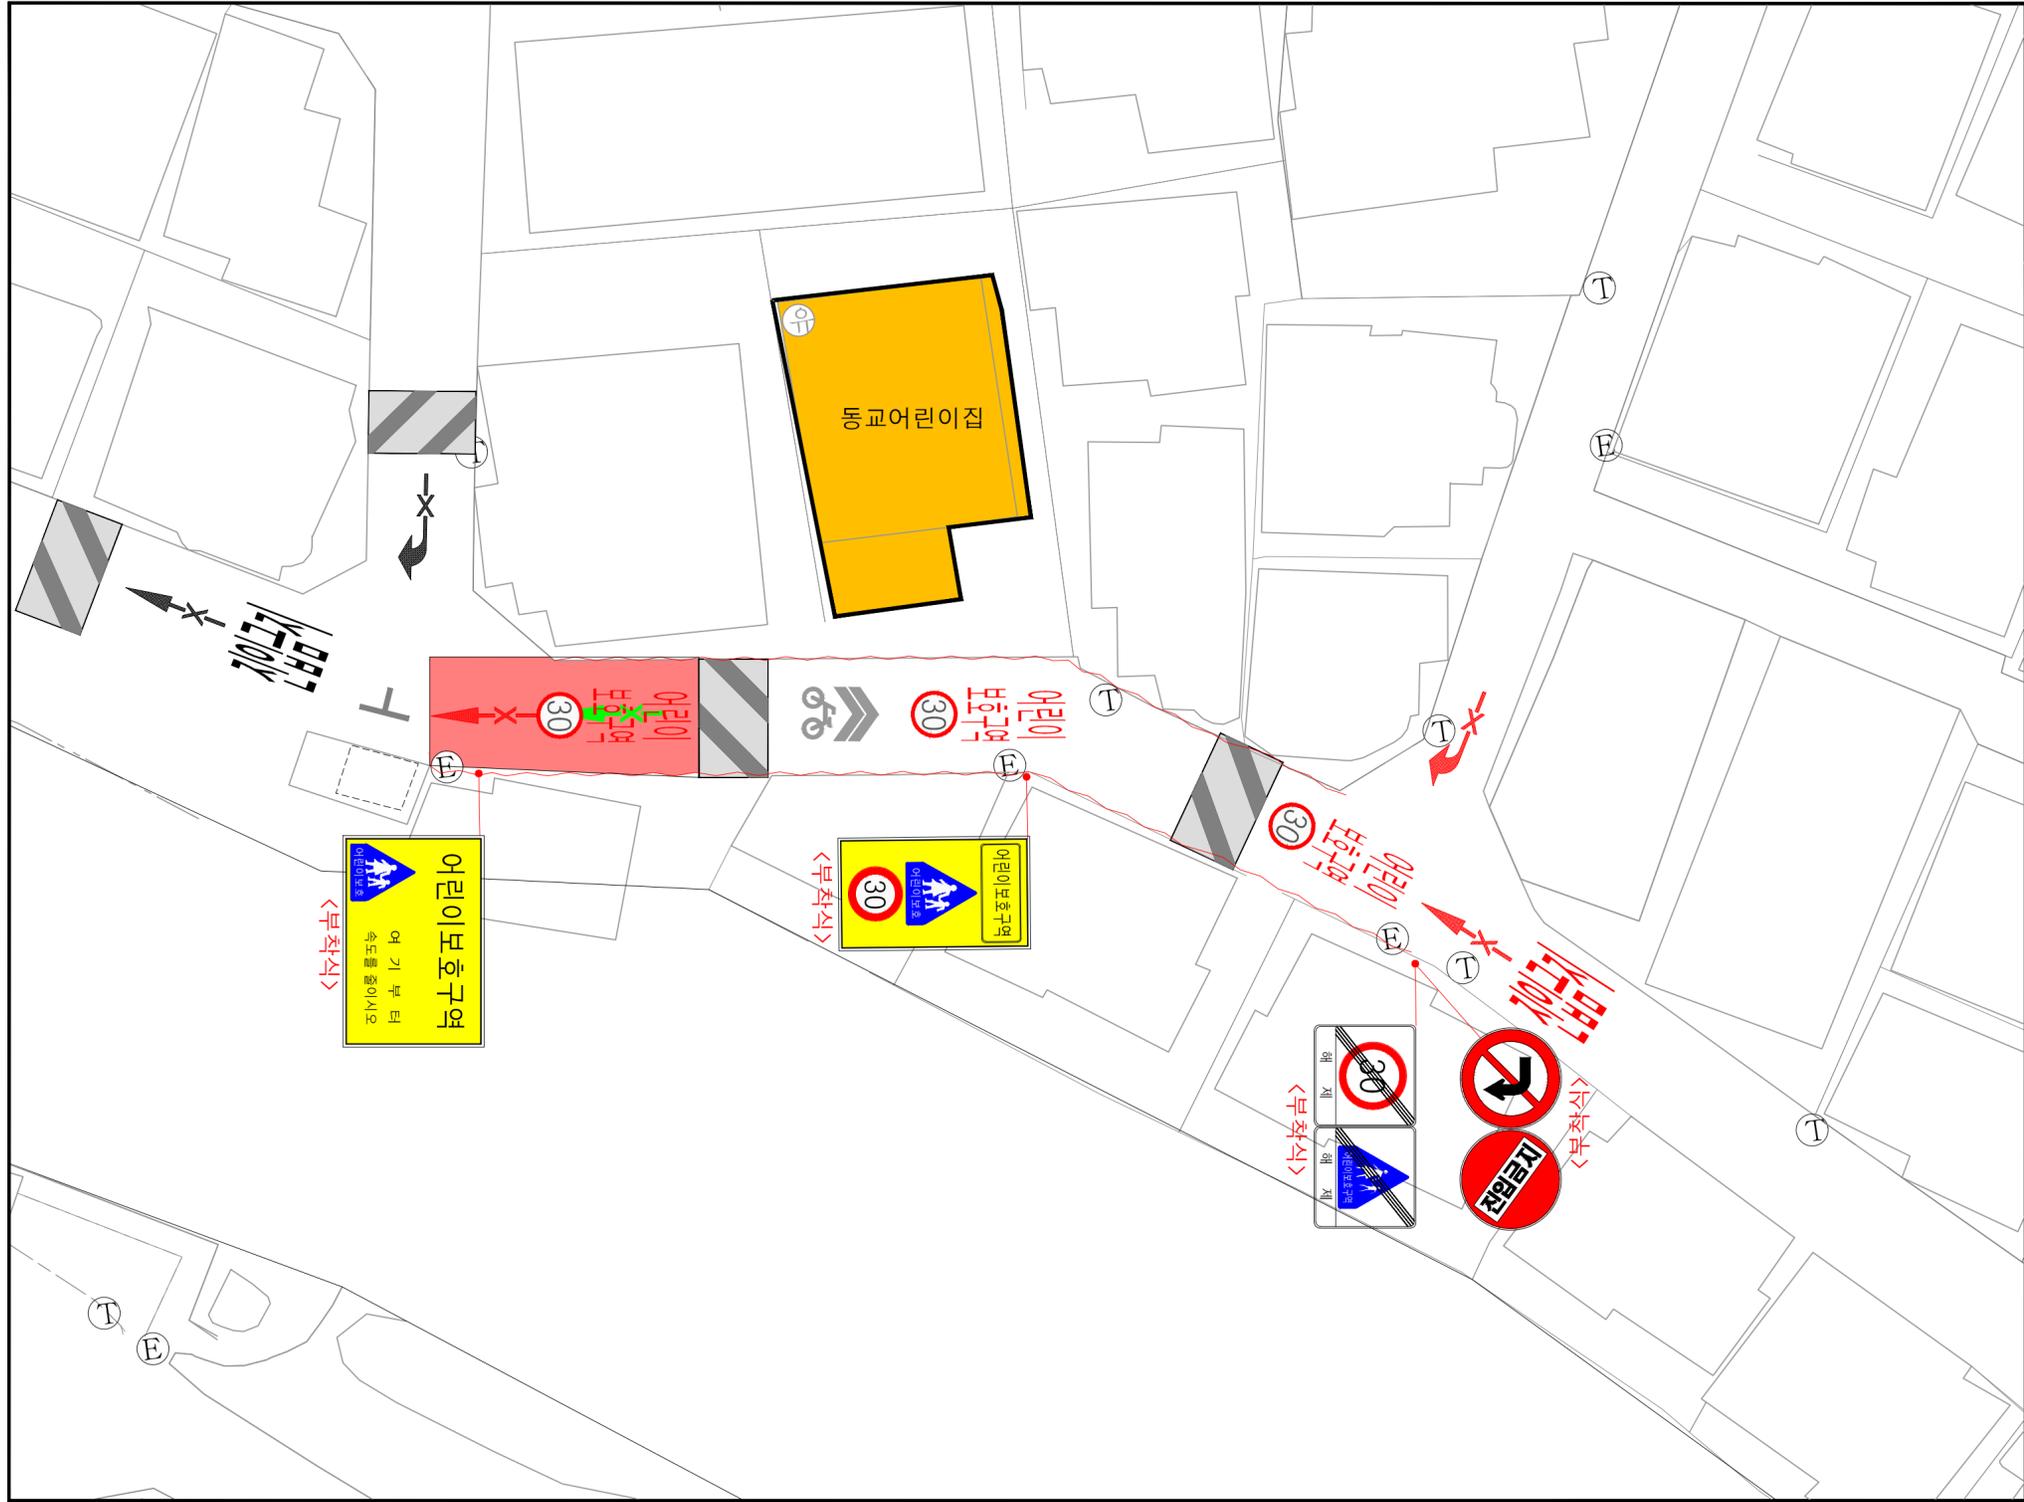

시설명: 동교어린이집 (마포구 와우산로 37길 16)



범례		구분	항목	단위	현황	수량 개선		
현황 - 검정색	신설					교체	제거	
신설 - 빨강색	교체 - 하늘색	신호등	경보등	개소				
제거 - 초록색		신호등	신호등	개소				
소 계						6		
안								
표								
지								
및								
노								
면								
표								
시								
노								
면								
표								
시								
