


# 노인보호구역 현황 및 개선안도

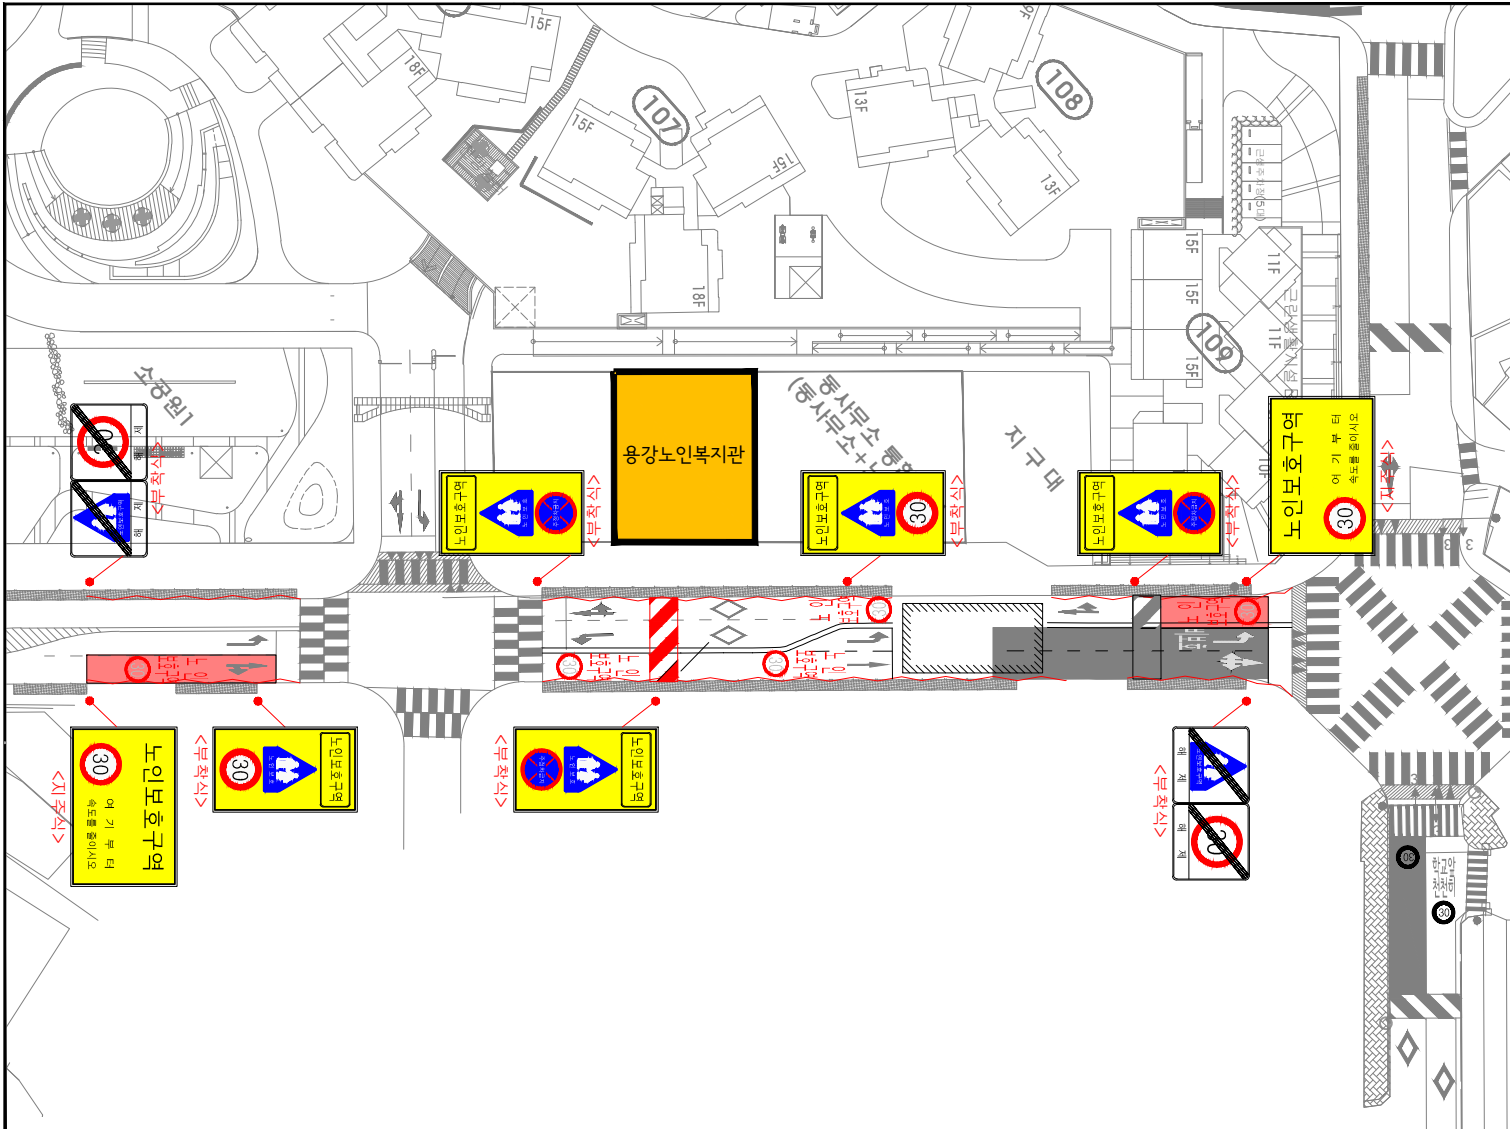

시설명	용강노인복지관
-----	---------



구분		- 범례 -		수량			
		현황	개선	신설	교체	제거	
구	현황 - 검정색	경보등	개소				
	신설 - 빨강색	신호등	개소				
	교체 - 하늘색						
	제거 - 초록색						
면	소 계	개		11			
	132	개					
	129	개					
	218	개					
	219	개					
	224	개					
	227	개					
	322	개					
	323	개					
	326	개					
	327	개					
전	403	개					
	418	개					
	427	개					
	428	개					
	429	개					
	<통합표지>						
	224	개		2			
	402	개					
	415	개					
	224	개		2			
	427	개					
323	개		2				
427	개						
323	개		3				
218	개						
219	개						
428	개						
323	개						
226	개						
323	개		2				
224	개						
표	소 계	개	11		1		
	518	개	5				
	519	개					
	520	개					
	521	개					
	523	개					
	532	개					
	536-2	개	5				
	510-514	개					
	537-543	개					
	주지금지선	M	218		109		
시	소 계	개	2				
	도로운부속	개	1				
	반사경	개					
	미끄럼방지	m <sup>2</sup>	125				
도막형포장	m <sup>2</sup>						