


# 꿈속놀이터어린이집 어린이보호구역

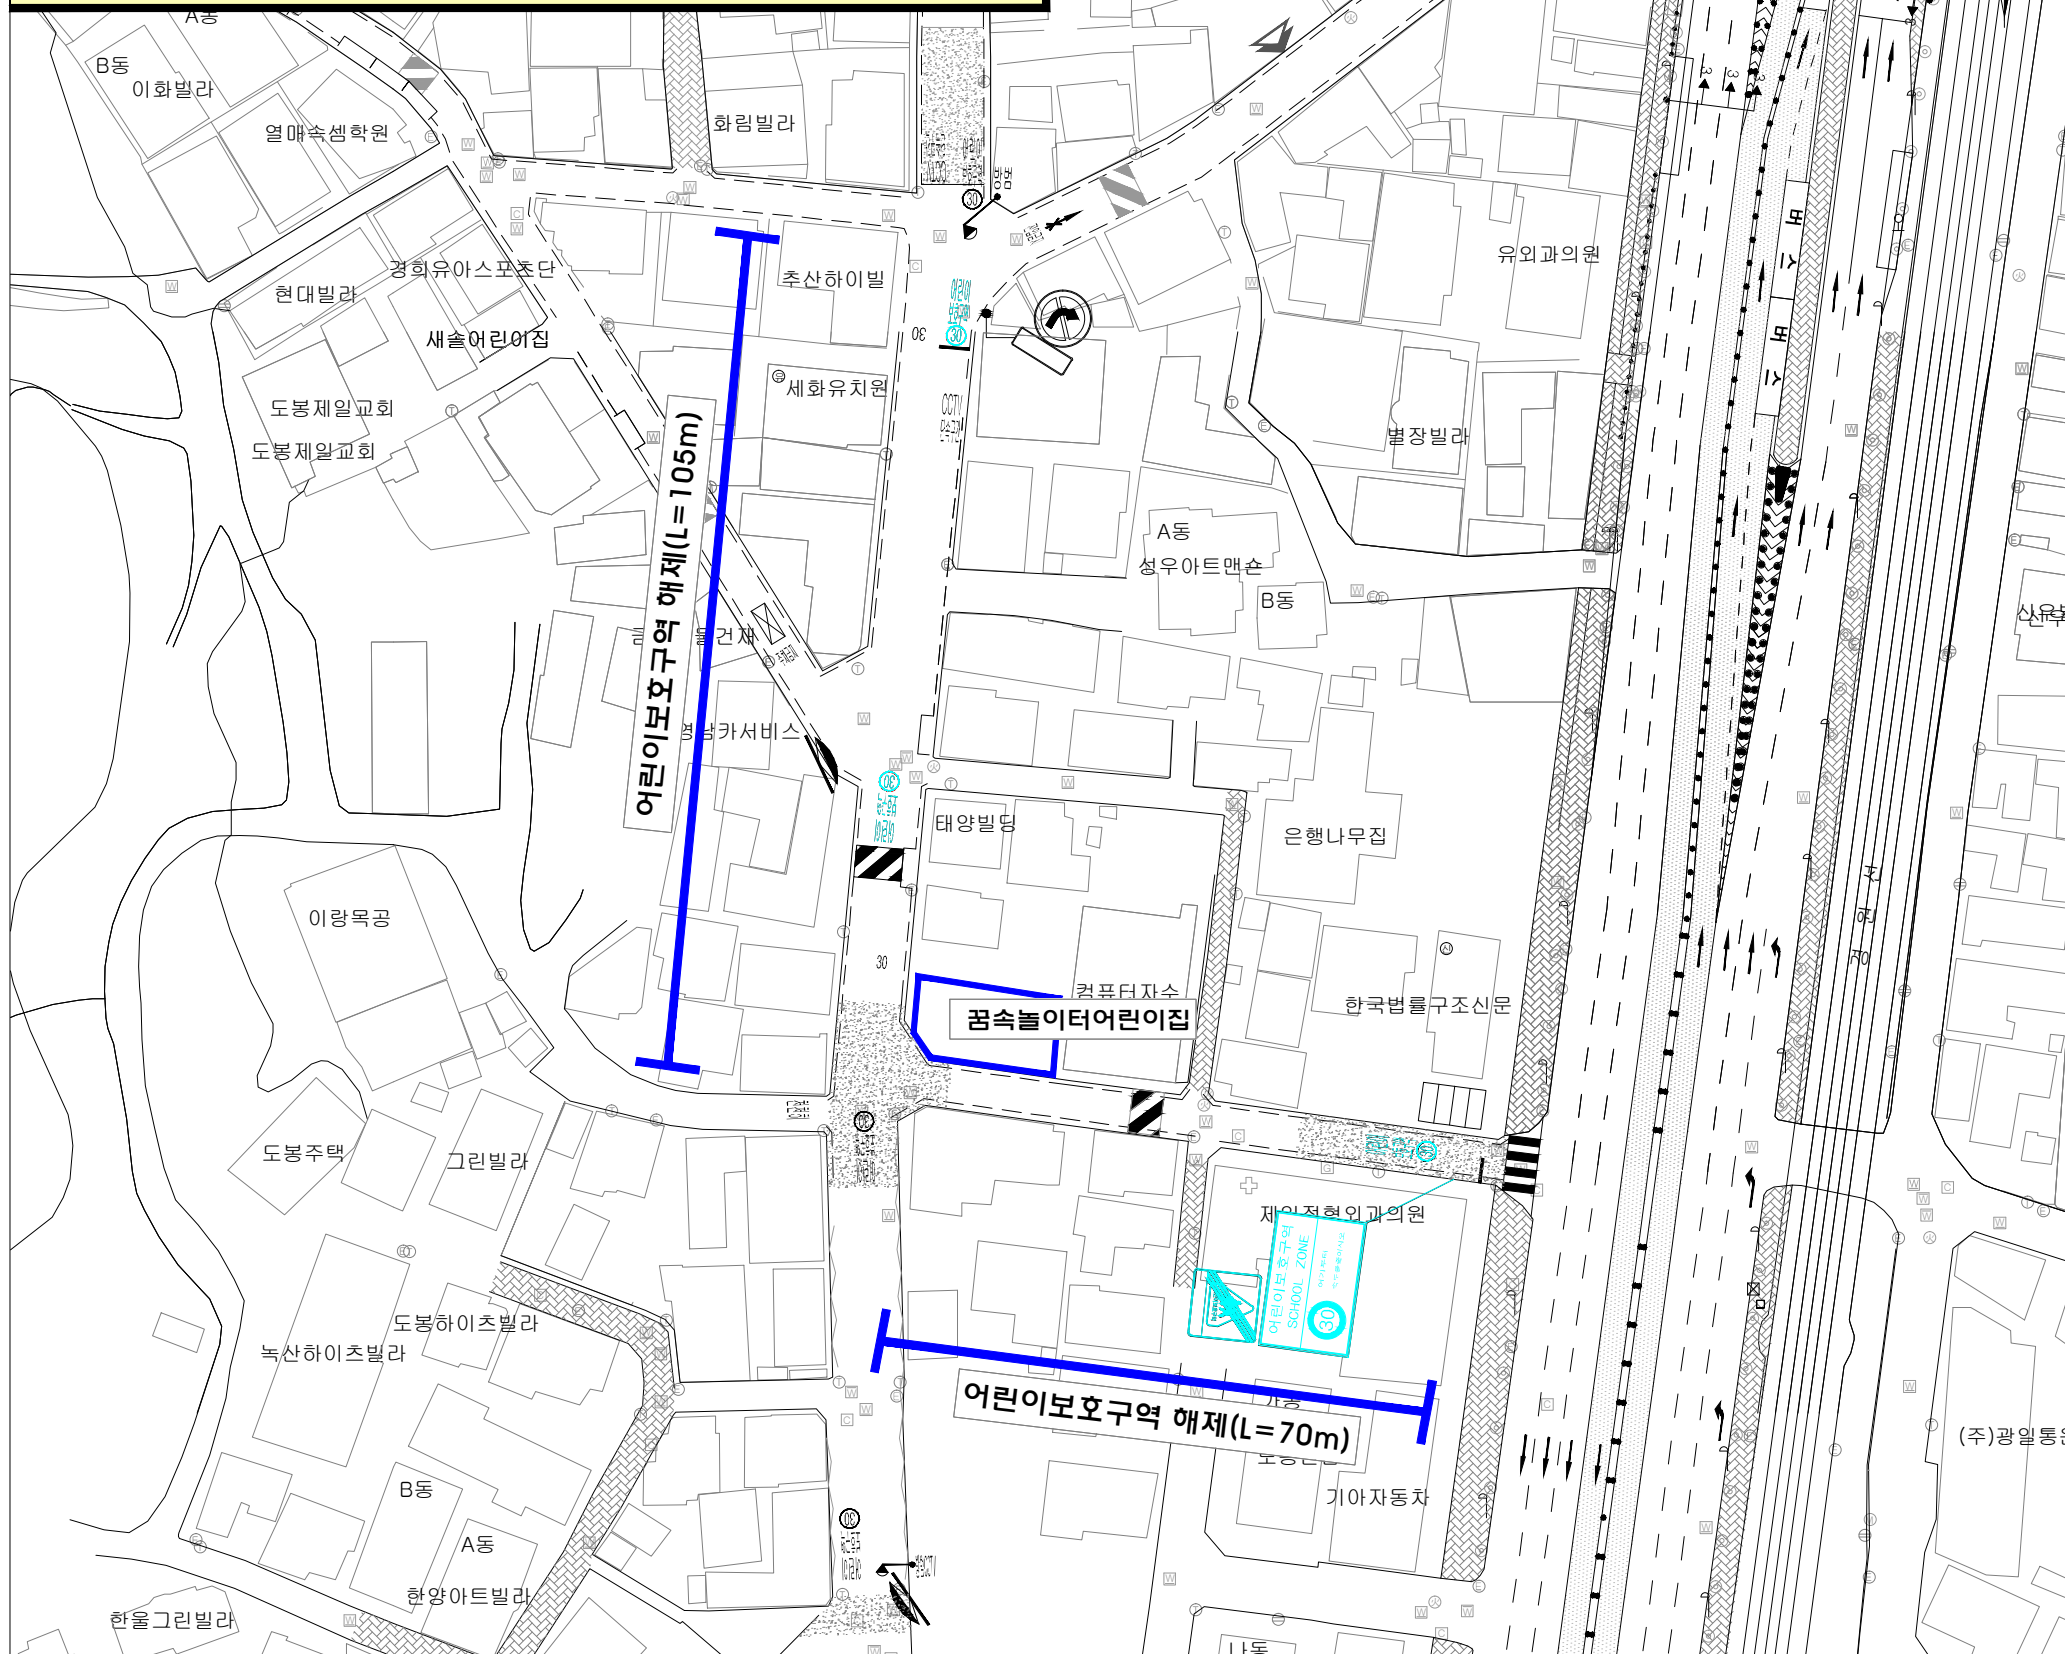

구분	범례	구분	항목	단위	수량		
					현황	개선	계
					신설	교체	제거
구분	현황 - 백색 신설 - 적색 제거 - 청색	신호등	경보등	개소			
			신호등	개소			
			소계	개	4	2	
			213	개	1		
통합 표지		안전표지	413	개	1		
			520	개			
			317	개			
			120	개			
			223	개			
			117-1	개			
			214	개			
			220	개			
			513	개			
			통합표지	224,402,415	개	1	
노면표지		노면표지	219,428	개			
			324,219	개			
			324,226	개			
			324,224	개			
			224,427	개			
			324,427	개	1	1	
			소계	개	9	6	
			517	개	2	3	
도로부설물		도로부설물	518	개	3	3	
			532	개	1		
			536	개	3	3	
			710	개			
			610	M			
도면번호		어린이보호구역	어린이보호구역	개			
			소계	개	5		
			과속방지턱	개	2		
			도로반사경	개	1		
도면번호		도로부설물	미끄럼방지포장	개소	2		
			방호울타리	개소			

도면번호 :  
(현장조사일 :2018년 4월 일)

도 면 명	시 설 명	위 치	일 자	도면번호
어린이 보호구역 개선안도	꿈속놀이터어린이집	서울 도봉구 도봉로169나길 77	-	-