

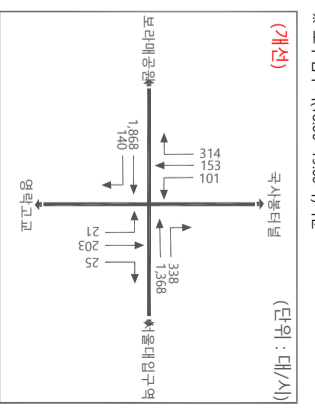


▣ 청룡길입구 (현황+개선)

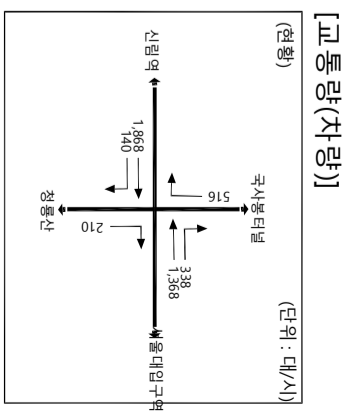

- 개선내용**
- 청룡길 입구 교차로 신설 (북측 방면 직진, 남측 방면 직진 허용)
 - 횡단보도 2개소 이전 대기차로 길이 추가 확보
 - 교차로 신설 및 횡단보도 이전으로 차량 신호기 2개소 신설, 1개소 이설, 보행 신호기 4개소 이설
 - 횡단보도 이설로 중분대 변경 및 점차금지대 설치
 - 교통안전표지 및 노면 표시 변경

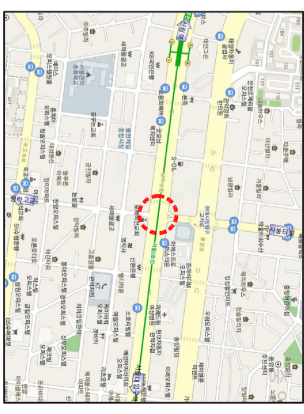

구분	φ1	φ2	φ3	φ4	φ5	주기
현황	↔	↔	↔	-	-	160초
구분	φ1	φ2	φ3	φ4	φ5	주기
개선	↔↔	↔↔	↔↔	-	-	160초
증감	113(3)	41(3)	41(3)	-	-	160초

구분	평균제어지체(초/대)	서비스수준
현황	-	-
개선	20.2	B
증감	-	-

범례

- 현황
- 신설
- 제거
- 이전

scale 0 12.5 25 50m