


남산예장자락 재생사업주변 교통처리계획도

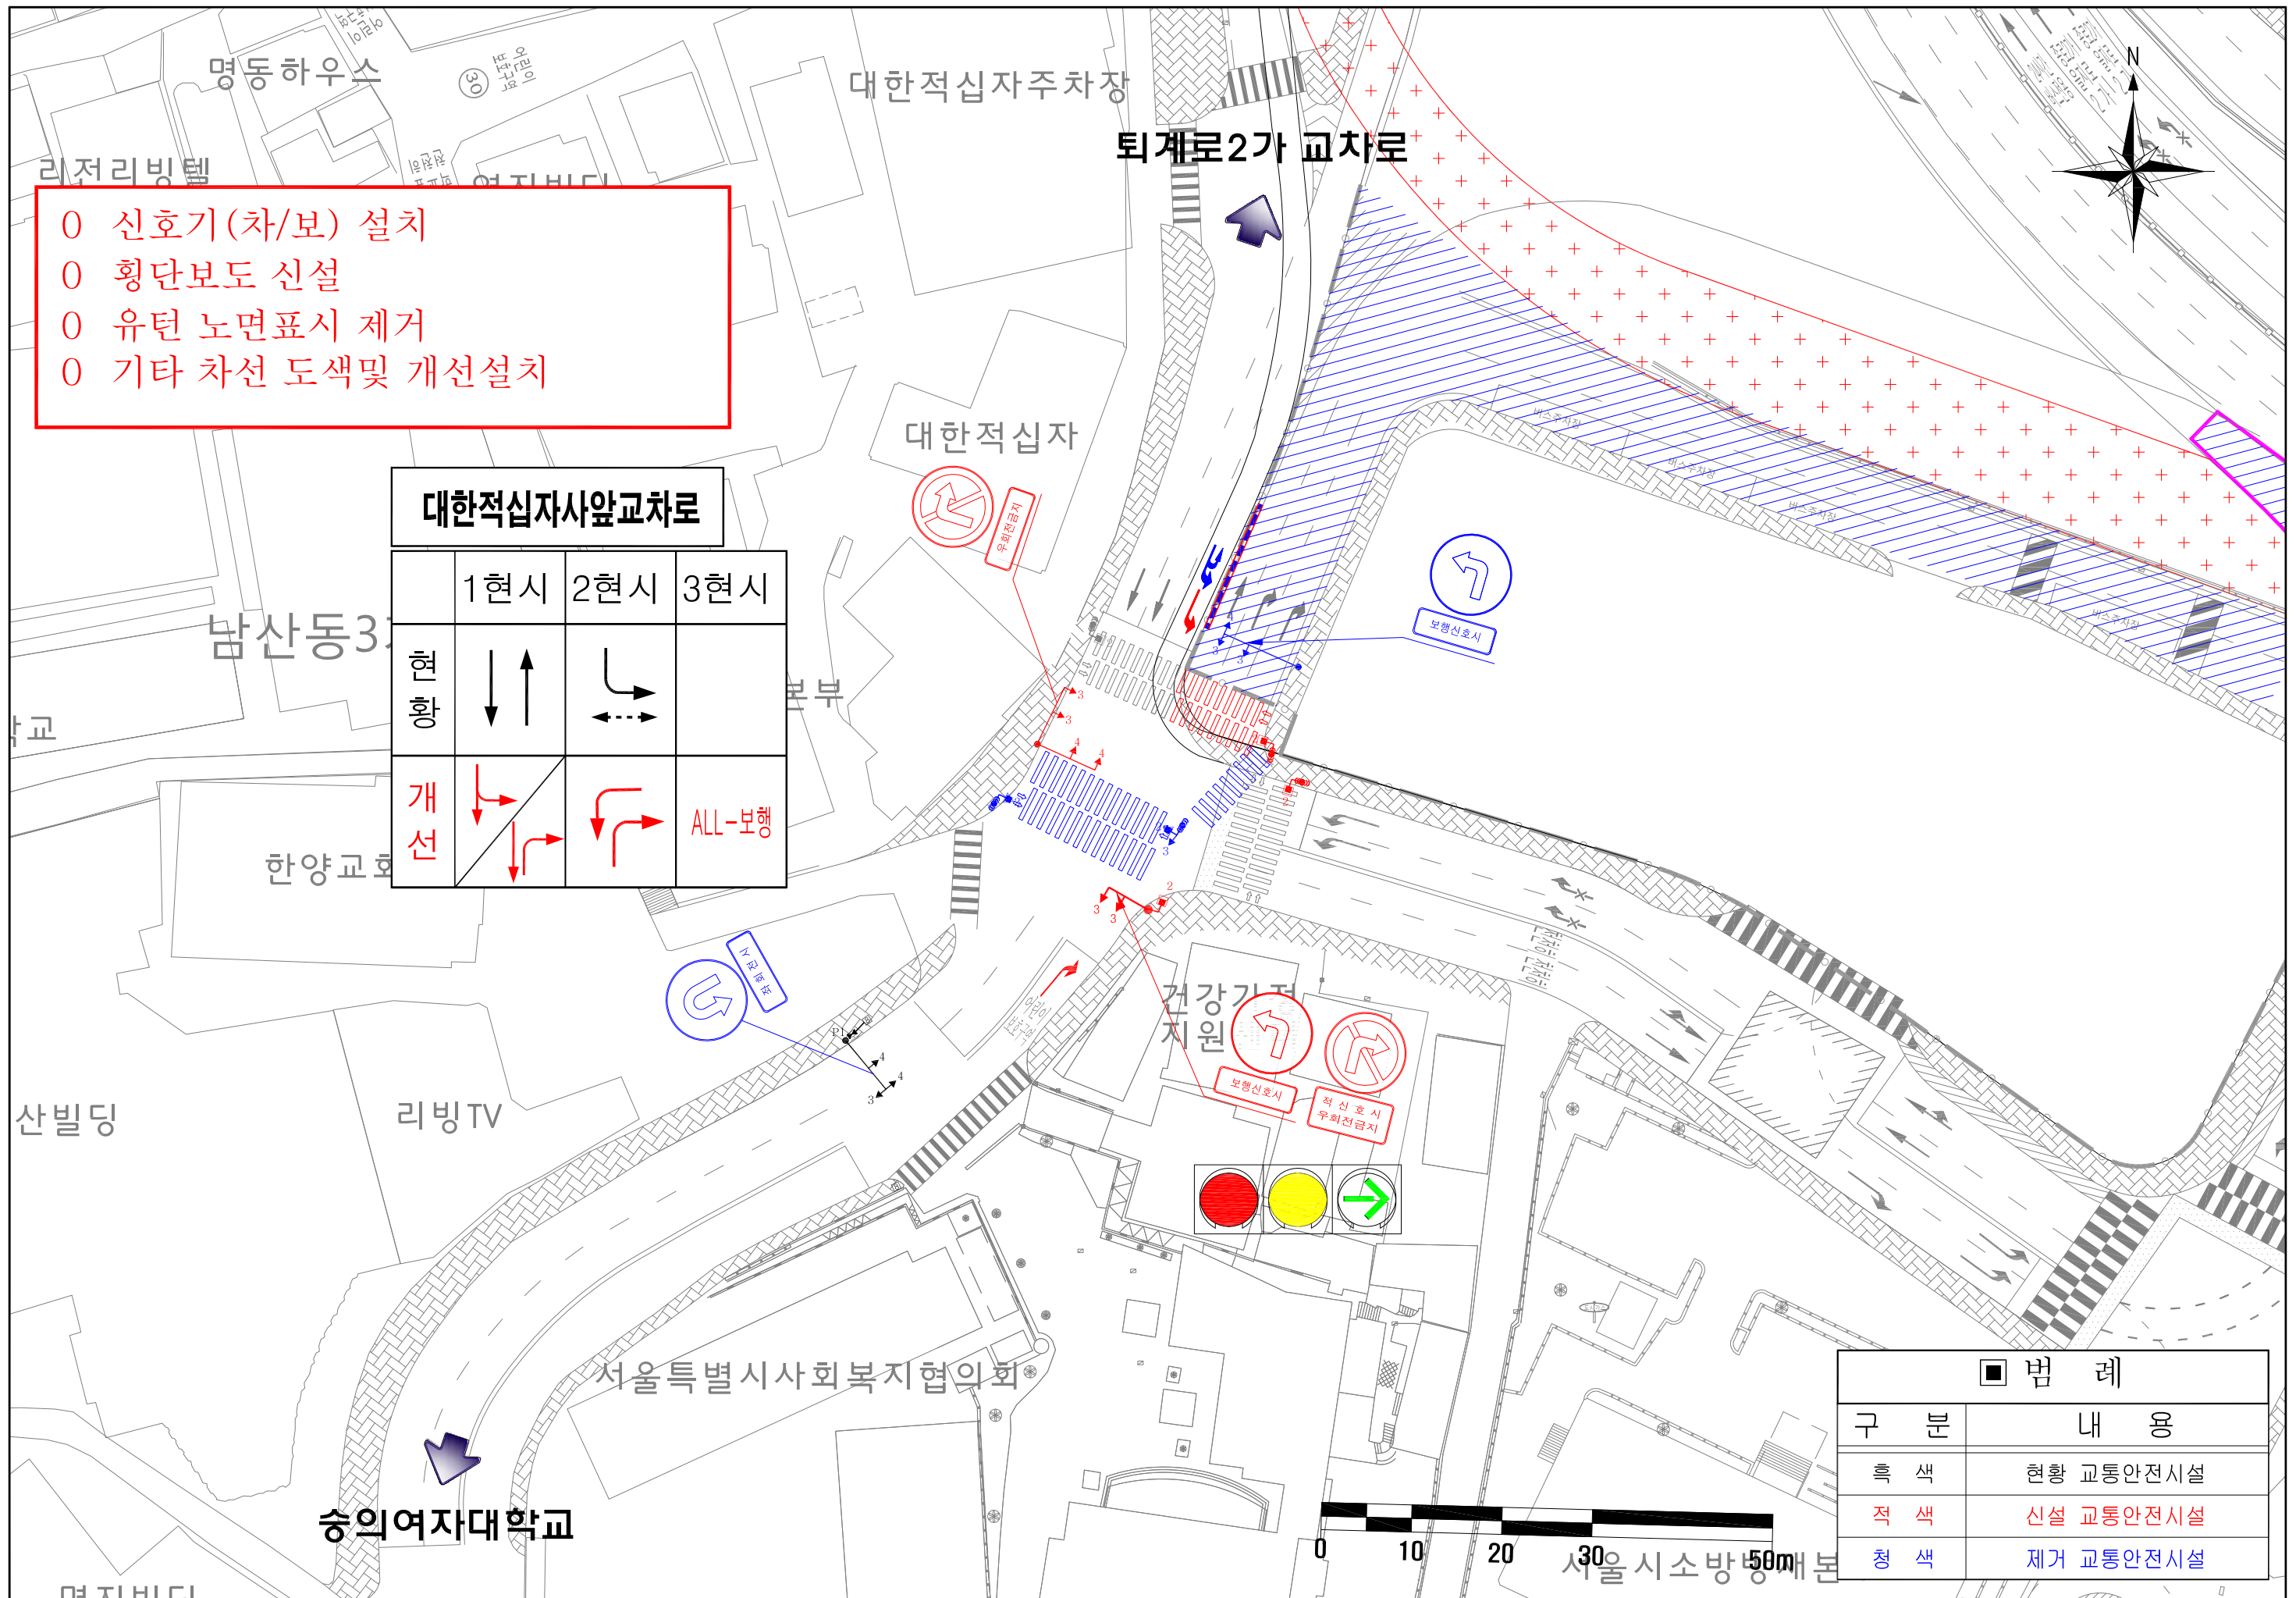

- 신호기(차/보) 설치
- 횡단보도 신설
- 유턴 노면표시 제거
- 기타 차선 도색및 개선설치

대한적십자사앞교차로			
	1현시	2현시	3현시
현황	↓ ↑	↙ ↘	
개선	↘ ↙	↘ ↘	ALL-보행

범례	
구분	내용
흑색	현황 교통안전시설
적색	신설 교통안전시설
청색	제거 교통안전시설

