

제2자유로 종점부(난지도길) 입체화 종합개선안도

향동천 하천정비

- 위치 : 경기도 고양시 덕양구
- 공수량 : 46만 144㎥
- 공수위 : 7.33m ~ 18.93m
- 아 폭 : 15m ~ 30m
- 연 장 : L = 4.11km
- 고시일 : 2002년 10월 9일


구룡사거리

구 분	지체도	LOS	사업비	기준년도
현상태운영	362.7 초	FFF	-	2030년
확 장	77.7 초	E	74.1 억원	2030년

신호현시 - 구룡사거리 (개선 운영시)

횡단계획	φ 01	φ 02	φ 03	φ 04	주기 (초)	지체도(2030) (LOS)
1단 횡단보도	↑	↓	←	→	160	77.7 초/대 LOS "E"

Section A-A

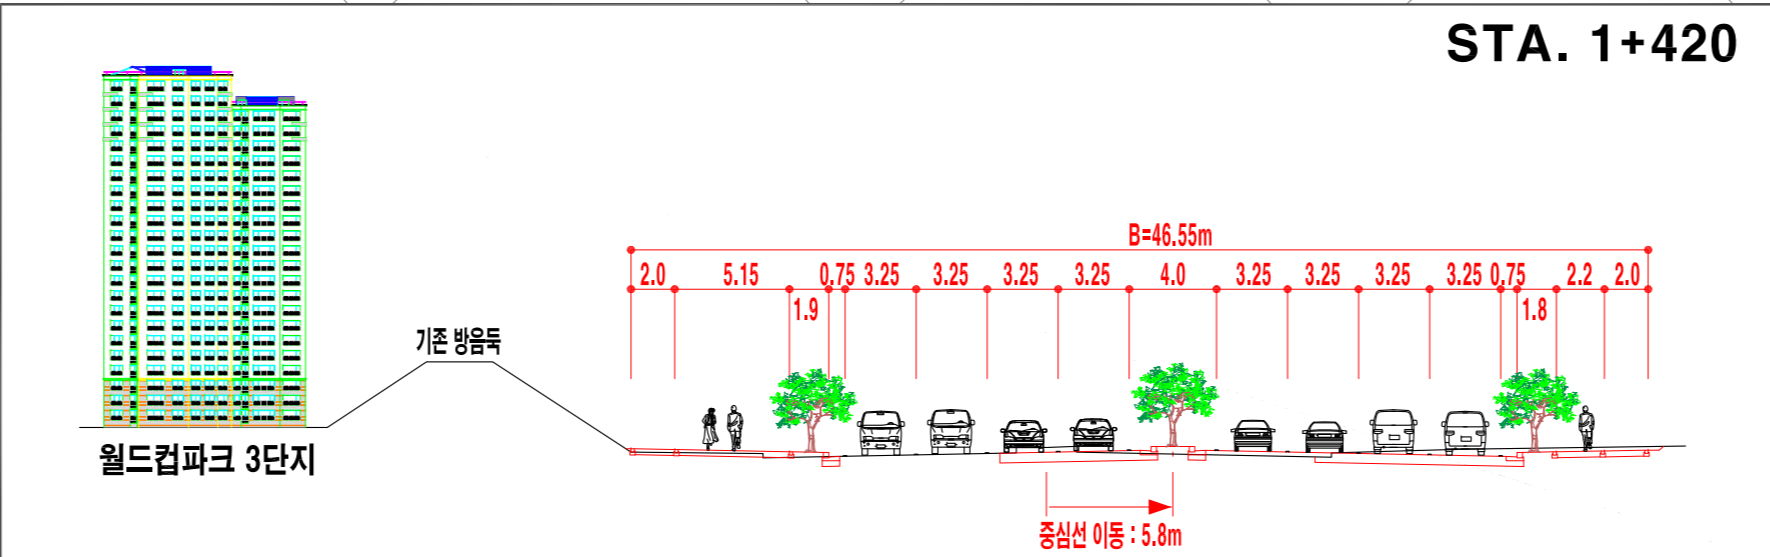

월드컵경기장 교차로

구 분	지체도	LOS	사업비	기준년도
현상태운영	356.4 초	FFF	-	2030년
입체화	63.3 초	D	420.9 억원	2030년

신호현시 - 월드컵경기장 교차로 (개선 운영시)

횡단계획	φ 01	φ 02	φ 03	φ 04	주기 (초)	지체도(2030) (LOS)
1단 횡단보도	←	→	←	→	150	63.3 초/대 LOS "D"

