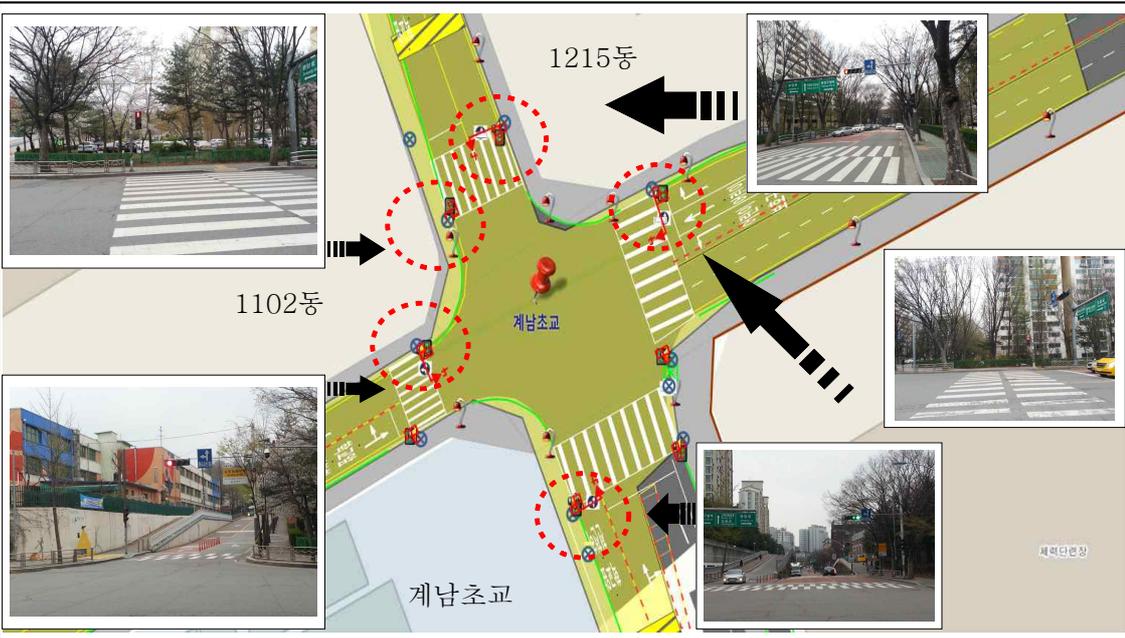
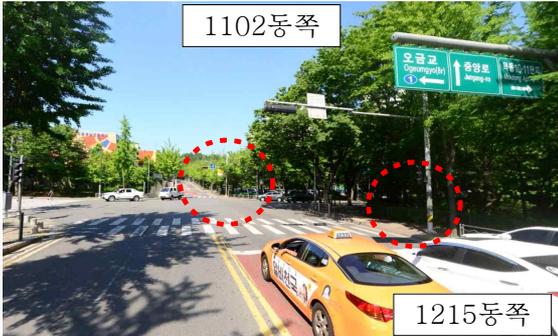
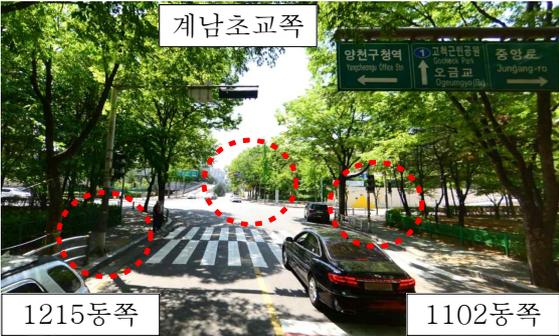


- 노후지주 교체대상 현장사진 및 위치도 -

공사명	2018년 교통신호기 신설 및 보수공사-연간단가(구로,양천)	교차로	계남초교 (목동동로2길 54)
현 장 사 진			
현 장 사 진	<div style="display: flex; justify-content: space-around;"> <div style="text-align: center;">  <p>1102동쪽</p> </div> <div style="text-align: center;">  <p>계남초교쪽</p> </div> </div> <div style="display: flex; justify-content: space-around; margin-top: 10px;"> <div style="text-align: center;"> <p>1215동쪽</p> </div> <div style="text-align: center;"> <p>1215동쪽</p> </div> <div style="text-align: center;"> <p>1102동쪽</p> </div> </div>		
내 용	1. 노후지주(흑관) 5본 디자인지주로 교체 필요: 차량지주 4, 보행지주 1		