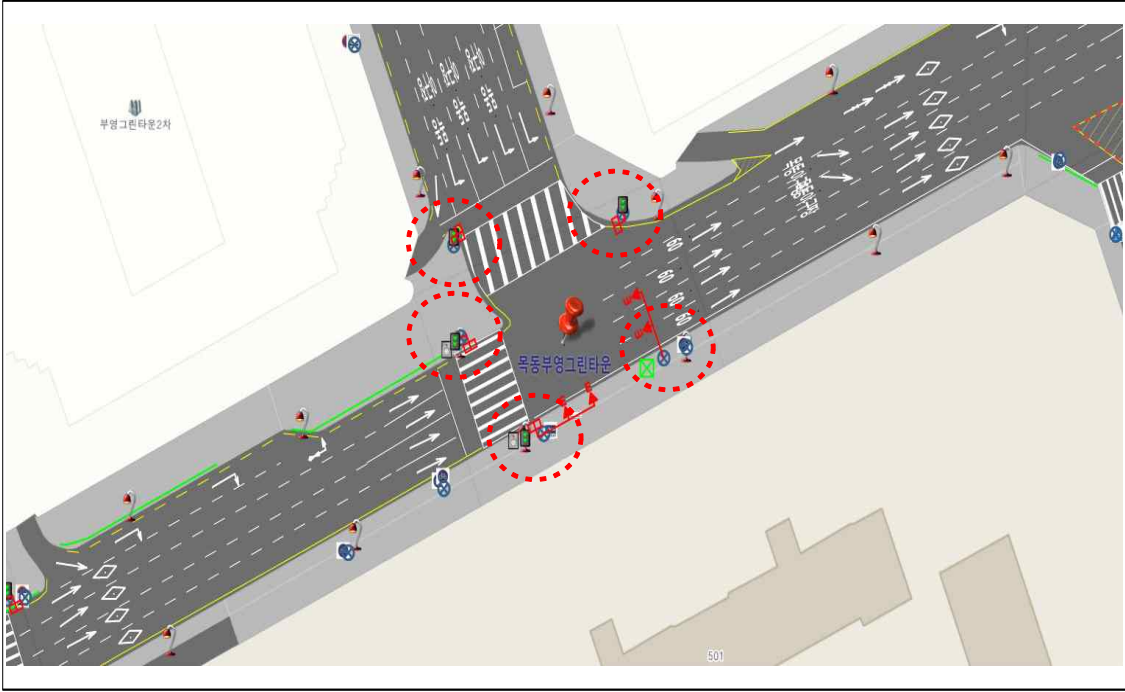
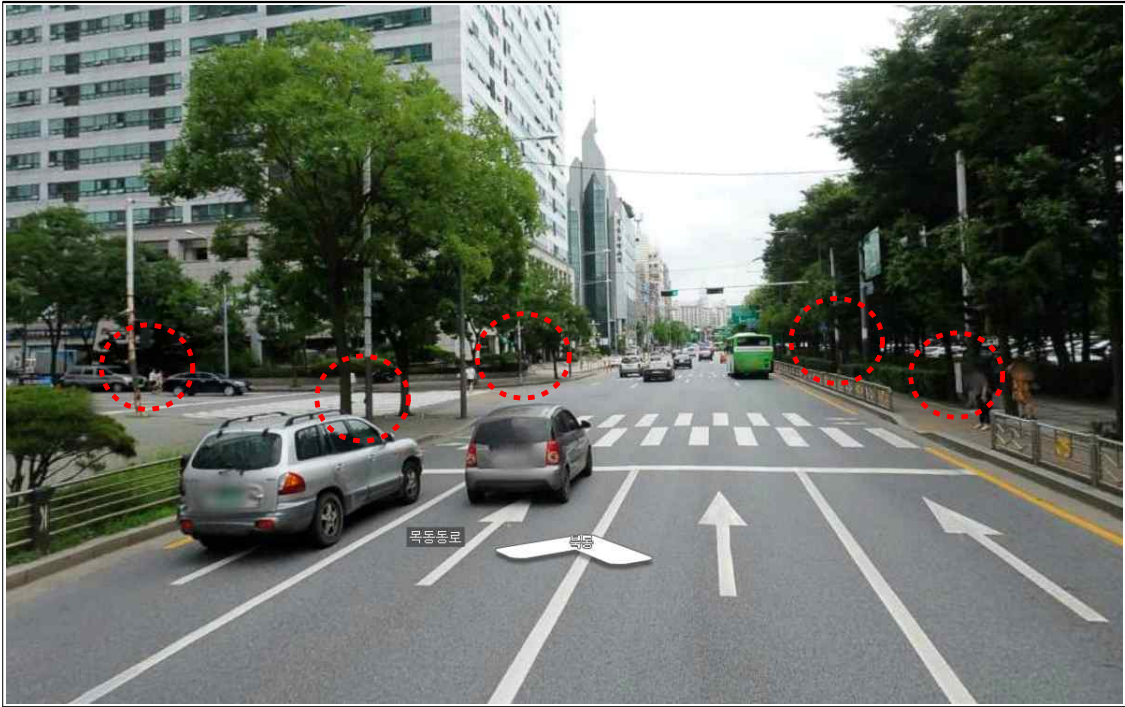
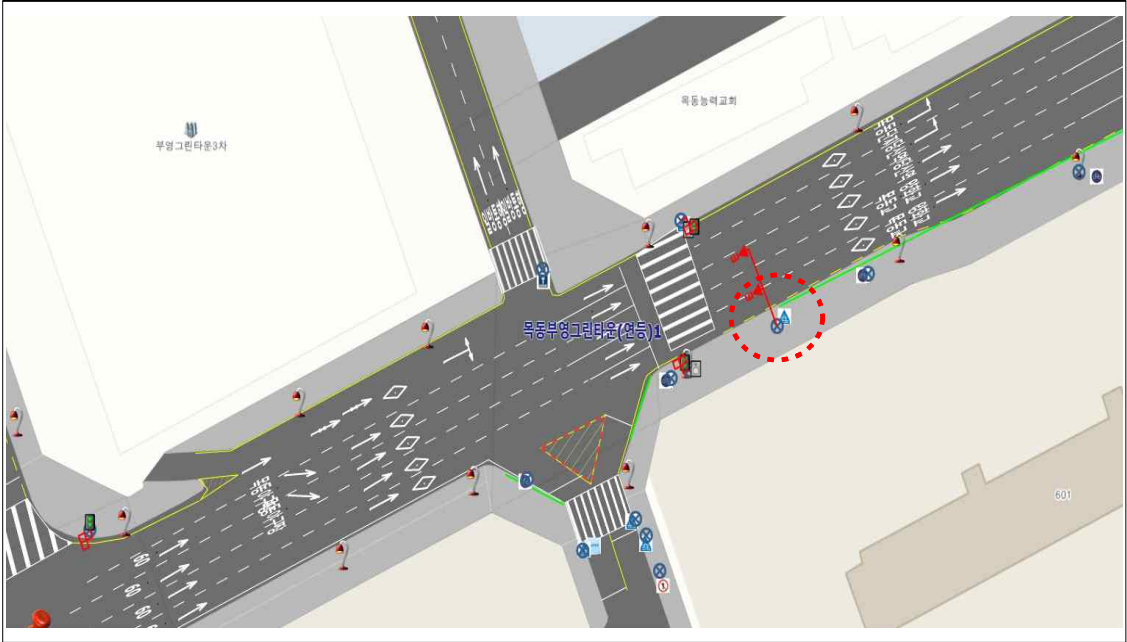


- 노후지주 교체 대상 현장사진 및 위치도 -

공 사 명	2018년 교통신호기 신설 및 보수공사-연간단가(구로,양천)	교 차 로	목동부영그린타운
현 장 사 진			
현 장 사 진			
내 용	노후지주(흑관) 5분 디자인지주로 교체 필요		

- 노후지주 교체 대상 현장사진 및 위치도 -

공사명	2018년 교통신호기 신설 및 보수공사-연간단가(구로,양천)	교차로	목동부영그린타운(연등)1 (능력교회 건너편 601동쪽)
현 장 사 진			
현 장 사 진			
내 용	노후지주(흑관) 1본 디자인지주로 교체 필요		

- 노후지주 교체 대상 현장사진 및 위치도 -

공사명	2018년 교통신호기 신설 및 보수공사-연간단가(구로,양천)	교차로	목마공원(연등)1
현 장 사 진			
현 장 사 진			
내 용	노후지주(흑관) 2분 디자인지주로 교체 필요		