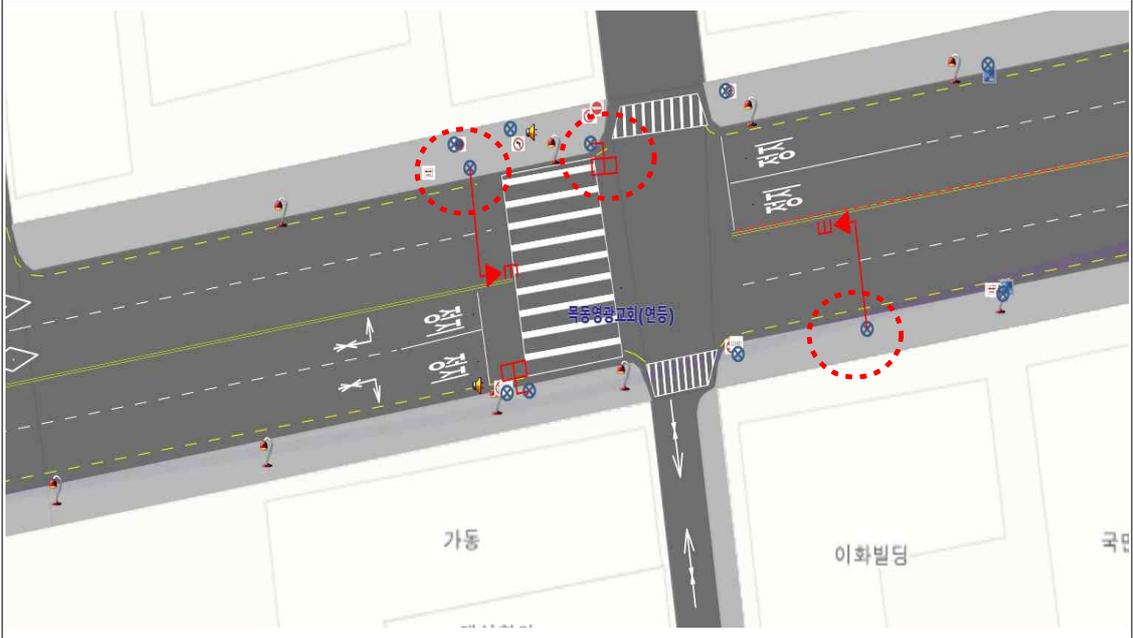
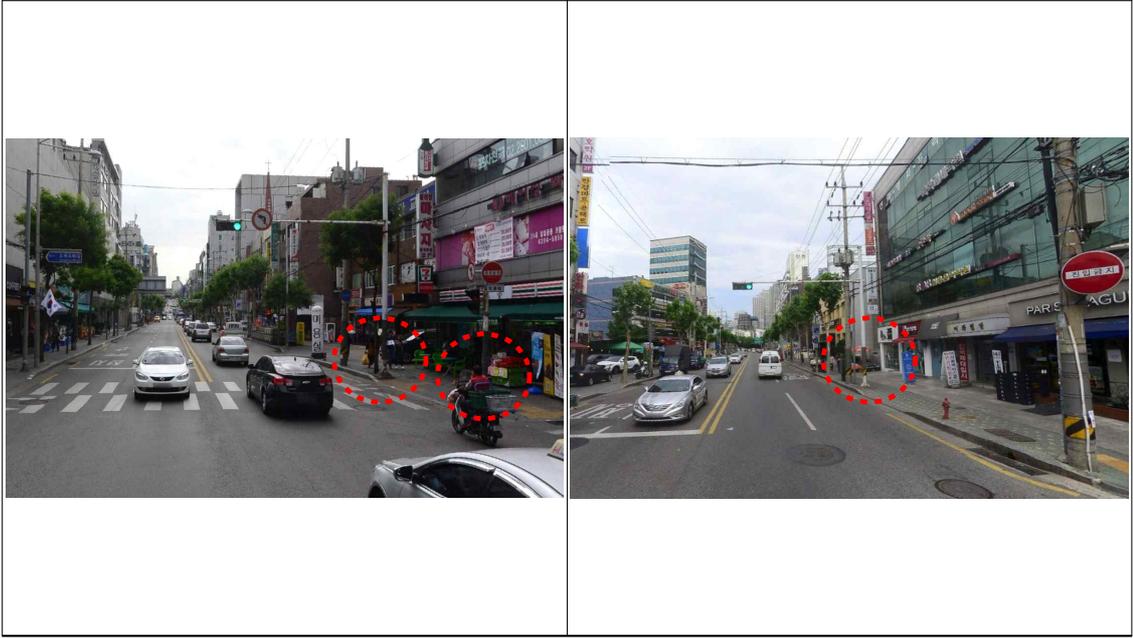


- 노후지주 교체 대상 현장사진 및 위치도 -

공사명	2018년 교통신호기 신설 및 보수공사-연간단가(구로, 양천)	교차로	목동영광교회 (오목로203)
현 장 사 진			
현 장 사 진			
내 용	<ol style="list-style-type: none"> 1. 노후지주(흑판) 3본 디자인지주로 교체 필요 2. 노후제어기 교체 		

- 노후지주 교체 대상 현장사진 및 위치도 -

공사명	2018년 교통신호기 신설 및 보수공사-연간단가(구로,양천)	교차로	목동영광교회(연등) (오목로218 이화빌딩)
현 장 사 진			
현 장 사 진			
내 용	노후지주(흑관) 3분 디자인지주로 교체 필요		

- 노후지주 교체 대상 현장사진 및 위치도 -

공사명	2018년 교통신호기 신설 및 보수공사-연간단가(구로, 양천)	교차로	심미아파트 (오목로170 앞)
현 장 사 진			
현 장 사 진			
내 용	1. 노후지주(흑관) 2본 디자인지주로 교체 필요 2. 노후제어기 교체		