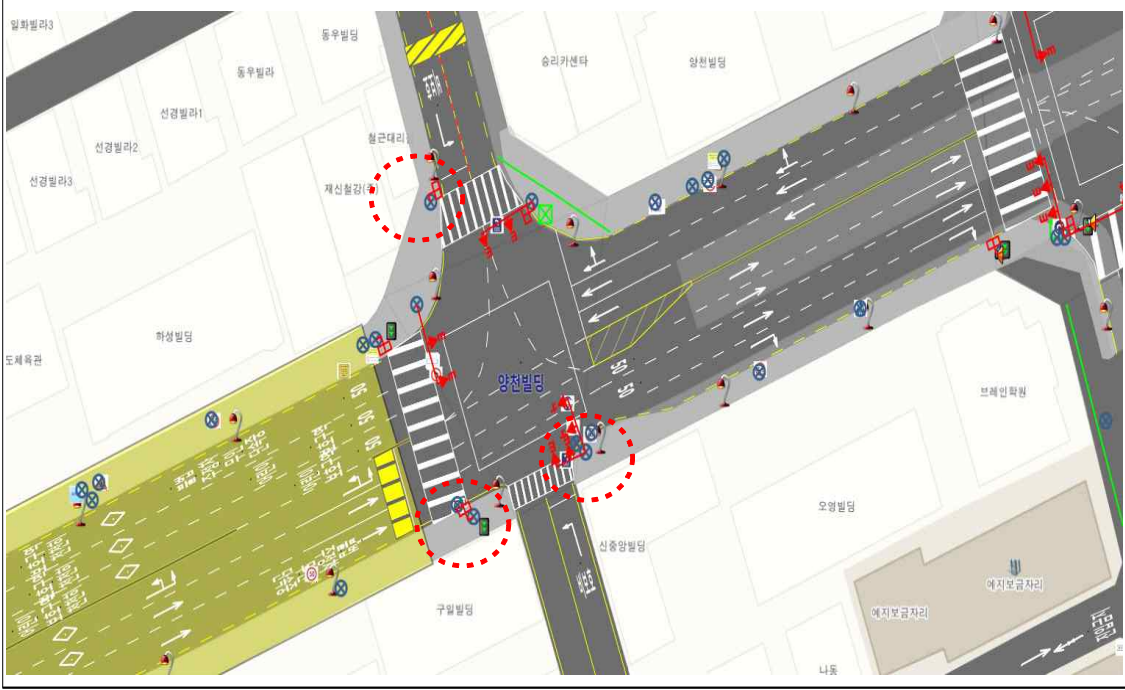

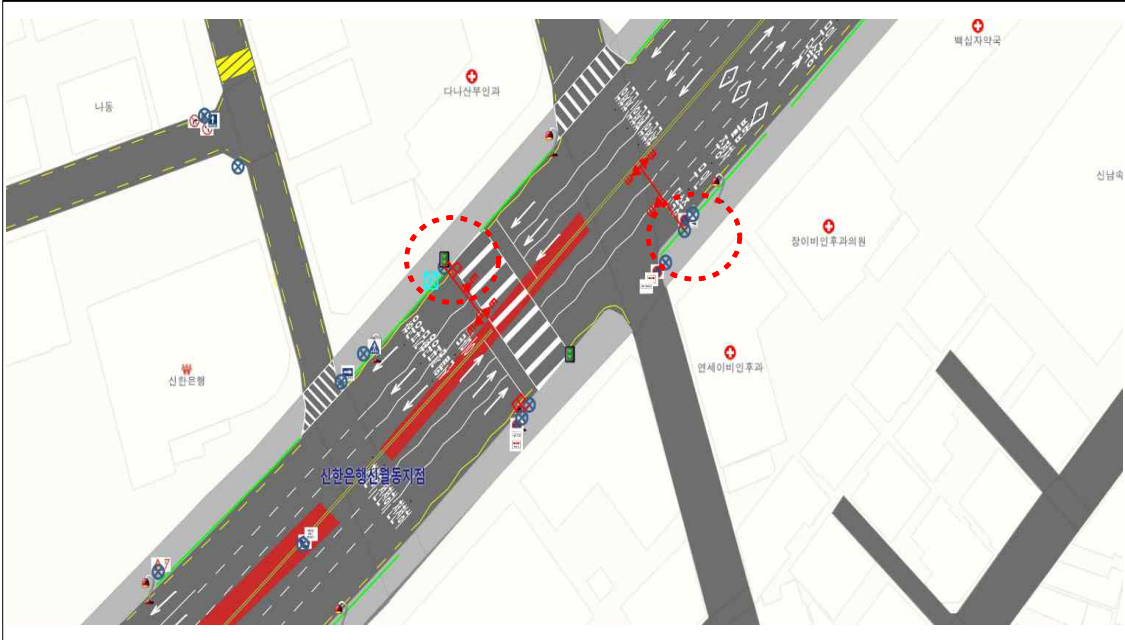
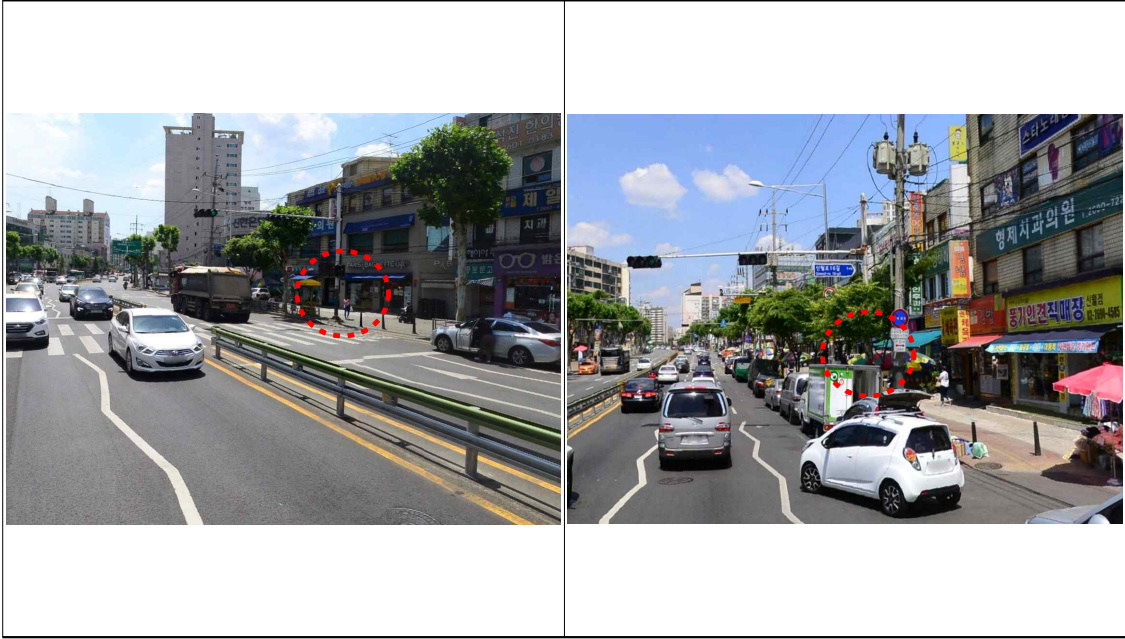


- 노후지주 교체 대상 현장사진 및 위치도 -

공 사 명	2018년 교통신호기 신설 및 보수공사-연간단가(구로, 양천)	교 차 로	양천빌딩 앞 (신월로 133 앞)
현 장 사 진			
현 장 사 진			
내 용	노후지주(흑관) 3본 디자인지주로 교체 필요		

- 노후지주 교체 대상 현장사진 및 위치도 -

공사명	2018년 교통신호기 신설 및 보수공사-연간단가(구로, 양천)	교차로	신한은행 신월동지점 (신월로 167 앞)
현 장 사 진			
현 장 사 진			
내 용	노후지주(흑판) 2분 디자인지주로 교체 필요		

- 노후지주 교체 대상 현장사진 및 위치도 -

공사명	2018년 교통신호기 신설 및 보수공사-연간단가(구로,양천)	교차로	목14단지(경보) (목동동로8길 36 앞)
현 장 사 진			
현 장 사 진			
내 용	노후경보지주(흑관) 2본 디자인지주로 교체 필요		