

시 민

문서번호	급수운영과-11402
결재일자	2014.6.16.
공개여부	비공개(7)
방침번호	

주무관	급수설비팀장	급수운영과장
노운학	김홍준	06/16 장종욱
협조		

노후 배수관 정비 계획보고
(홍제동 82-213 ~ 93-2호간)

추진근거	대내(외) 협력 현황			사 업 비
	부서(단체)명	협의내용	협의결과	

2014. 6.

서부수도사업소
(급수운영과)

명에 의거 누수복구 시에 발견된 노후 배수관에 대하여 아래와 같이 보고합니다.

2014. 06. 26.

보고자 시설7급 노운학

제 목 : 노후 배수관 정비 계획보고

1. 노후 배수관 현황

- 위 치 : 서대문구 홍제동 82-213 ~ 93-2호간
- GIS도면 부설제원
 - 1985/DCIP/100mm, L=71m
 - 1985/DCIP/80mm, L=47m
- 누수복구 현황
 - 위 치 : 서대문구 홍제동 88-3호 앞
 - 확인일자 : 2014.06.11
 - 관 경 : D=80mm
 - 관 노후 상태



절관



절단 면



단면 축소 상태

2. 현장 실정 보고

- 위 노후 배수관은 『홍제 제2구역 주택재개발정비사업(서대문구고시 제2011-19호)』 재개발 구역내에 있음
- 본부 누수방지과 방침에 의거 재개발 구역내의 노후관은 정비 대상에서 제외토록 하고 있으나, 위 배수관 80mm는 노후도가 80% 이상 진행되어 배수관의 기능을 상실한 상태임.

※ 전경 사진




3. 보고자 처리의견

- 위 배수관 80mm는 단면적이 80% 이상 축소되어 배수관으로 사용할 수 없는 상태이며
- 노후 관로 종점부 수전을 동시 개방시에 소출수가 발생되고 있어 노후관 교체 정비가 긴급히 필요한 실정으로 우리사업소와 연간단가계약 업체인 『홍제1동외 13개동 상수도공사』 금원종합건설 박주범에게 작업지시 후 정산 처리코자 합니다.

- 노후 교체 공사개요

- 부설 관경 및 연장 : D=100mm, L=118m
- 소요예산액 : 9.7백만원
- 예산과목 : 자본적지출,가동살비자산,구축물,시설비(세척갱생관)
- 부설 위치도

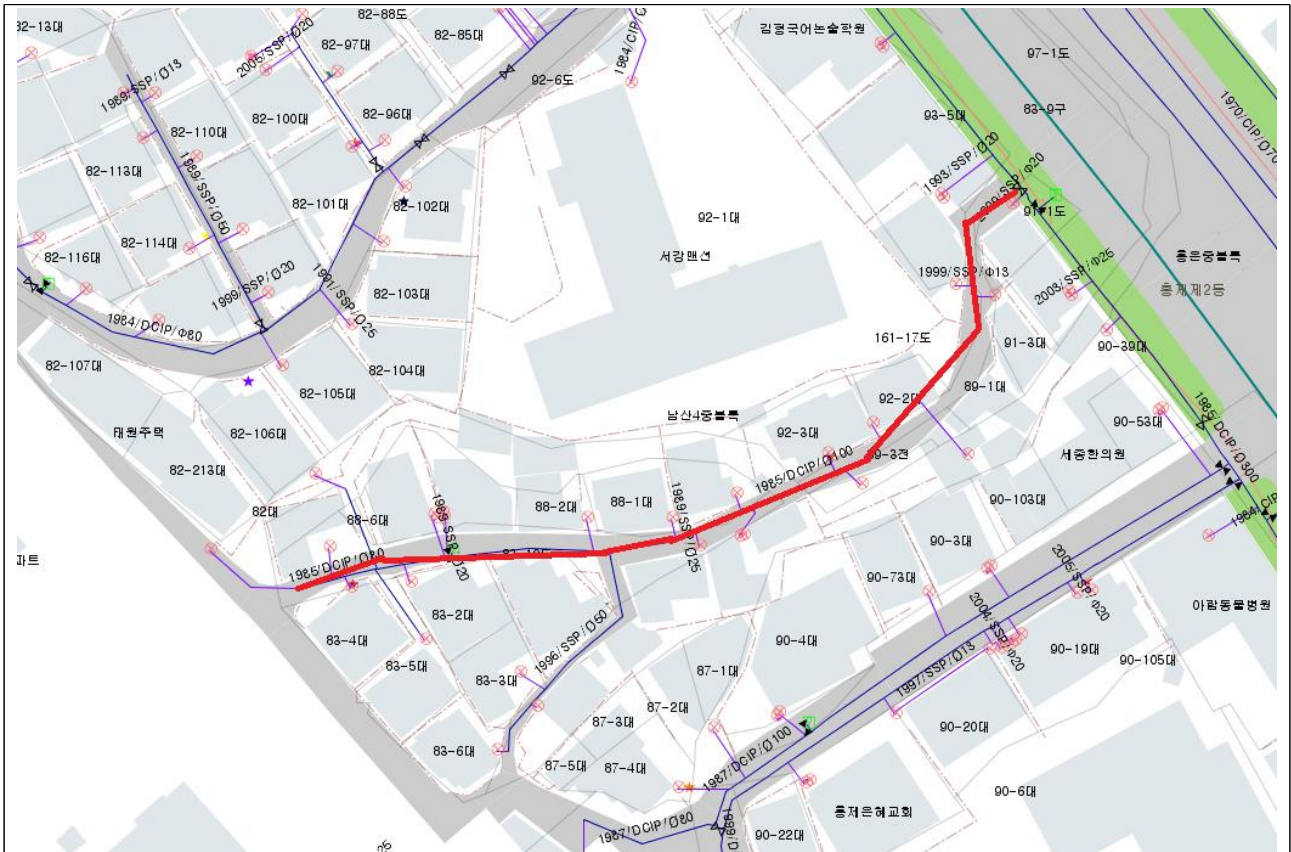

3. 행정처리 사항

- 서대문구청(토목과)에 위와 같은 사항을 통보하여 도로굴착(L=118m) 긴급 요청하여 노후관 정비 시행코자 함. 끝.