


어린이보호구역 현황 및 개선안도

서울어울초등학교(서울시 은평구 통일로 650)

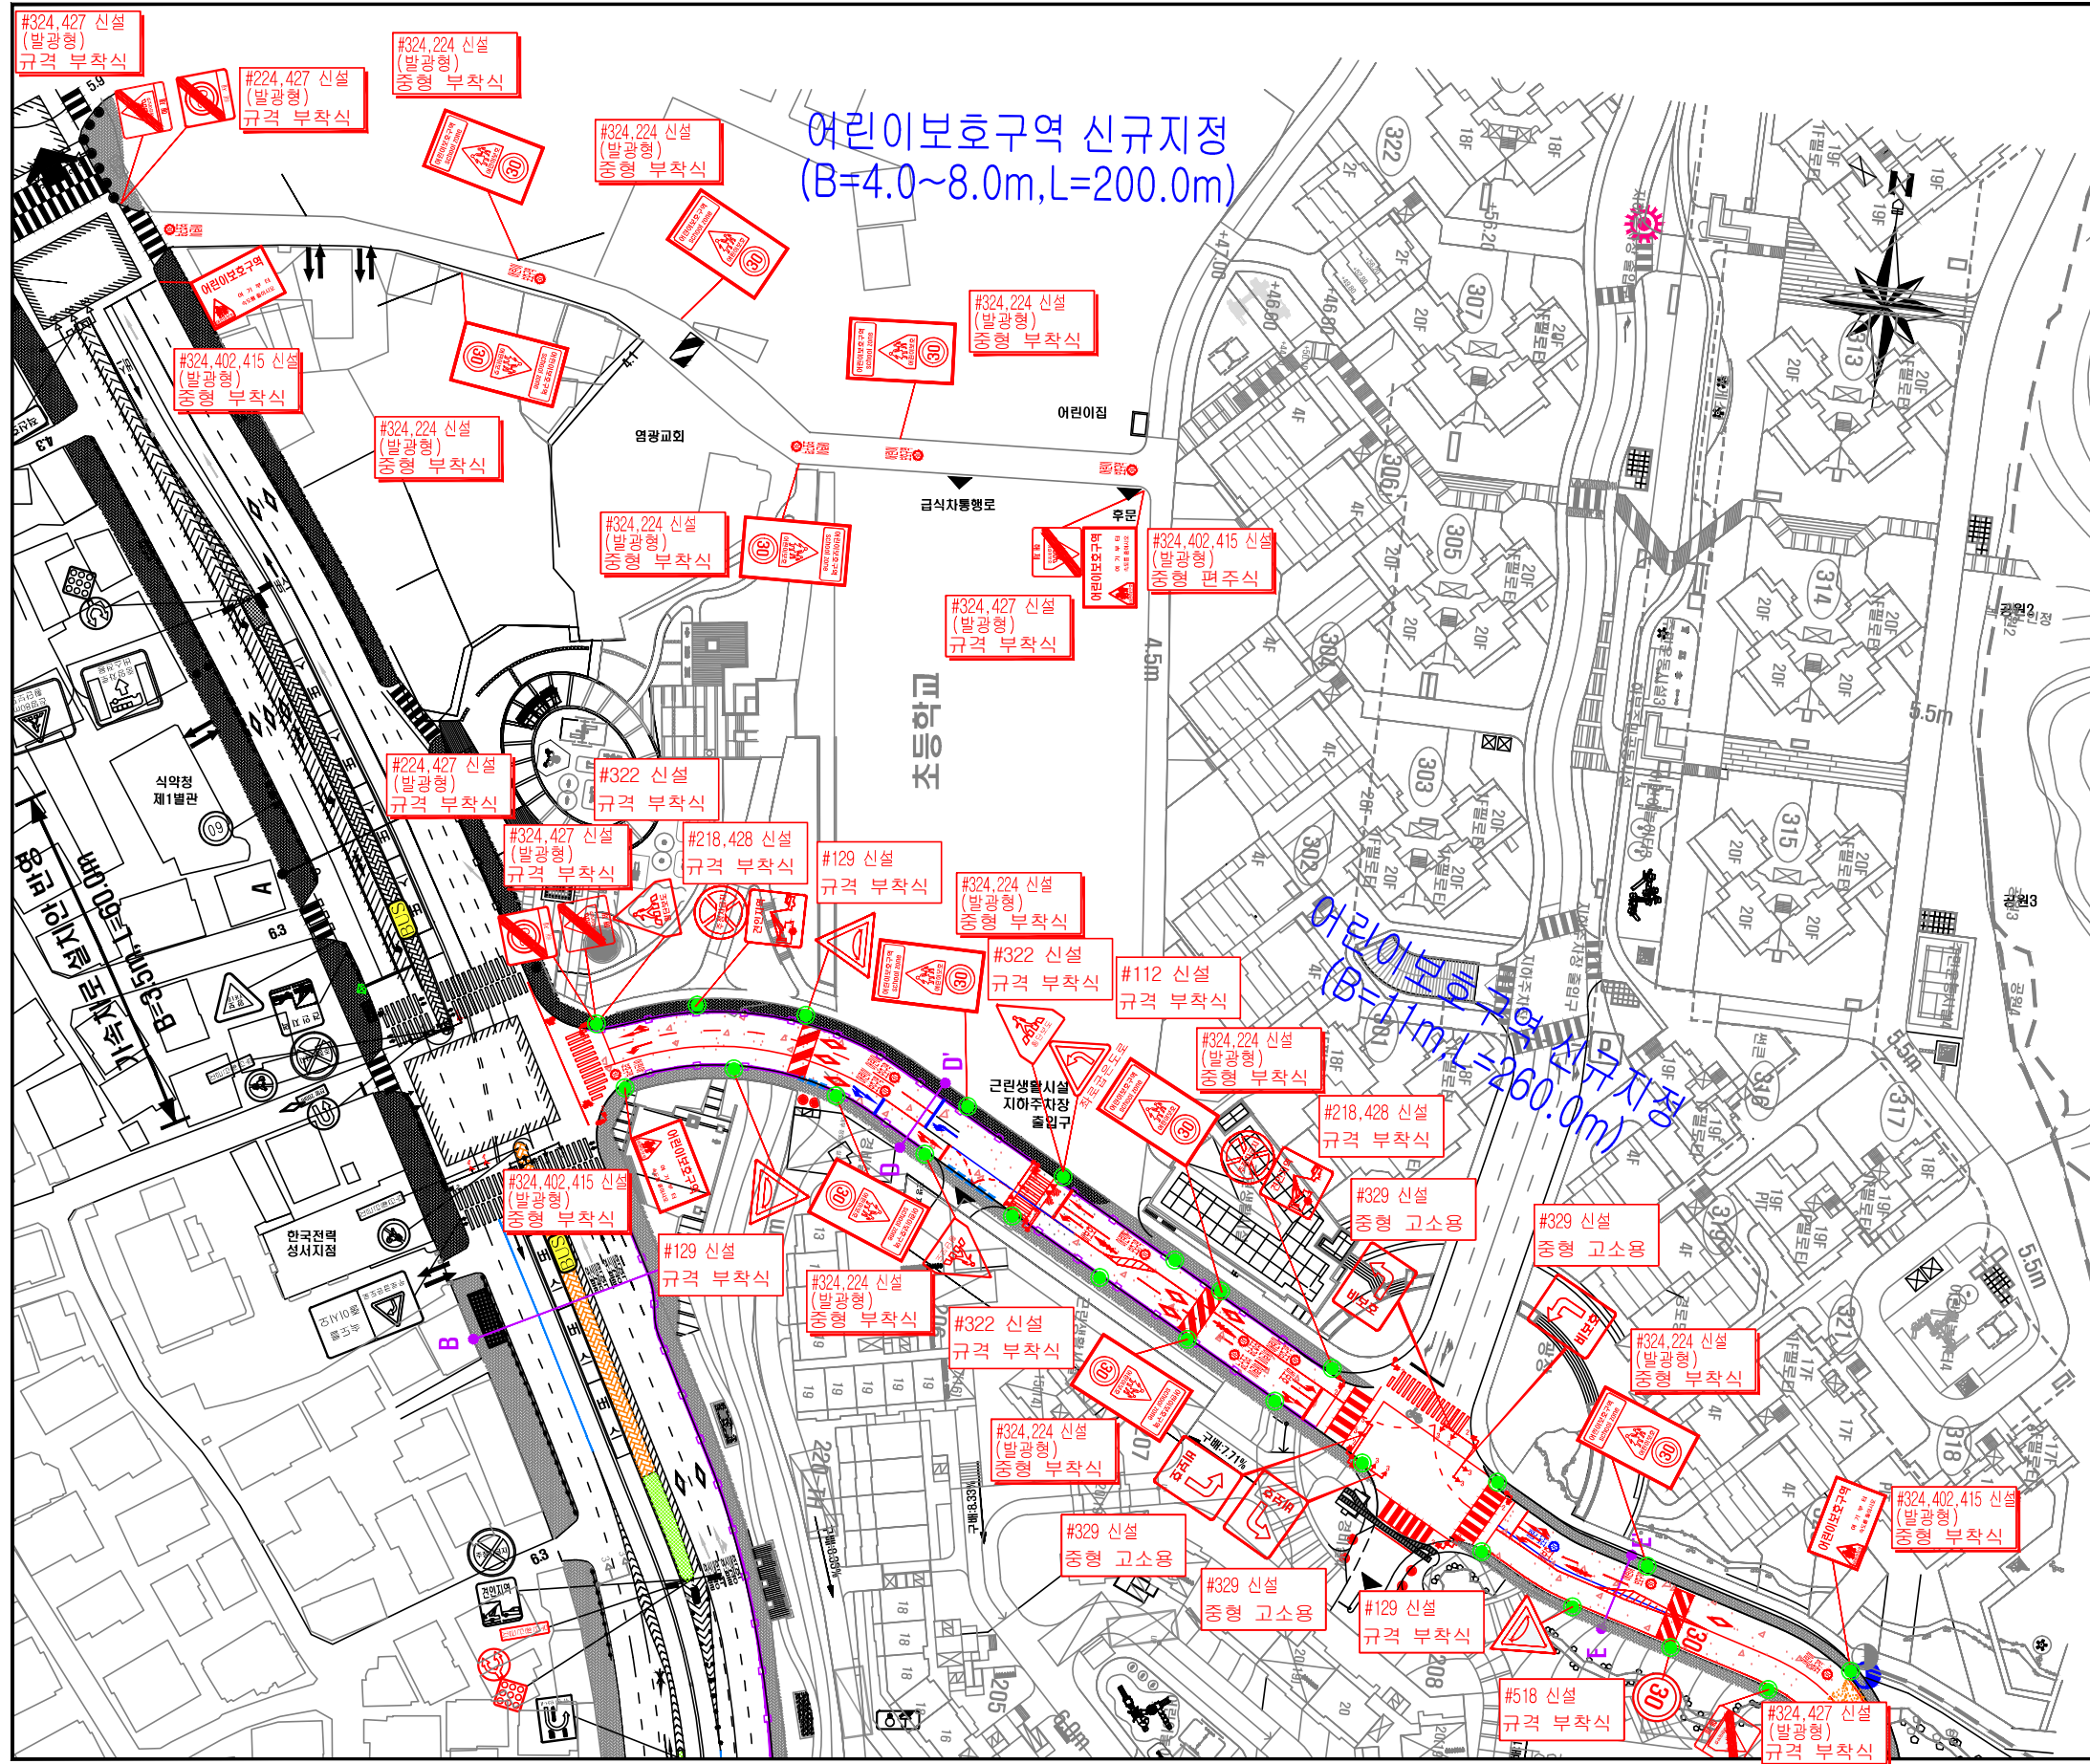

구분	항목	단위	수 량		
			현황	신설	교체
구분	현황 - 검정색				
	신설 - 빨강색	신호등	2		
	교체 - 하늘색	신호등			
	제거 - 초록색	신호등			
안전표지	소계	개	34		
	112	개	1		
	129	개	3		
	213	개			
	214	개			
	218	개			
	224	개	1		
	322	개	3		
	324	개			
	326	개			
	329	개	4		
	403	개			
	418	개			
	427	개			
	428	개			
429	개				
노면표지	소계	개	55		
	518	개	16		
	519	개			
	529	개	7		
	521	개			
	532	개	1		
	533	개	3		
	536~536-3	개	16		
	510~514	개	3		
	537~543	개	9		
노면표지	소계	개	438		
	과속방지막	개	3		
	이미지업프	개			
노면표지	방호솔타리	M	435		
	보도	m ²			


(현장조사일 : 2018년 10월)