

# 누수복구공사 완료보고서

아래와 같이 누수복구 공사를 완료 하였기에 완료 보고서를 제출 합니다.

2020.12. 자

도경이앤씨(주) 대표 윤 귀 정      현장대리인 여 민 구 (인)  
 (취) 건 양      건설 사업 관리 기술 자 : 윤 기 복 (인)  
 강 남 수 도 사 업 소 감 독 자: 김 진 성 (인)  
 강 남 수 도 사 업 소 시 설 관 리 과 장: 김 근 태 (인)


지시번호	201 - -					누수접수(탐지)번호 :			서탐105											
위치	서초구		강남대로		83길34			신고인성명	Tel											
현장 관리	발생일시			단수일시			단수세대		단수홍보		착공일시	완료일시								
	14:30										15:00	19:30								
누수 현황	구경	관종	부설년도	누수부위	누수원인	누수구분	누수위치	도로폭(m)	누수내용											
	15	아연		직관부	불용	지하	옥외		수압	누수단면	시간									
									3.1	Kg/m <sup>2</sup>	완파	m <sup>2</sup>	HR							
									Q=											
누수 복구 내용	굴착규모			포장깨기.걸기			터파기		특수공법 (무단수)	관절단내용										
	도종	폭	연장	심도	카타	CON'.ASP,B/L,토사		토질종류		인력	장비	구경	개소							
	CA-2	1.6	3.6	1.7		두께	0.20	면적 m <sup>2</sup>	5.76	보통토	구분									
							0-1	○				15	2							
							물량 m <sup>3</sup>	1.15	풍화암	1-2	○									
								호박돌	2-3											
집합내용 :						밸브집합폐쇄														
KP 집합		이탈방지 압록집합		클램프집합		새들집합		밸브집합		나사집합		플랜지집합		PVC집합		누방새들 집합		용접		
구경	개소	구경	개소	구경	개소	구경	개소	구경	개소	구경	개소	구경	개소	구경	개소	구경	개소	구경	개소	
										20	1									
집합 내용		안전시설 설치				양수기(수체공)		누수부위 외 자재교체사유				철거폐쇄 내용								
슬림인조인트		웬스		안내판		라바콘		품명		규격		수량		사유						
구경	개소			大 개				50mm	3	시간						관종		아연		
20	1	4 개				8 개		100mm		시간						구경		15		
		경광등		작업등		기타								①파손 ②노후 ③기타 필히 사진 첨부						
								150mm		시간		기타 (사유)				철거		1 M		
																폐쇄		M		
기존 관 정비	불용관정비						불용관미정비						기타							
	새들잠금		맹새들설치		분기잠재천공		대장정리NO		별도작업지시		지역팀이첩									
									대장NO		대장NO									
향후대책																				

첨부(이면) : 누수복구 현황 . 끝.


# 누수복구현황

위치 평면도(누수위치 :삼진법표시)

GIS기준점

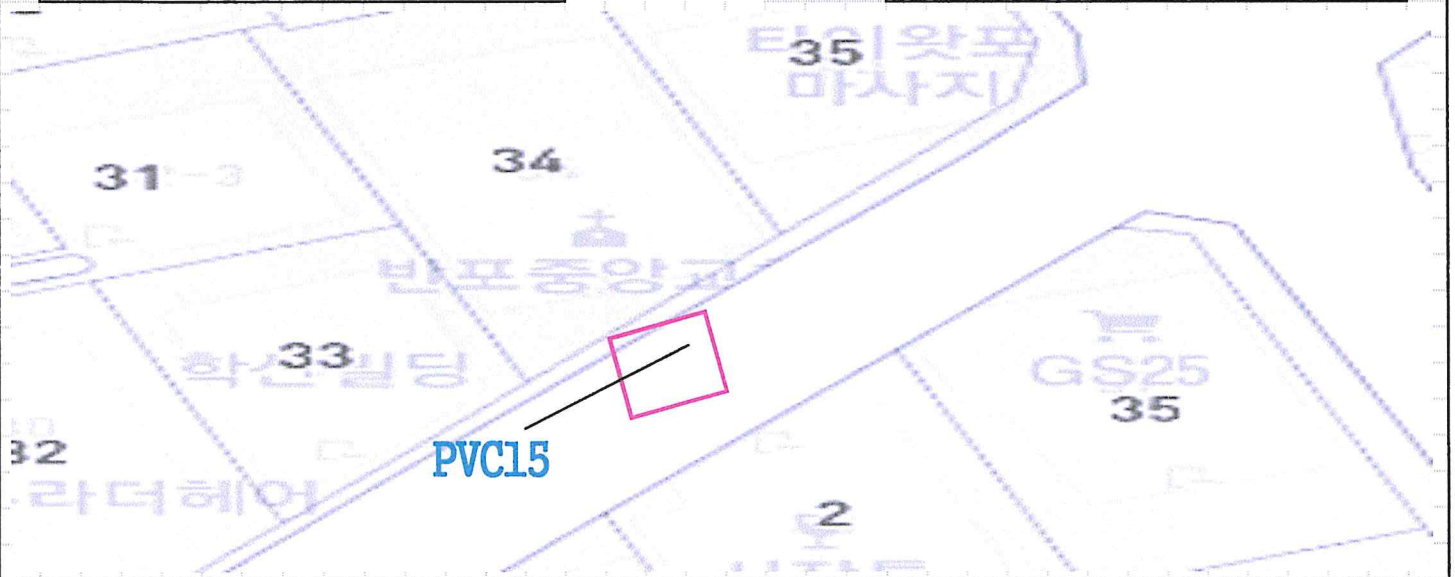

배관상세도

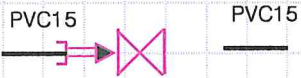

### 자재사용현황


구분	자재명	규격	수량	비고
	밸브소켓	20	1	서탐105
	밸브	20	1	
자재				

기타 특이사항

# 사 진 대 지

©공 사 명: 2020서초,강남구관내누수복구공사

서탐 105

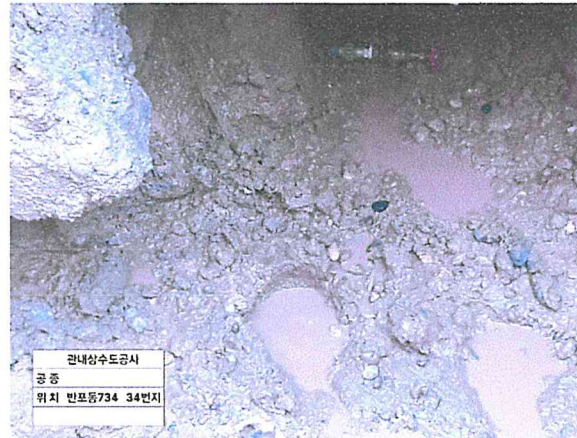

# 사 진 대 지

©공 사 명: 2020서초,강남구관내누수복구공사

서탐 105

