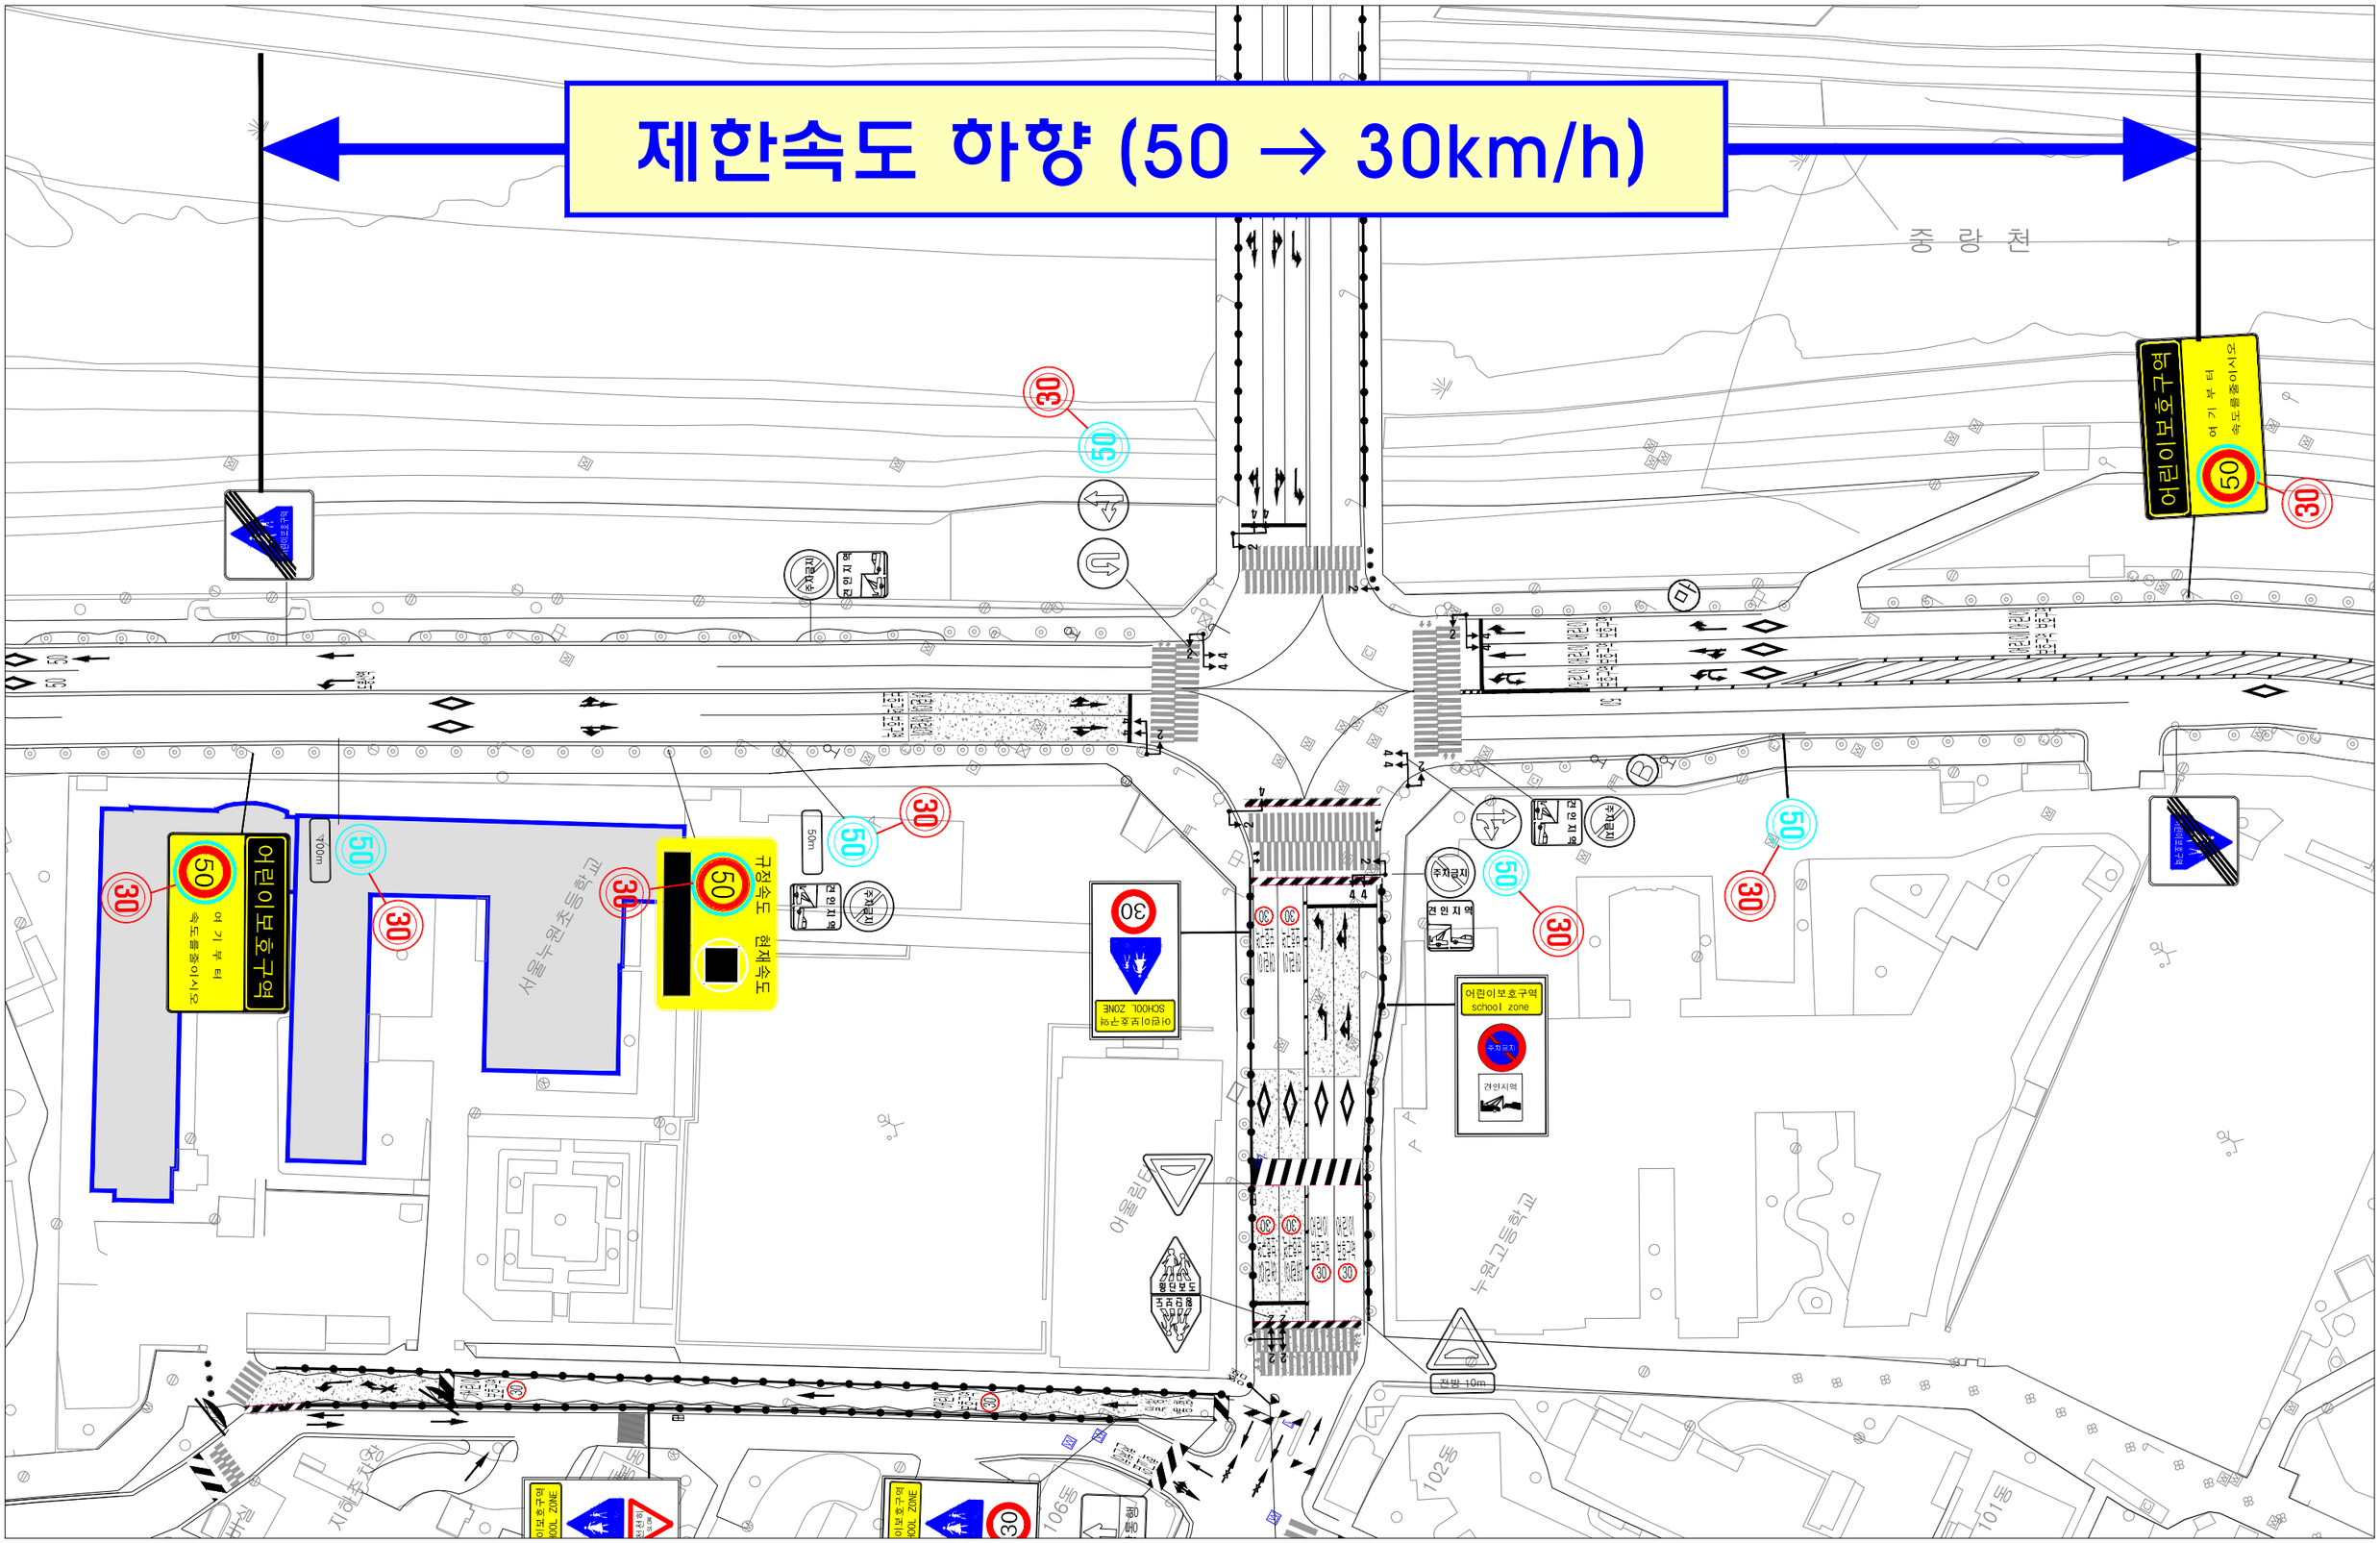▣ 누원초교 어린이보호구역 교통처리계획도