


어린이보호구역 현황 및 개선안도

시설명 **다우림어린이집(은평구 갈현로19길 16)**

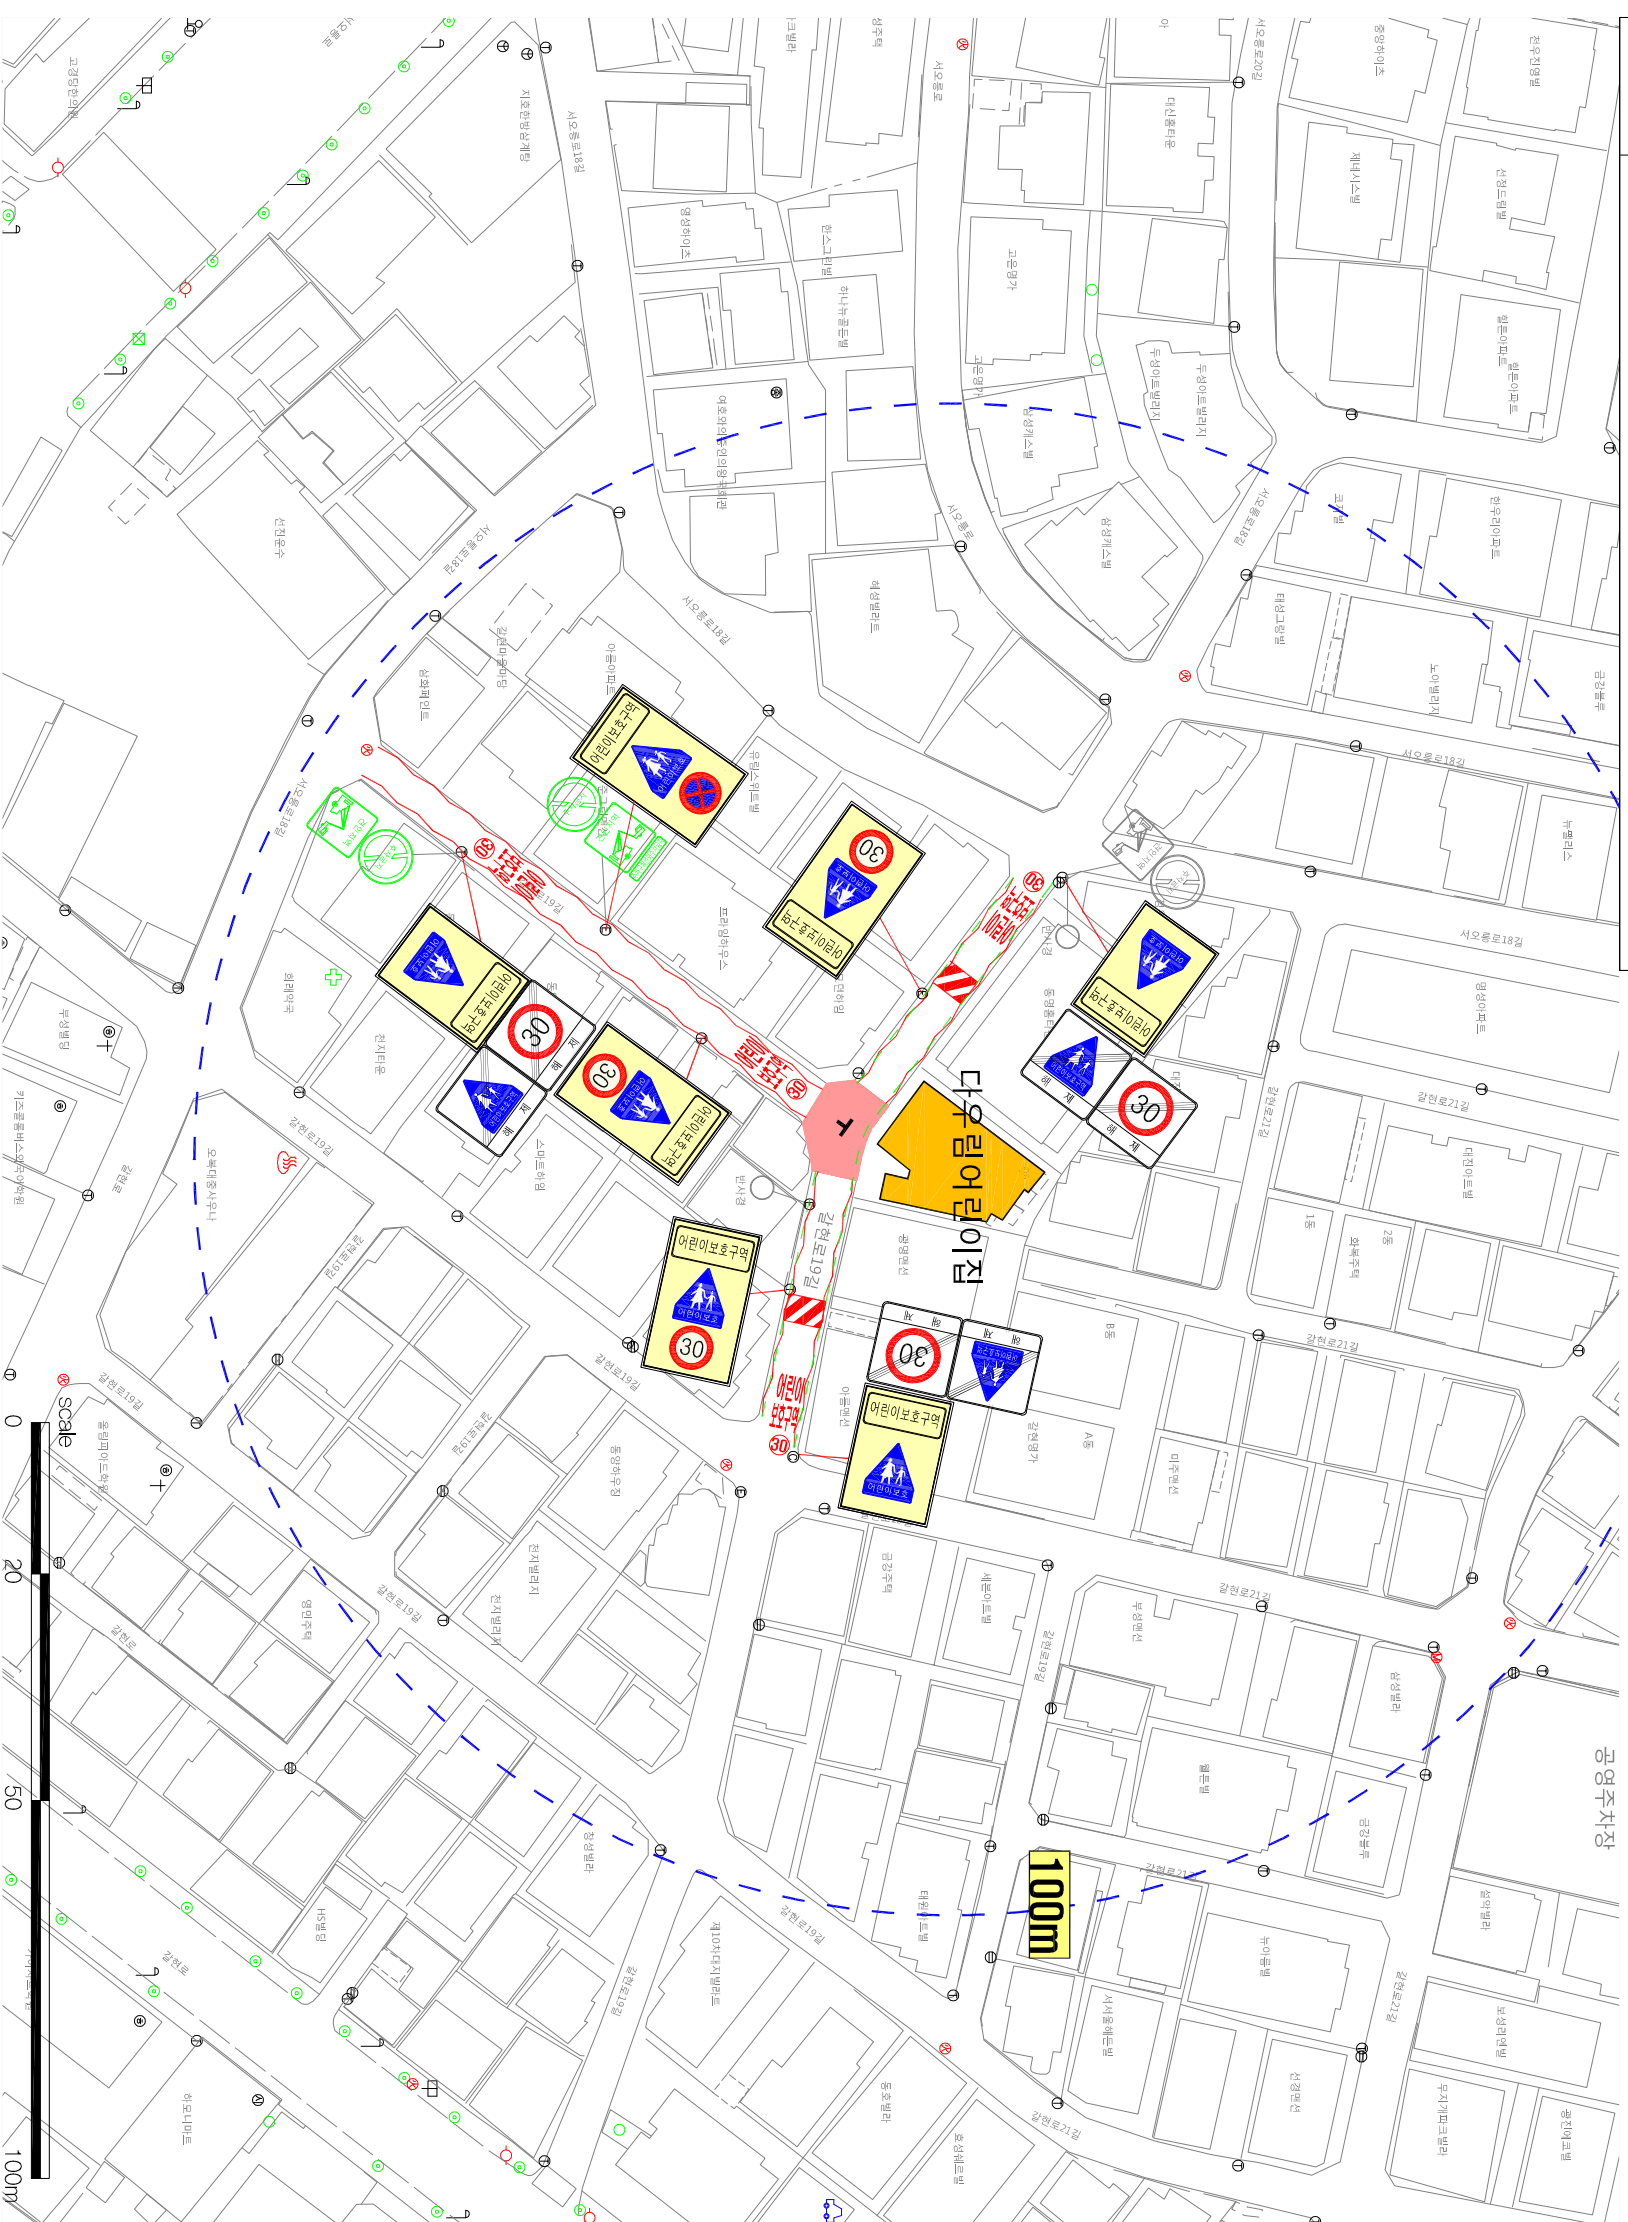

구분	항목	단위	수량		
			현황	개선	계
구	현황 - 경정색	경분등	신설		
			신설 - 빨강색		
분	교체 - 하늘색	신호등	신호등	5	
			교체 - 초록색		

구분	항목	단위	현황	개선	계
안	<324,218> 어린이보호구역 (이 기 부 단 도도출출이도)	신호등	신호등	12	
		총합표지			
		324	개		
		402	개	3	
		415	개		
		224	개	3	
		427	개		
		324	개	3	
		427	개		
		324	개	3	
		224	개		
		218	개	1	
노	<224,427> 어린이보호구역	신호등	신호등	6	
		총합표지			
		518	개	3	
		519	개		
		520	개		
		521	개		
		523	개		
		532	개		
		536	개	3	
		510-514	개		
		537-543	개	6	
		536	개	2	
시	<536> 어린이 보호구역	신호등	신호등	528	
		총합표지			
		528	개	95	

은평구 Narae E & C

이중성

조영준

공민관

2018.

2018년 어린이 및 노인보호구역 개선사업 기본 및 실시계획

현황 및 개선안도






