



어린이보호구역 현황 및 개선안도

시설명 **대영초등학교(서울특별시 영등포구 신길로23길 43)**

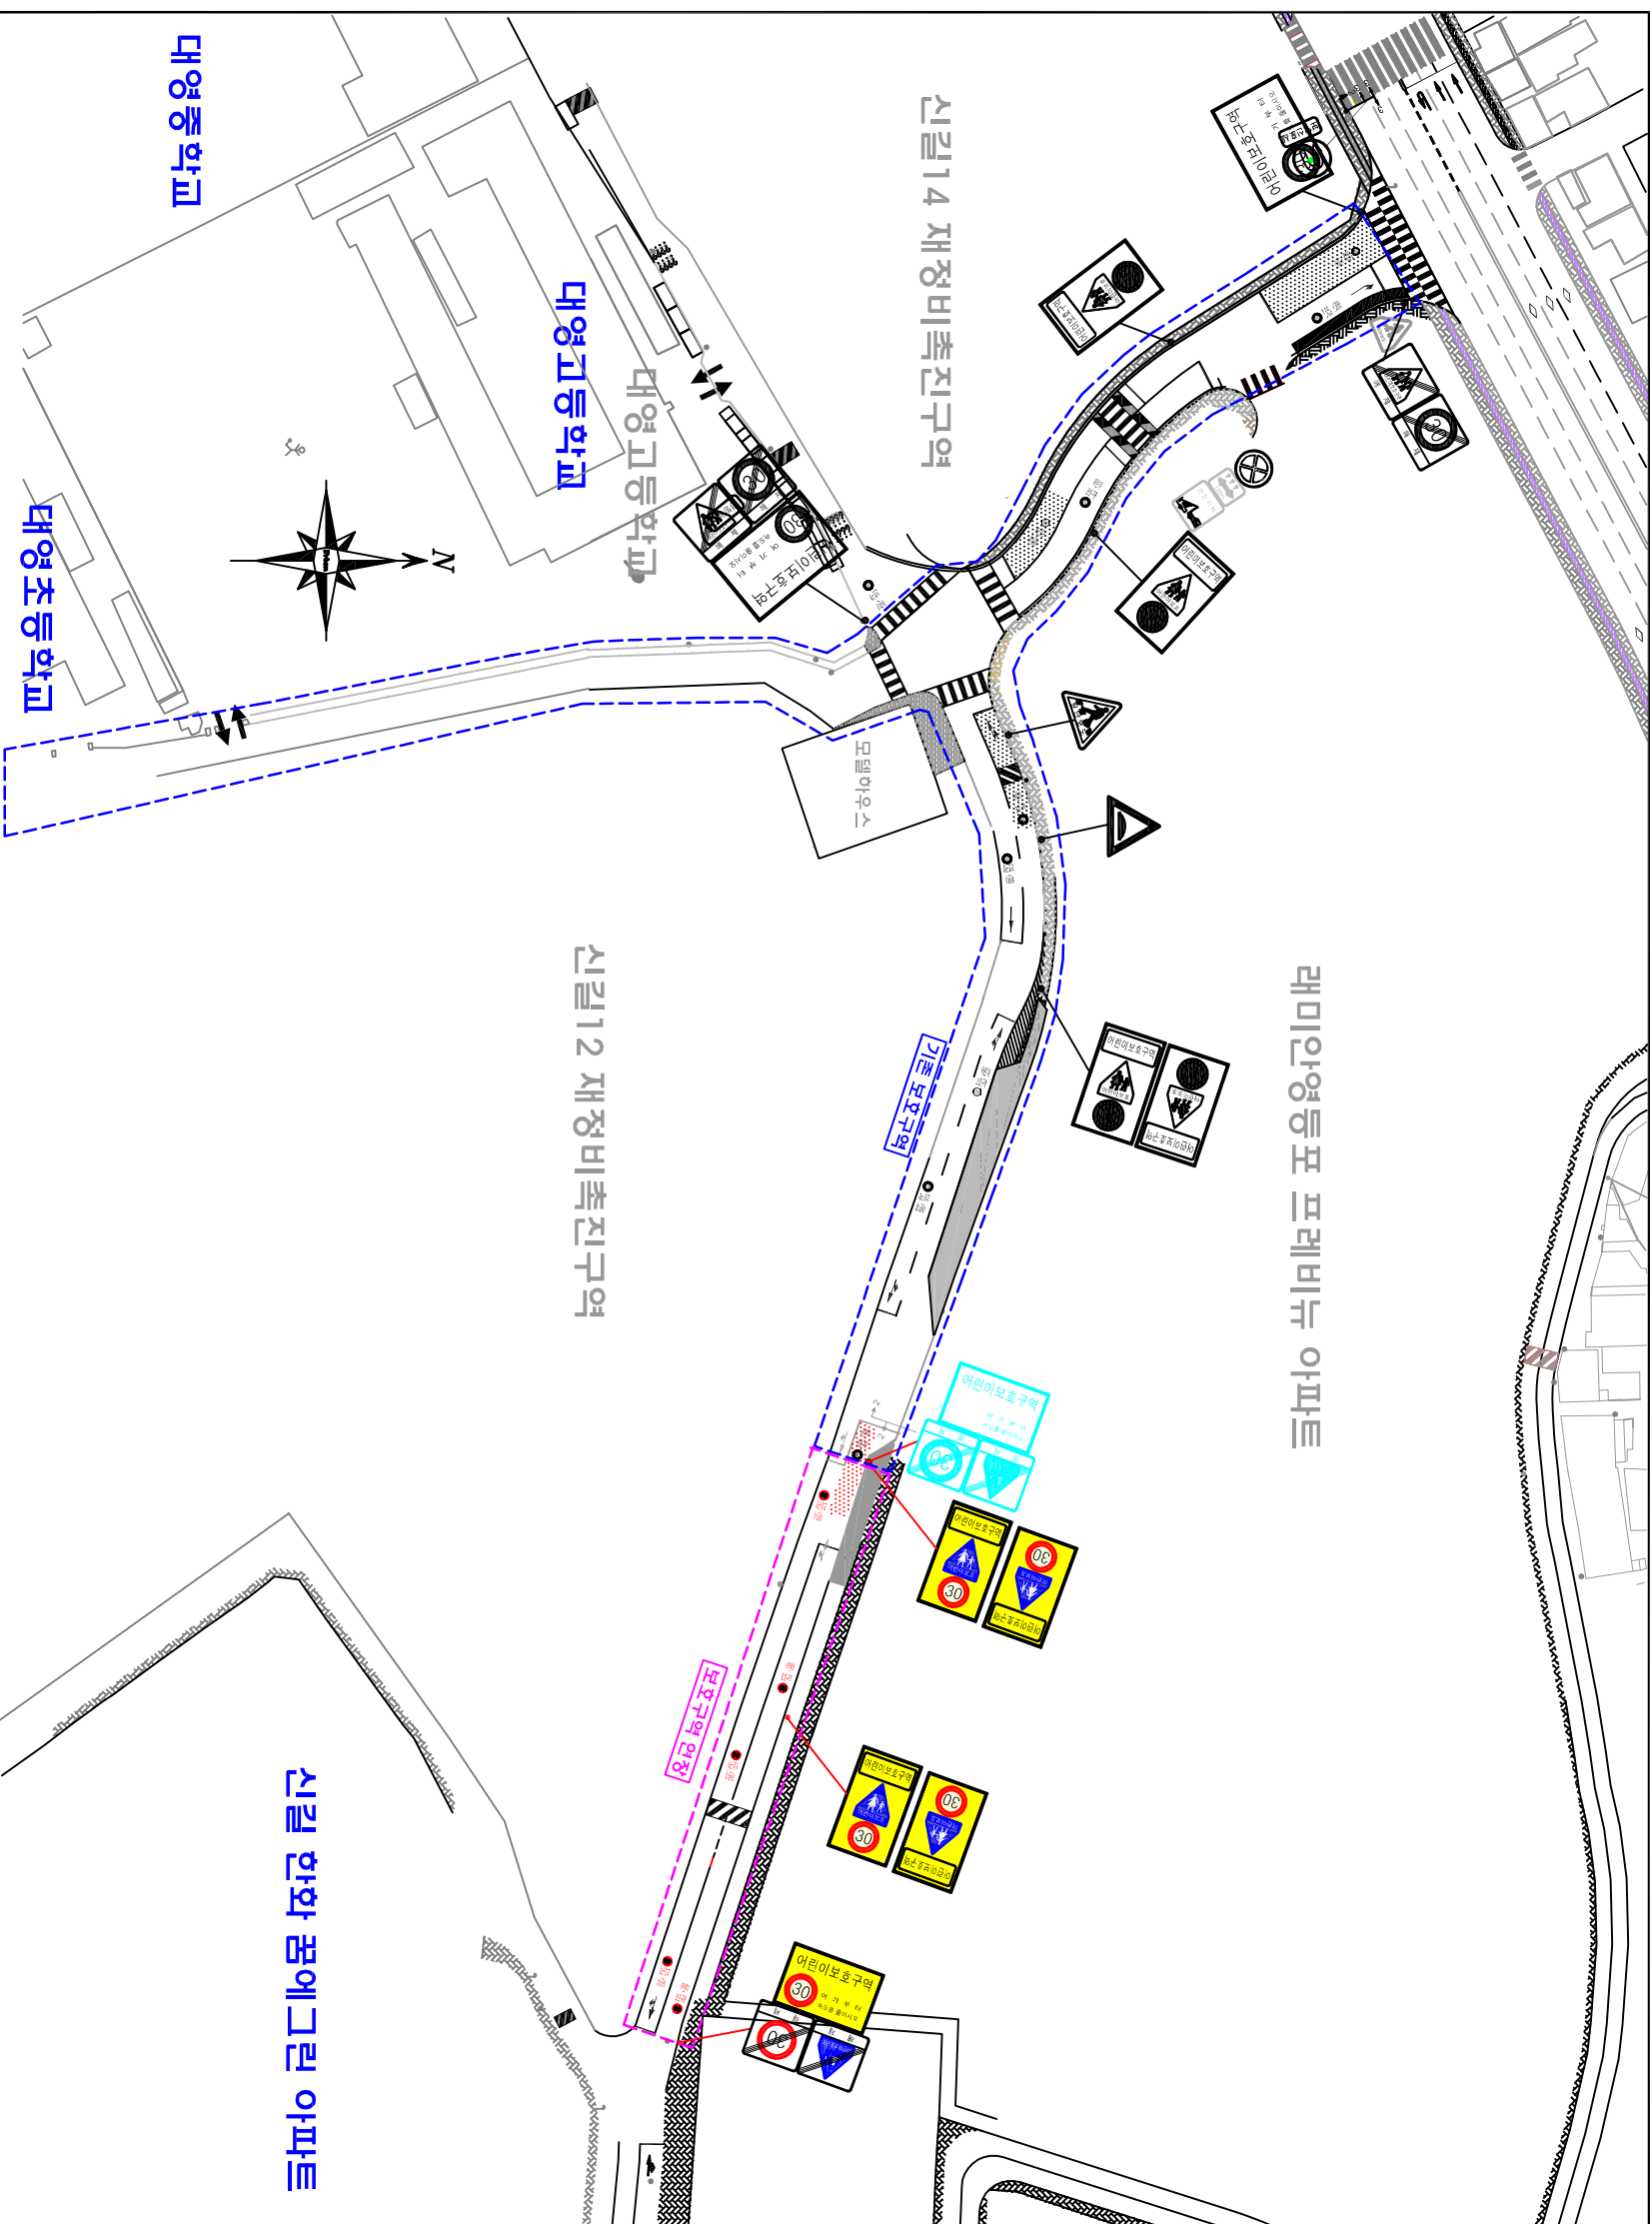


구분	일 - 범 - 레 - 이	
	현황	개선안
경보등	개소 1	신설 1
신호등	개소 1	신설 1
총 계	개소 2	신설 2


<224.402.415>

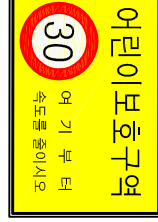

<324.224>

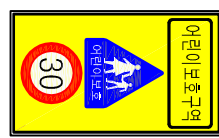


<324.218>

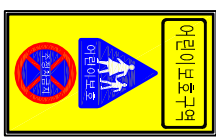


<129>




<224.427>

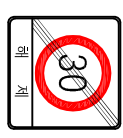

<324.427>

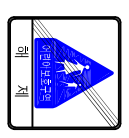

<518> <536>

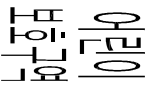

구분	항목	면적	수량		
			신설	이설	폐기
