

도로굴착복구 재시공 조치결과 사진

- 공사명 : 2017년 교통신호기 설치 및 유지보수공사(연간단가_강서, 영등포일부)-강서
- 시공업체 : 대한기전기술공사 대표 최호용



허가번호	2017-기타-00001
복구현황	경계석미시공 1.5m

조치사항	경계석 시공완료
조치일자	2018년 03월 14일



허가번호	2018-기타-00008
복구현황	돌출시공

조치사항	돌출시공부분 재시공완료
조치일자	2018년 03월 14일



허가번호	2018-기타-00007
복구현황	보도블록 침하

조치사항	보도침하부분 재시공완료
조치일자	2018년 03월 14일



허가번호	2018-기타-00009	조치사항	보도복구 및 경계석 재시공완료
복구현황	미복구	조치일자	2018년 03월 14일
허가번호		조치사항	
복구현황		조치일자	
허가번호		조치사항	
복구현황		조치일자	

위치도



위치


우장산공원 입구(강서로 300)



위치


등촌중학교(공항대로 489)

위치도

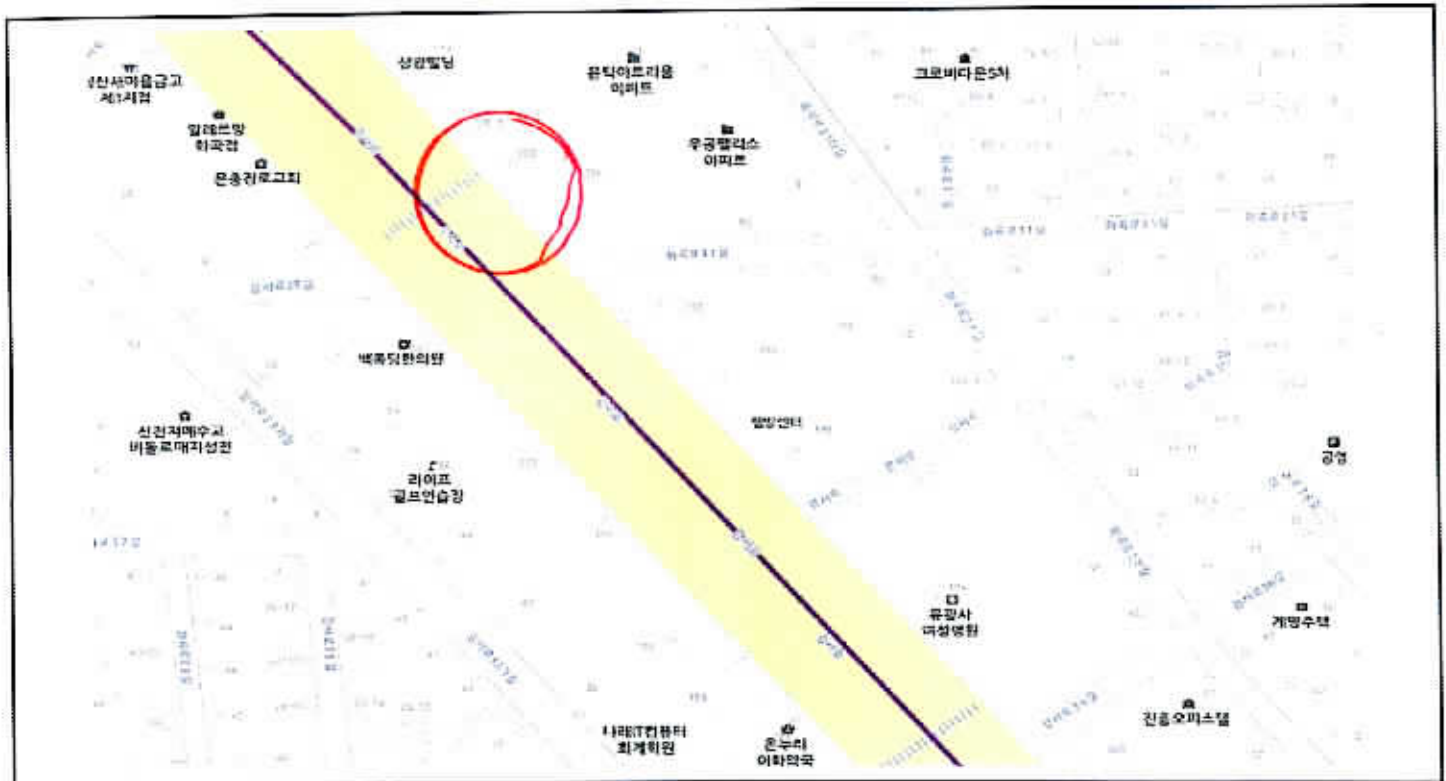

위치

서울스타병원(강서로 208)

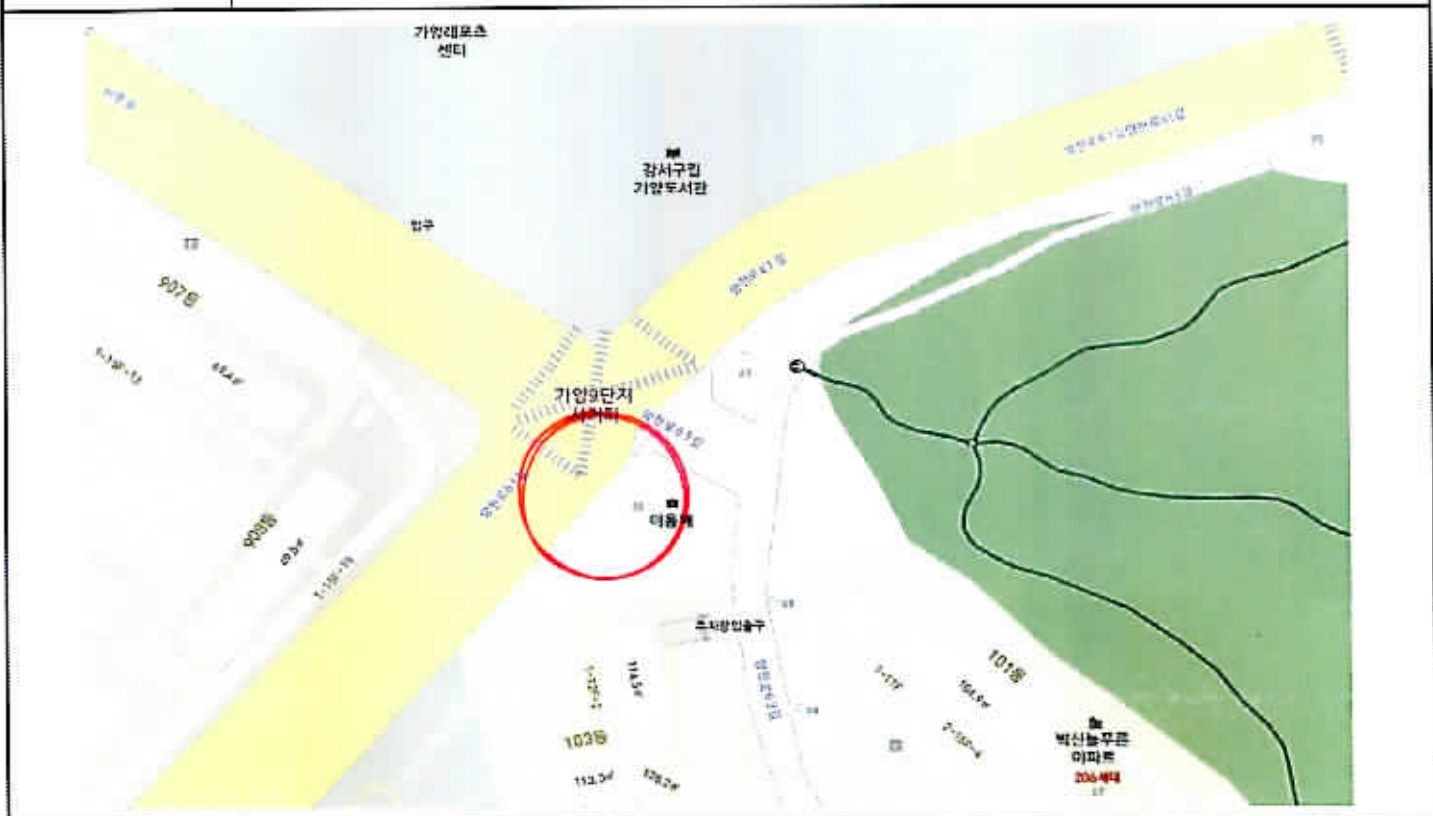

위치

가양9단지 907동앞(허준로 234)