
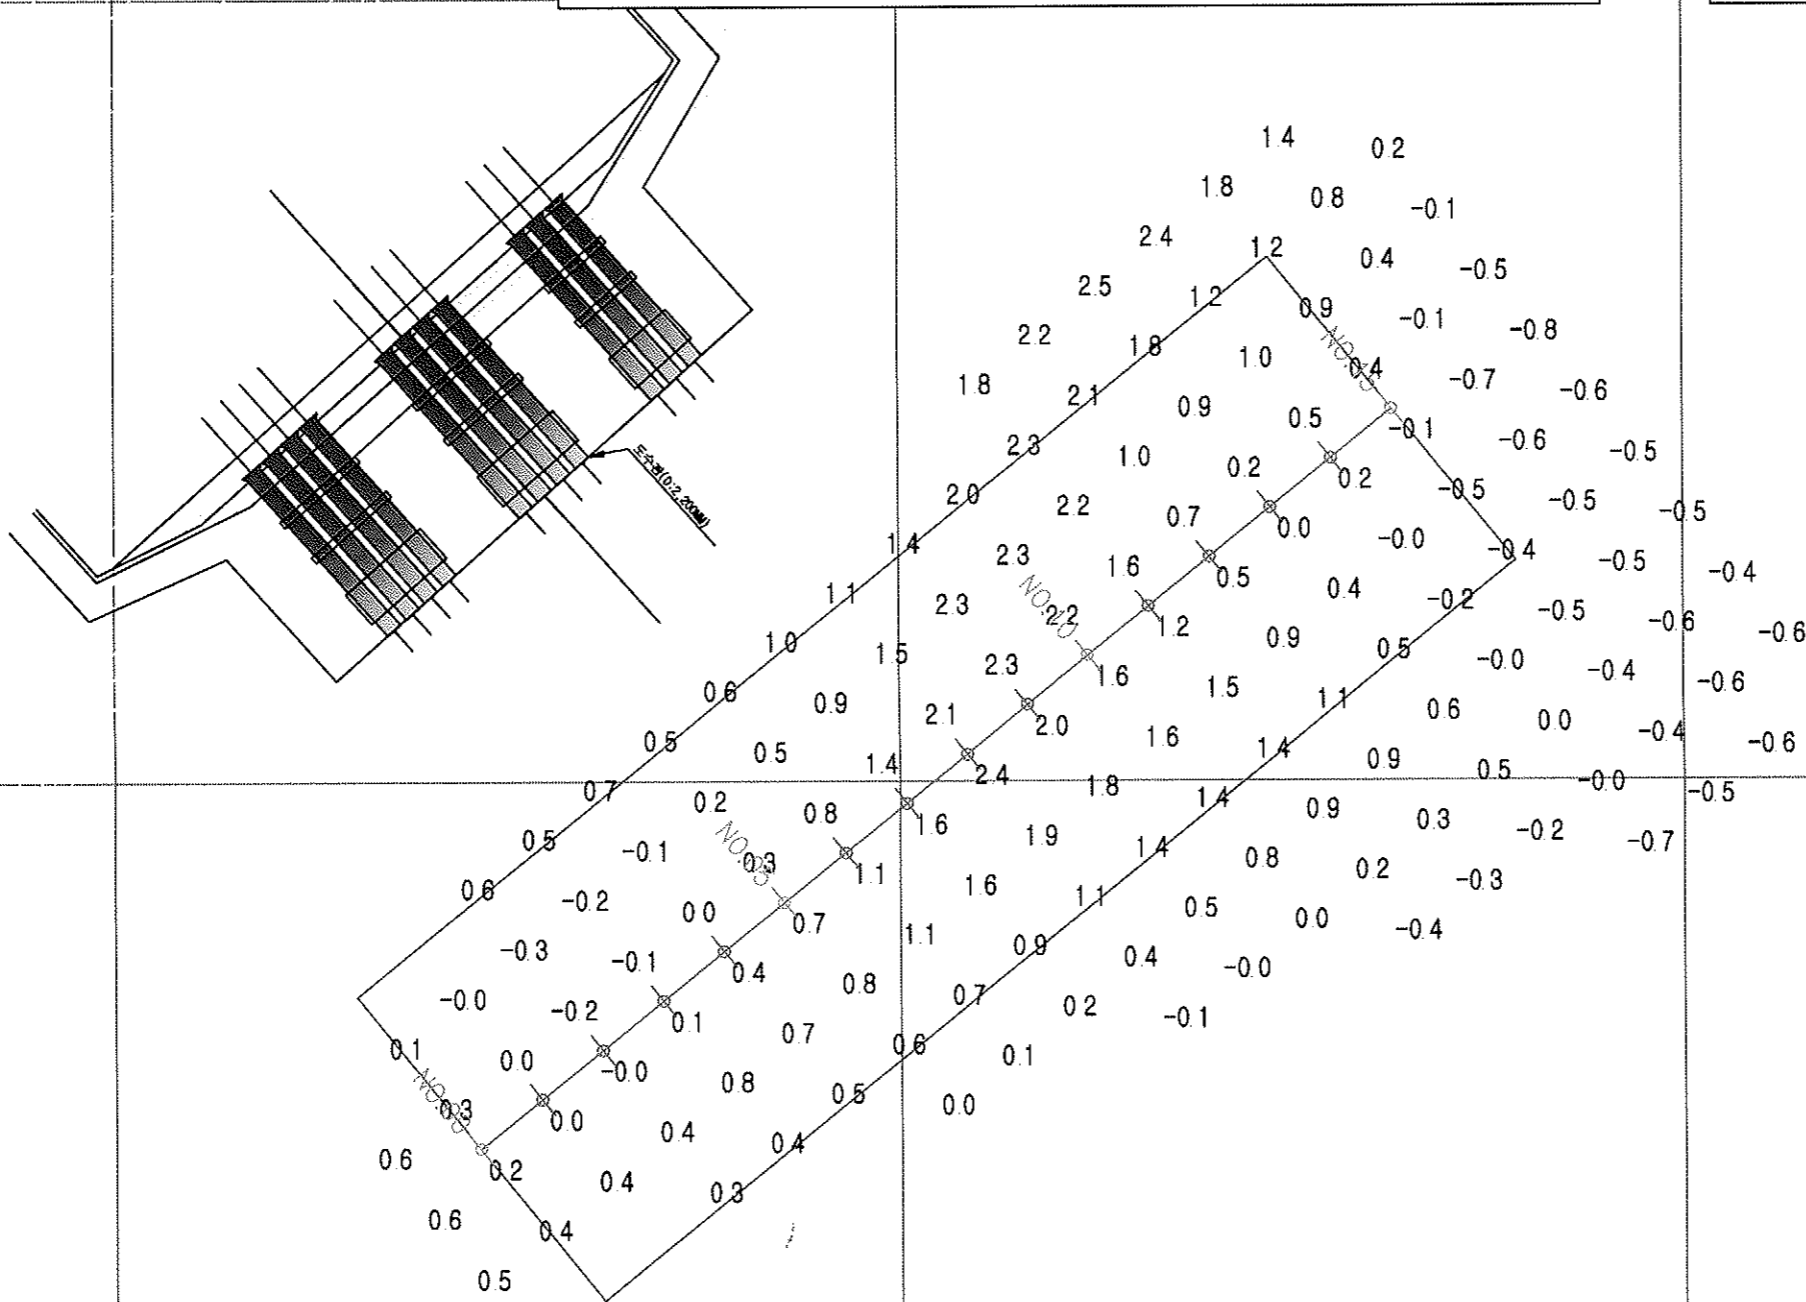


일산 취수장 수심평면도(착공 전)

변경

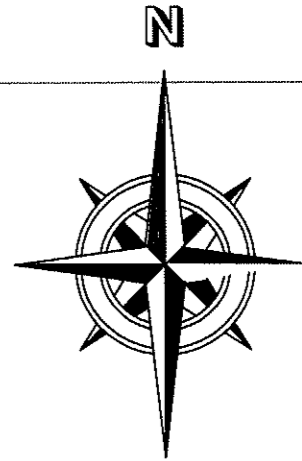

• 8/24 작업예정.
 • 1000 m² 준설예정.
 • 1월작업예정.

공사명	지역	도면명	일자	축척	시공자	감리자	책임기술자	시행청
한강준설(저수로, 취수장)정비공사	일산 취수장	수심평면도(착공 전)	2018.05.	1:1,000	관악산업(주)	(주)정엔지니어링	이상근(인)	서울특별시 한강사업본부