

# 누원초 무인단속장비 및 속도제한 감속 위치 사진

## 무인단속 카메라 설치 위치




[ 누원초등학교 후문측 - 마들로 ]



[ 양방향 2개소 ]

## 감속제한 감축 구간(현재 50km/h → 변경 30km/h)

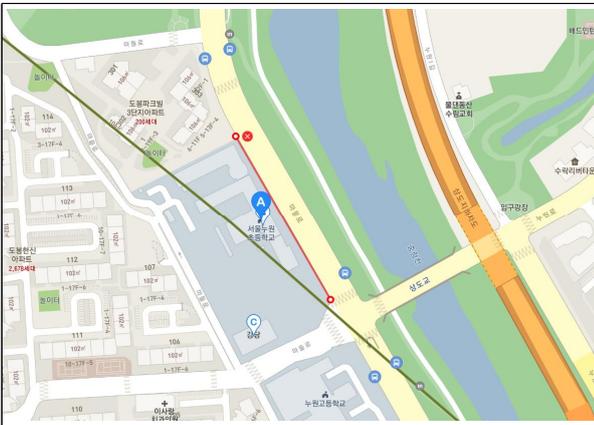

[ 누원초등학교 - 마들로 ]



[ 마들로 : 왕복 4차선 도로 ]