



도선사거리(개선)

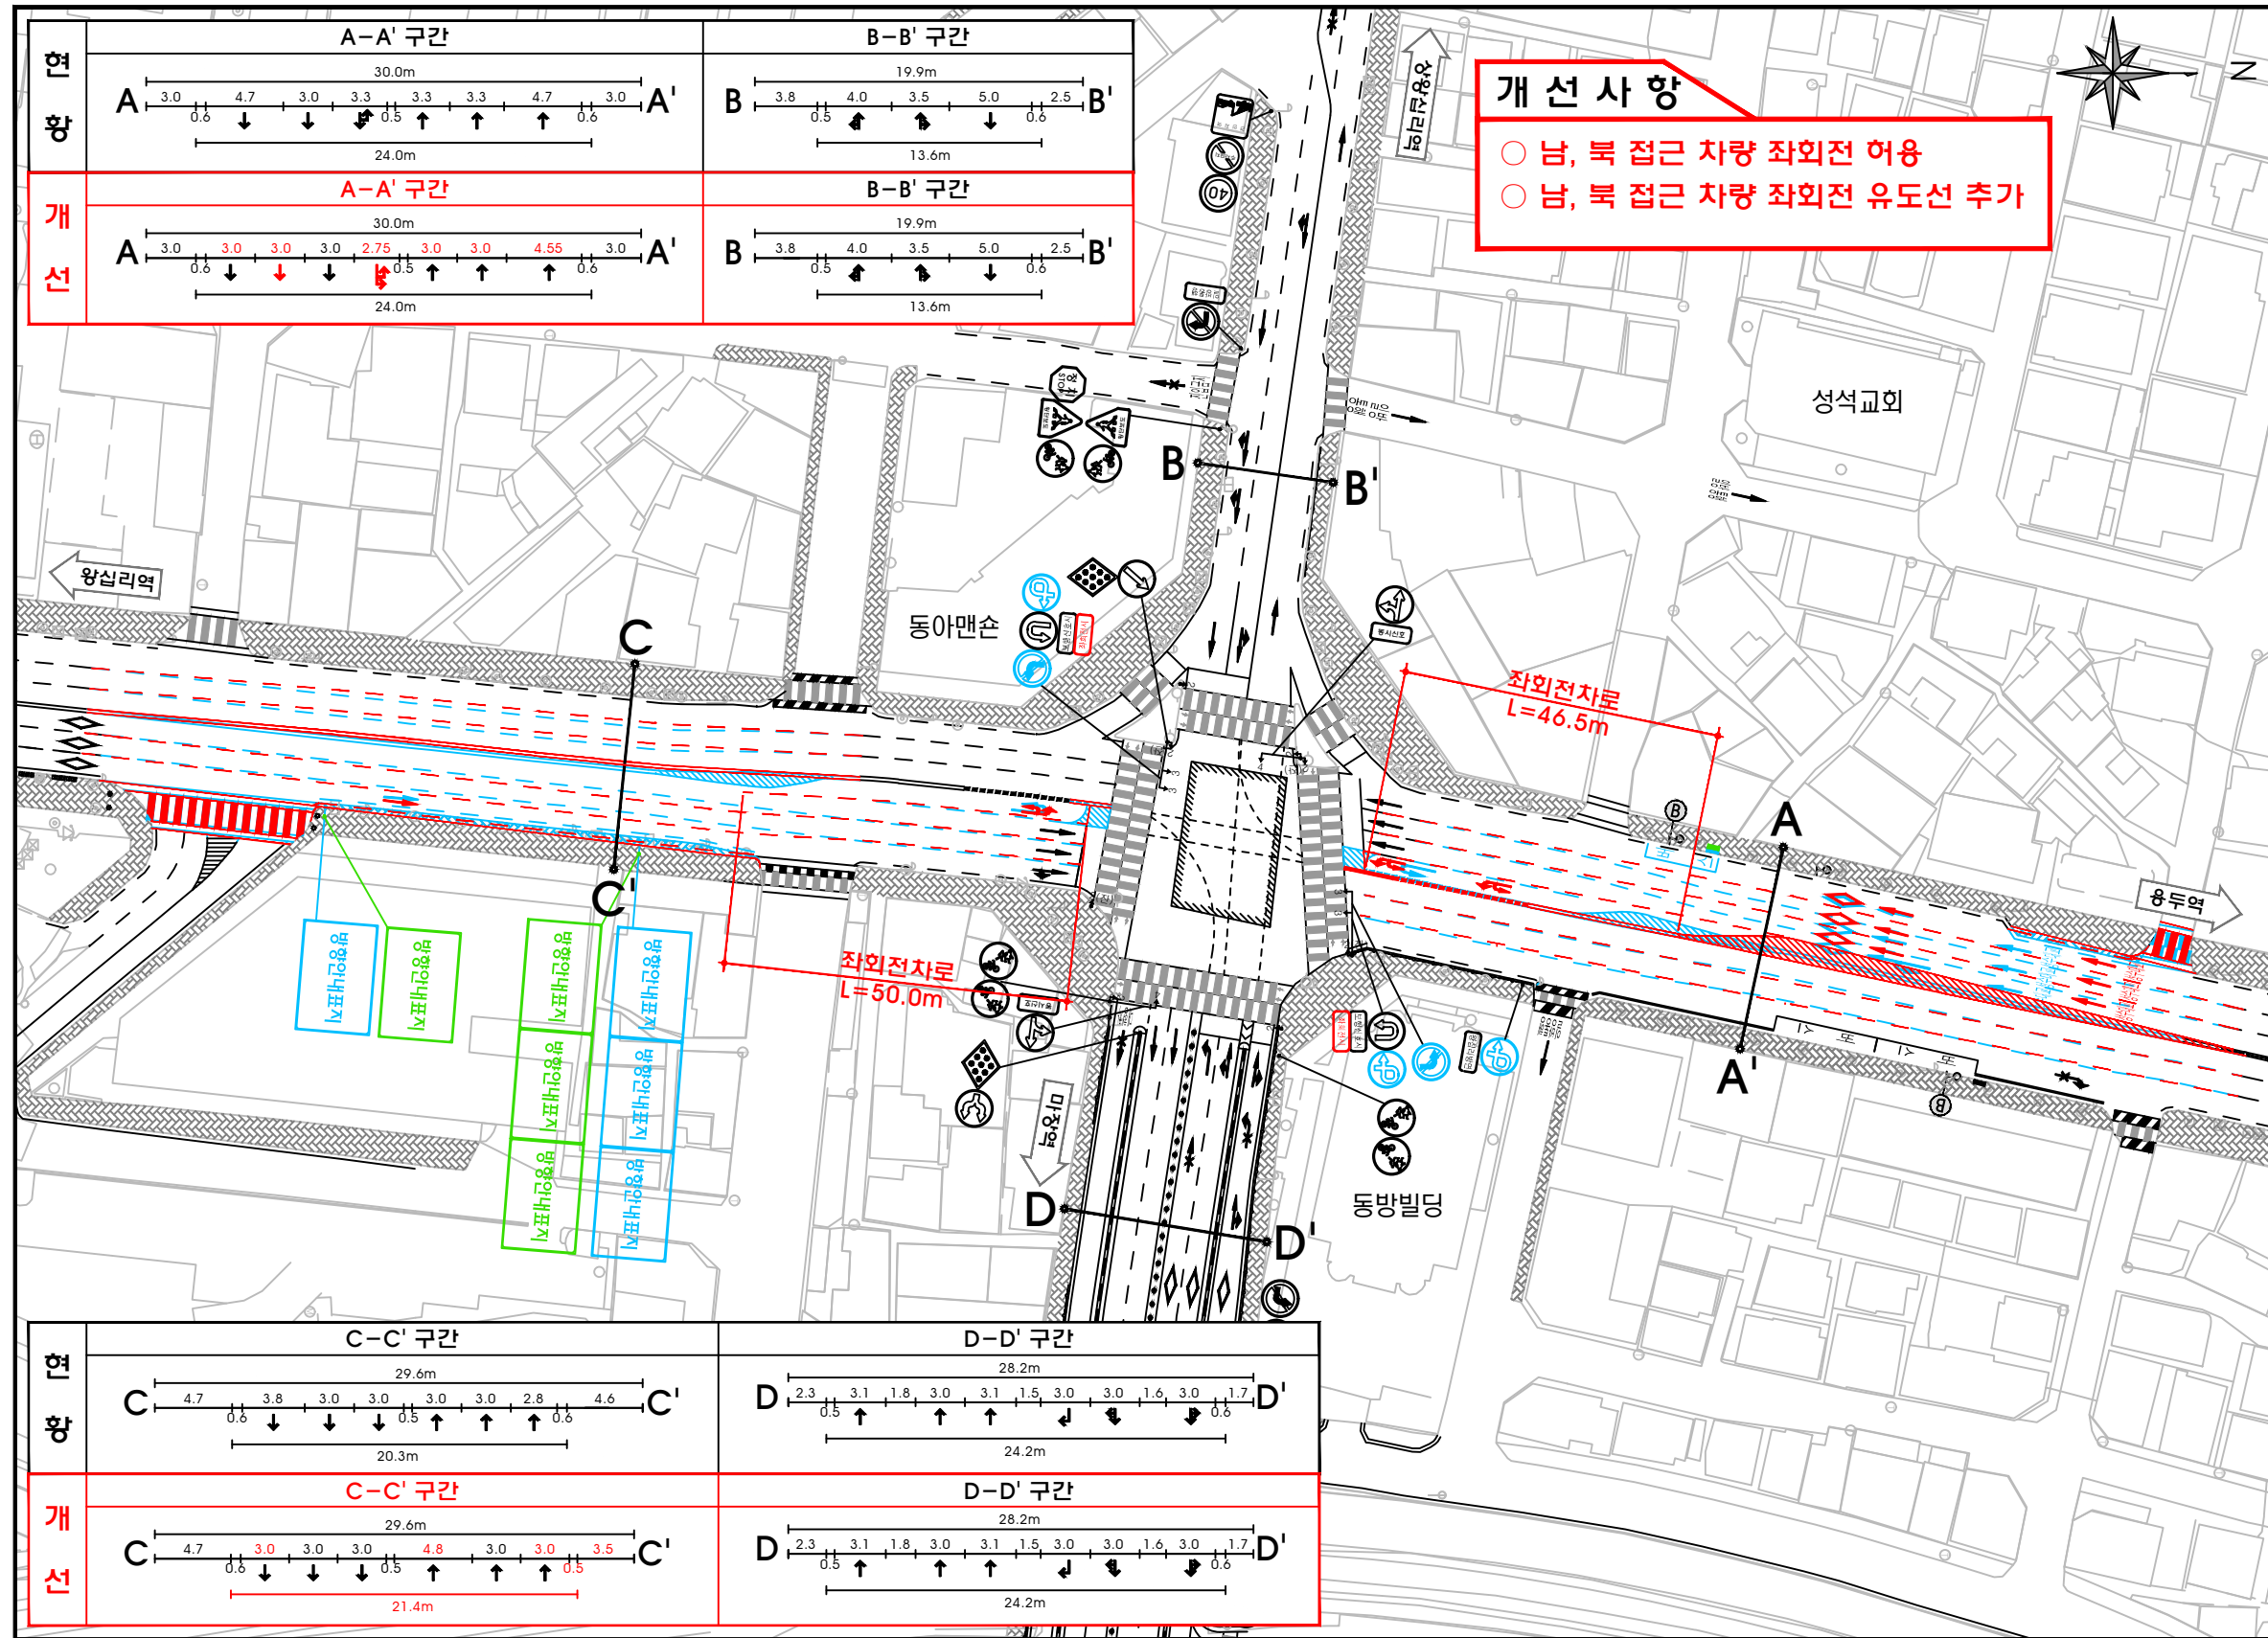


KEYMAP



[교통량(차량)]

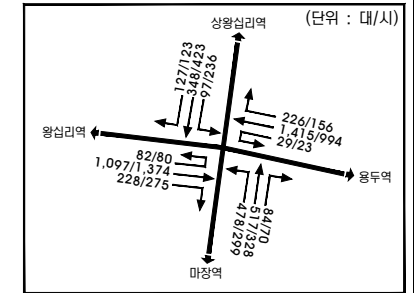

[교통량(보행)]

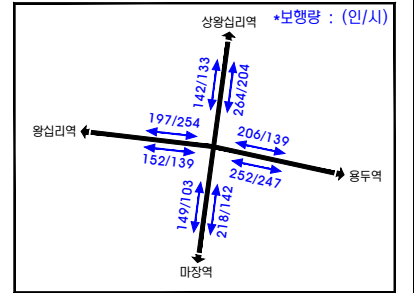


* 오전(08-09시) / 오후(18-19시)

구분	φ1	φ2	φ3	φ4	주기
현황	←→	←→	←→	-	150초
개선	←→	←→	←→	←→	150초

* 오전점두시(08:00-09:00시)기준

구분	평균제어지체(초/대)	서비스수준
현황	47.2	C
개선	54.5	D
증감	▲ 7.3	-

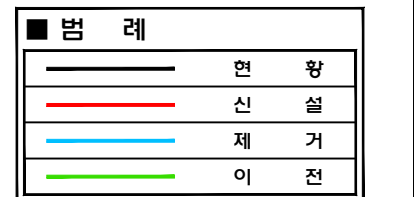

발주처	용역명	용역사	설계일자	설계참여자	도면명	도면번호
	2018년 도로교통소통개선 기본 및 실시설계	(주)동일기술공사	2018.06	안정현, 김민지, 박성지	도선사거리(개선)	