

도시계획시설(철도:정거장) 변경결정 및 지형도면 고시

서울특별시 구로구 오류동 174번지 일대 도시계획시설(철도:정거장) 변경결정(안)에 대하여 「국토의 계획 및 이용에 관한 법률」 제30조, 같은 법 시행령 제25조의 규정에 따라 도시계획시설(철도)을 변경결정하고 같은 법 제32조 및 같은 법 시행령 제27조와 「토지이용규제기본법」제8조 및 같은 법 시행령 제7조의 규정에 따라 지형도면을 고시합니다.

2013년 11월 14일
서울특별시

1. 결정취지

「국토의 계획 및 이용에 관한 법률」 제2조 제4호 다목 규정에 의한 기반시설의 설치·정비 및 개량에 관한 계획으로, 출입구 신설(1개소) 및 엘리베이터 등을 설치하여 천왕역을 이용하는 시민에게 편의를 제공하고자 도시계획시설(철도:정거장)을 변경결정하는 사항임.

2. 도시계획시설(철도:정거장) 변경결정 조서

구분	시설명	시설의 종류	위 치	면적 (㎡)			최초 결정일	비고
				기정	변경	변경후		
변경	철도 (7호선)	도시철도 (천왕정거장)	구로구 오류동 174일대	4,797	증)391	5,188	1993.03.24 (서울시고시 제1993-77호)	-광장,도로 중복결정 - 정거장 엘리베이터 신설 311㎡ - 출입구#1의 E/S 신설 81㎡

※ 2013년 제16차 도시계획위원회(2013.10. 2) 심의결과 : 조건부가결

○ 조건내용

- 1번출입구 에스컬레이터 설치시 보행자를 위해 충분한 보도폭을 확보할 것
- 비상시 대피경로에 대한 안전기준을 준수하고
- 자전거 경사로를 설치할 것

3. 관계도면

○ 도시계획시설 결정 및 지형도면 고시도 : 붙임 참조

※ 첨부된 지형도면 등은 참고용 도면이므로 측량, 그 밖의 용도로 사용할 수 없습니다.


4. 열람장소

시민의 열람편의를 위하여 서울특별시 시설계획과(☎2133-8415), 구로구 도시계획과(☎860-2958) 에 관련도서를 비치하여 열람하고 있습니다.

※ 고시문 및 지형도면은 서울도시계획포털(<http://urban.seoul.go.kr>) 및 토지이용규제정보서비스 (<http://luris.mltm.go.kr>)에도 게시할 예정이오니 참고하시기 바랍니다.

도시계획시설(철도:정거장) 변경결정 및 지형도면

S = 1:1,000

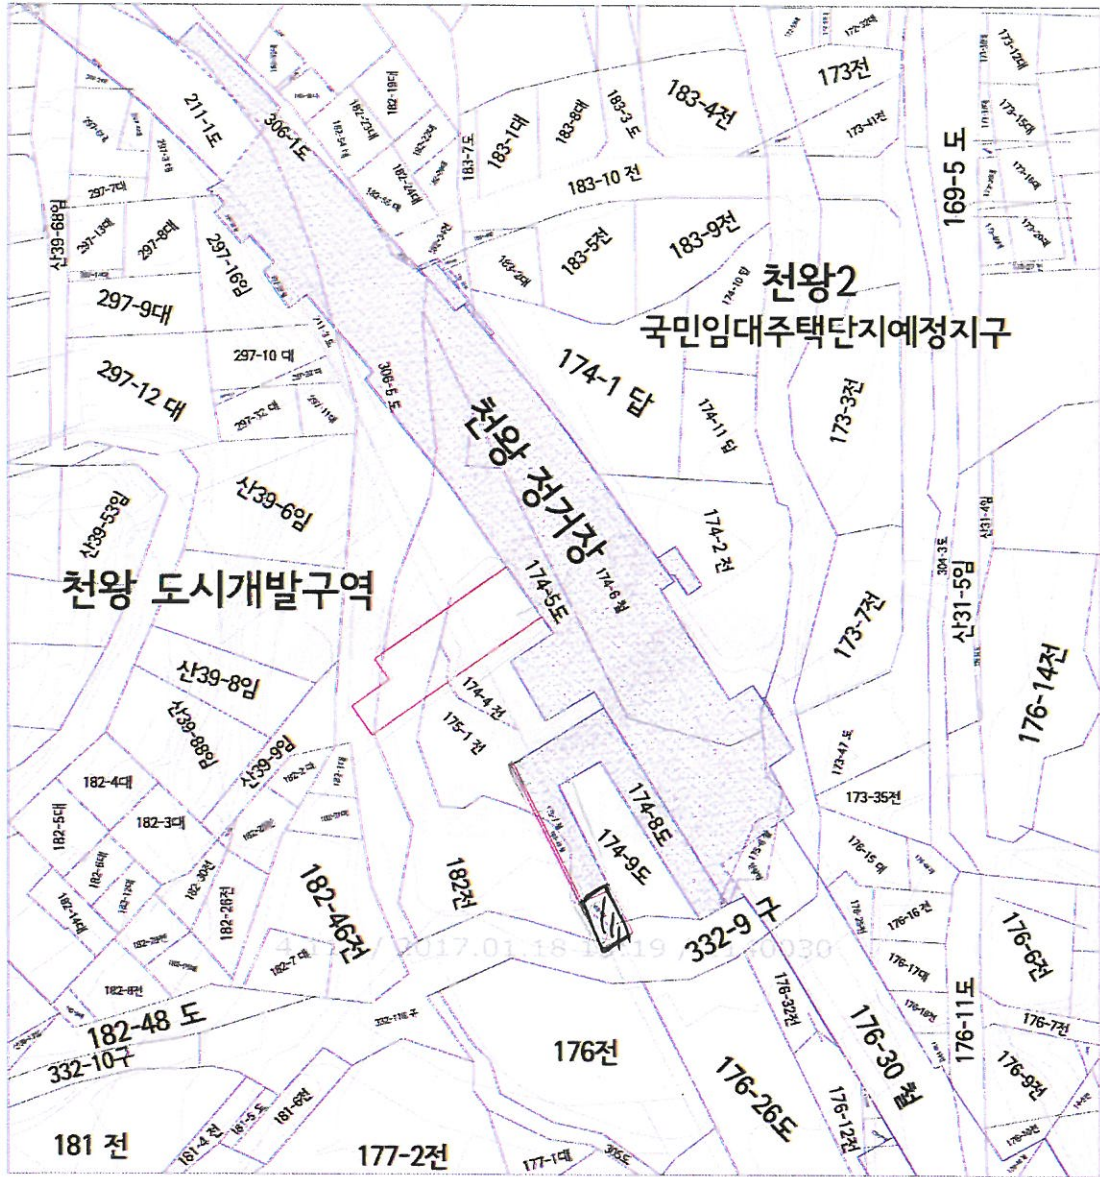

구분	입안권자		결정권자	
	작성자	1차확인자	2차확인자	3차확인자
소속	구로구 도시계획과	구로구 도시계획과	구로구 도시계획과	서울시 도시계획과
직위	-	도시계획팀장	도시계획과장	입체공간계획팀장
직명	지방시설서기보	지방시설추사	지방시설사무관	계양다 지방시설사무관
성명	김미선	이정호	최현희	강대만 정희원
확인인				

도시계획시설(철도:정거장) 변경결정 조사									
구분	도면 표시 번호	시설명	시설의 종류	위치	면적(㎡)			최초 결정일	비고
					기정	변경	변경 후		

— 범례 : 기정 — 변경