

○施設計劃課長 金瑾燮 다음에 議案番號 404番은 河川으로 告示된 선에 약간 個人住宅이 저축이 되었습니다. 그래서 河川이 물론 직선인 것이 좋겠지만 民願解消次元에서 河川이라고 그래서 住宅에 저축된 데는 풀어 주어서 民願을 解消하려고 합니다.

(金禹仲幹事, 禹昉仙委員長과 司會交代)

○委員長 禹昉仙 議案番號 404番 城北區 長位洞 30-30에서 長位洞 25-3間 都市計劃施設河川變更決定에 대해 意見이 있으시면 發言하여 주시기 바랍니다.

金孝善委員長님…….

○金孝善委員 네, 한 가지 간단하게 묻겠습니다. 저 區間이 지금 既存에서 變更을 해도 장마철이나 暴雨時에 지금 그 河川幅이나 모든 것을 보아서 水量이 범람하지 않고 충분히 받아들일 수 있는 그러한 地域이 됩니까?

○施設計劃課長 金瑾燮 네, 河川이 조금 좁은 데도 있고, 넓은 데도 있고 무슨 鐵道나 이것처럼 꼭 직선은 아닙니다.

○金孝善委員 그러니까 暴雨나 장마시에 그 周邊의 住宅地에 지장이 전혀 없습니까?

○施設計劃課長 金瑾燮 네, 지장이 없습니다.

○委員長 禹昉仙 지금까지 檢討한 內容을 市長이 提出한 原案대로 議決코자 하는데 異議없습니까?

(「없습니다」하는 委員 있음)

可決되었음을 宣布합니다.

(議事棒 3打)

(參 照)

都市計劃施設(河川)變更決定에 대한 議會意見 聽取의 件

提出年月日: '92. 5. 9

提 出 者: 서울特別市長

1. 概要

○ 都市計劃施設(河川)變更決定(폭원축소)

- 位置: 城北區 長位洞 30의30-長位洞 25의3(우이천)

- 規模: B=52m→51-52m, L=46m

(다음 페이지에 계속)

○ 都市計劃 事項: 一般居住地域, 駐車場整備 地區, 河川


2. 上程事由

○ 河川計劃이 河川現況과 달리 私有地 및 建物 一部分을 包含하고 있어 이를 조정하여 民願을 解消.

3. 參考事項

○ 供覽公告時 住民意見: 없음

○ 河川決定-우이천: 79.6.27(서울시 고시 제 283 호)

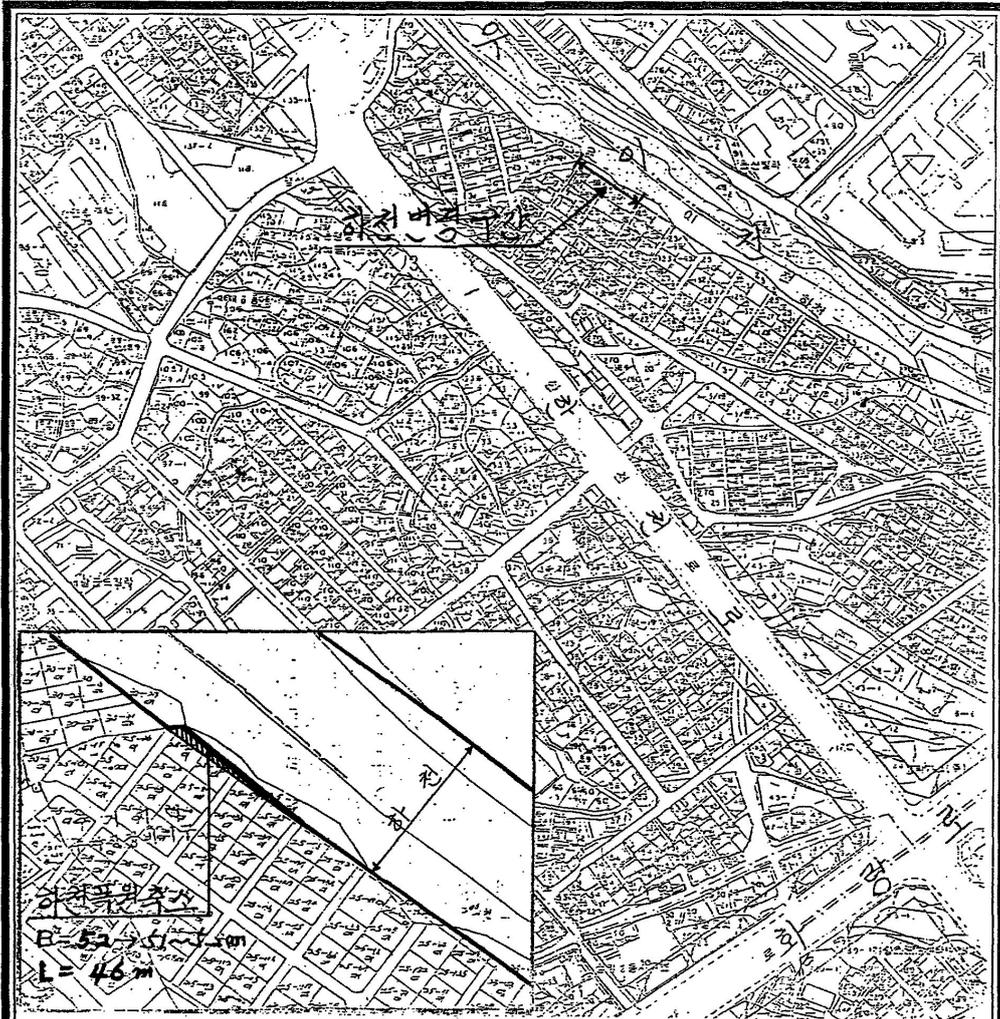

○委員長 禹炅仙 議案番號 405番 城北區 石串洞 58-79에서 石串洞 58-210間 都市計劃施設(道路)變更決定에 대해 意見이 있으면 發言하여 주시기 바랍니다.

(「없습니다」하는 委員 있음)

지금까지 檢討한 內容을 市長이 提出한 原案대로 議決코자 하는데 異議없으십니까?

(「없습니다」하는 委員 있음)

可決되었음을 宣布합니다.

(議事棒 3打)

(參照)

都市計劃施設(道路)變更決定에 대한 議會意見 聽取의 件

提出年月日: '92. 5. 9

提出者: 서울特別市長

1. 概要

○ 都市計劃施設(道路)變更決定

- 位置: 城北區 石串洞 58-79-石串洞 58-210

- 規模: B=6m, L=96m→0(폐지)