계 획 평 면 도

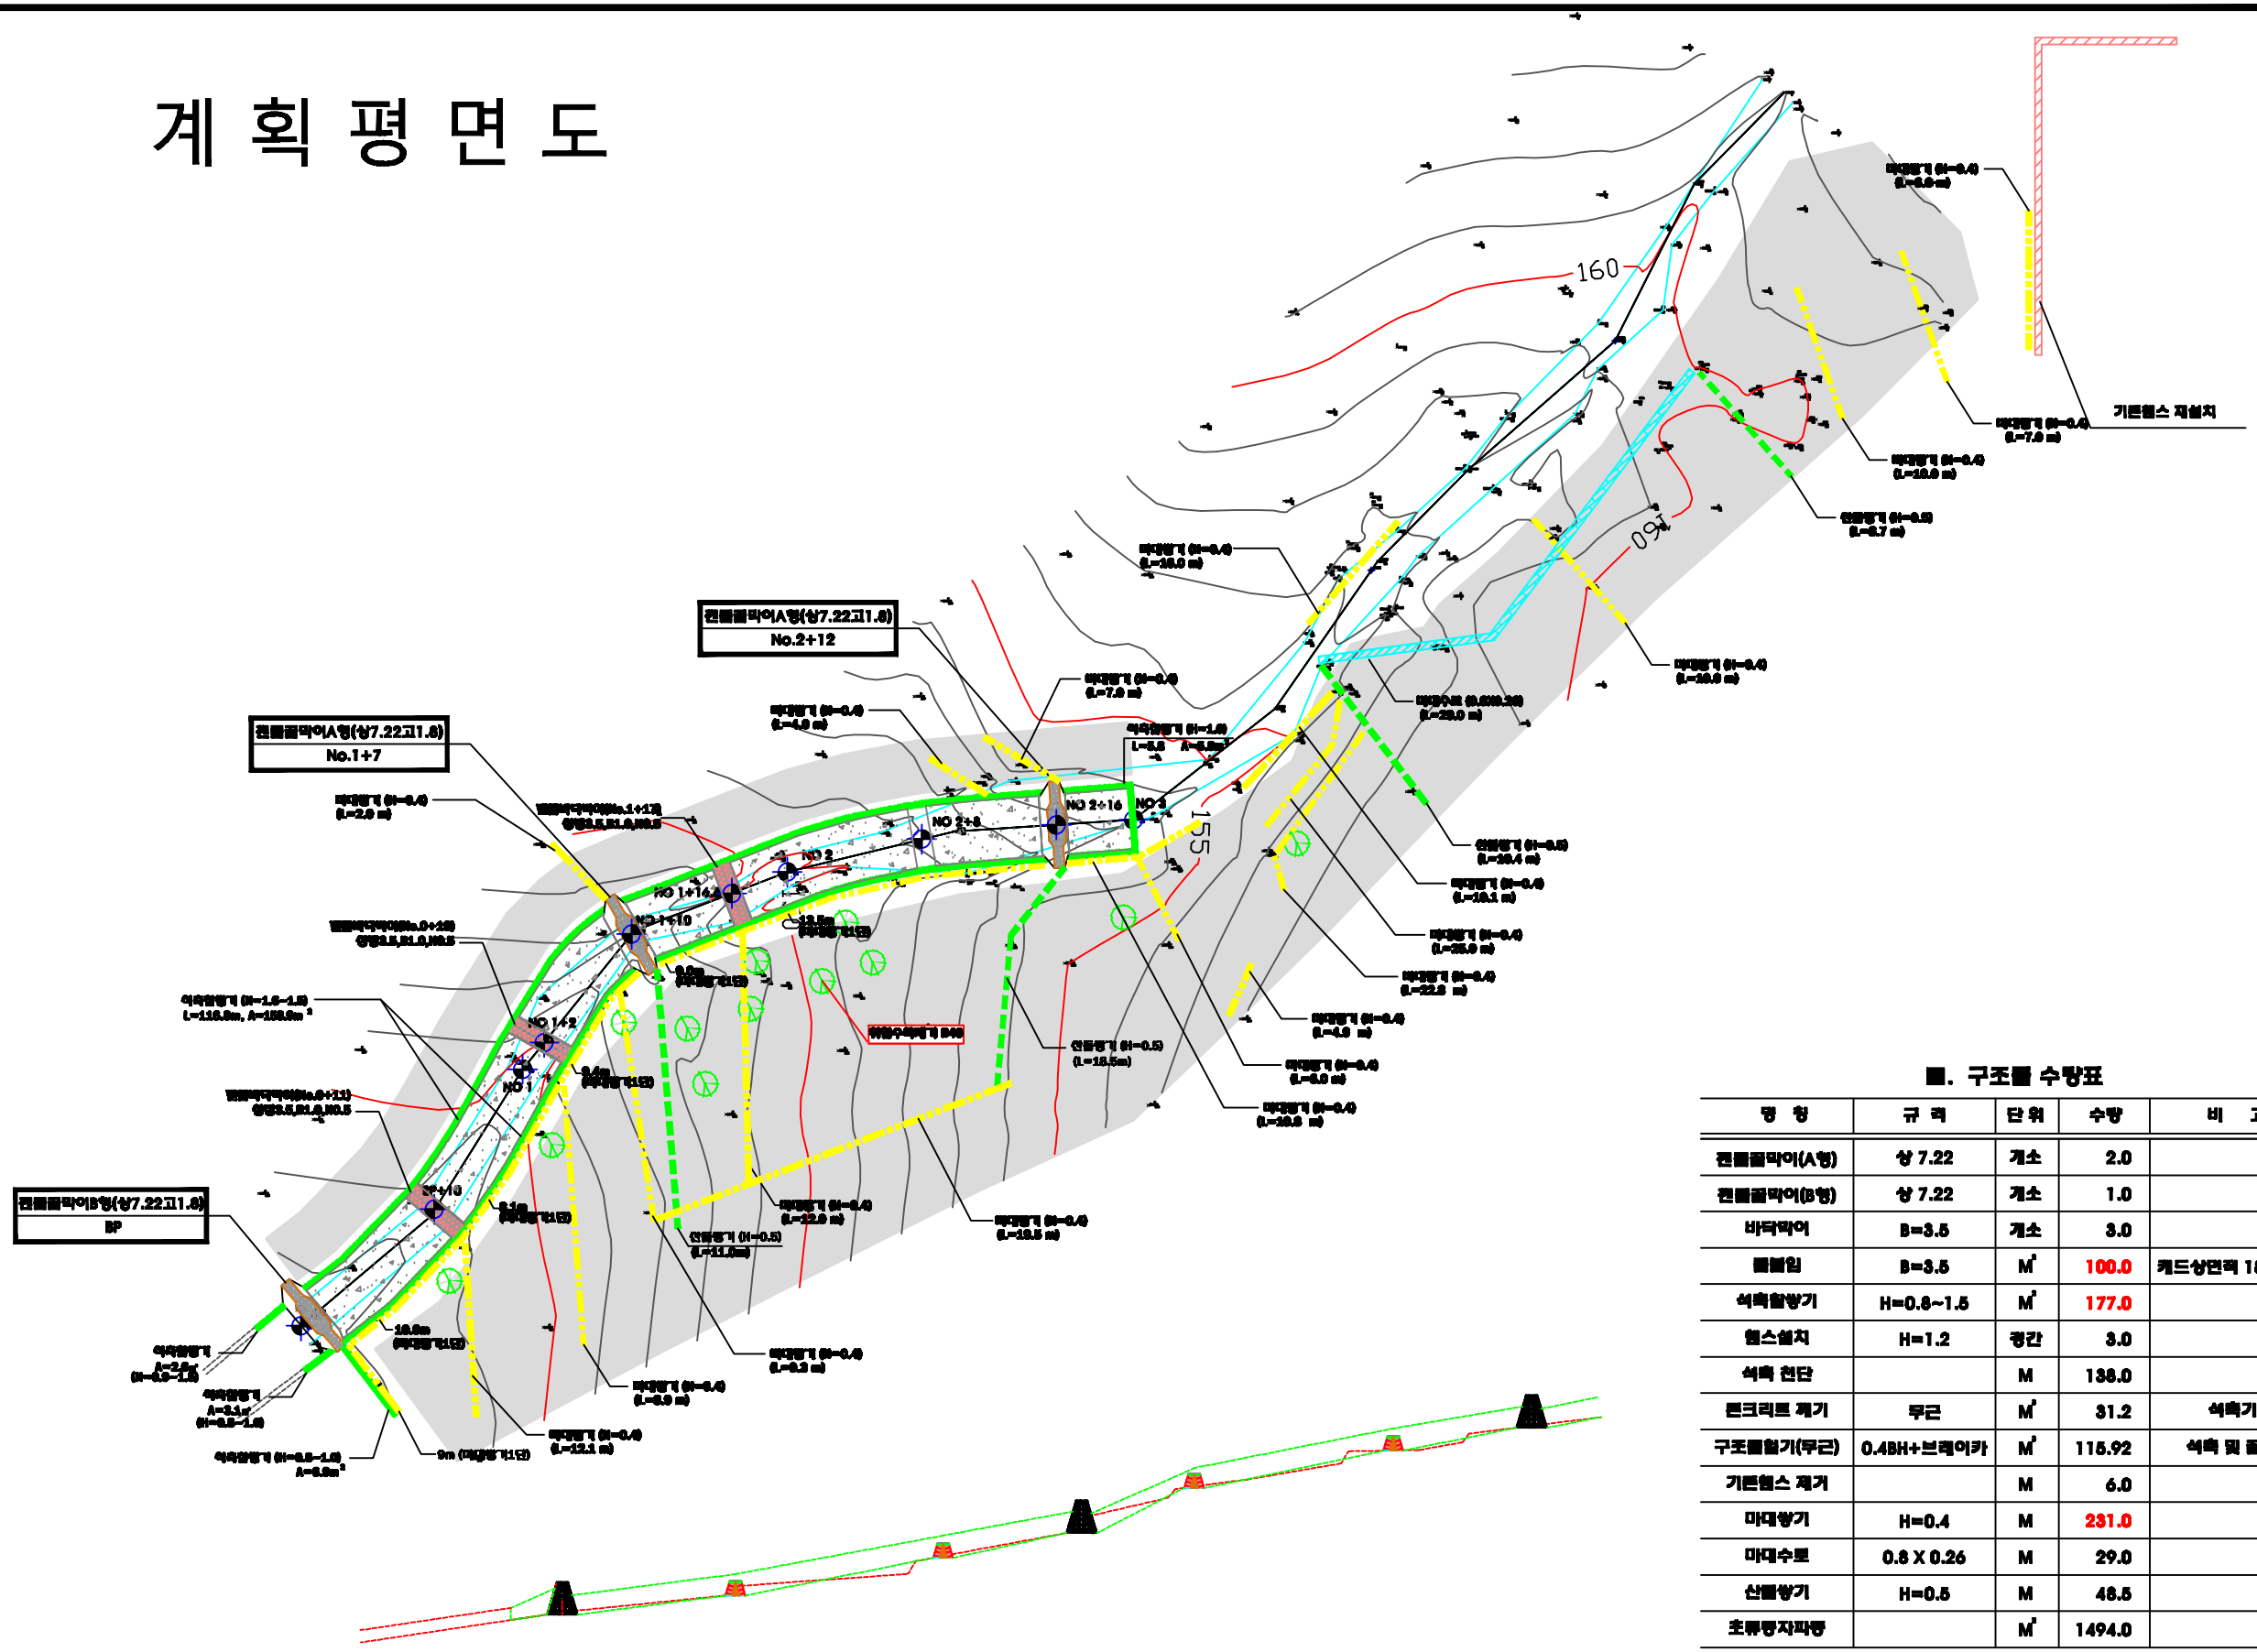

■. 구조물 수량표

명 칭	규 격	단위	수량	비 고
전돌골막이(A형)	상 7.22	개소	2.0	
전돌골막이(B형)	상 7.22	개소	1.0	
바닥막이	B=3.5	개소	3.0	
돌붙임	B=3.5	M²	100.0	캐드상면적 180㎡의 56% 적용
석축할장기	H=0.8~1.5	M²	177.0	
옹스설치	H=1.2	공간	3.0	
석축 천단		M	138.0	
콘크리트 제거	무근	M²	31.2	석축기초
구조물철거(무근)	0.4BH+브레이카	M²	115.92	석축 및 골막이
기존옹스 제거		M	6.0	
마대쌓기	H=0.4	M	231.0	
마대수로	0.8 X 0.26	M	29.0	
산돌쌓기	H=0.5	M	48.5	
초류방자파쇄		M²	1494.0	

공 사 명 PROJECT TITLE	2012년 배봉산 외 1개소 사방공사	설 계 DESIGNED BY		심 사 CHECKED BY		날 자 DATE	2012. 03. .	도 면 구 분 DRAWING NO.	NO.
도 면 명 DRAWING TITLE	준 공 평 면 도 (배봉산공원)	제 도 DRAWN BY		승 인 APPROVED BY		축 척 SCALE	A1 : 1 / 200 A3 : 1 / 400	도 면 번 호 SHEET NO.	L-002

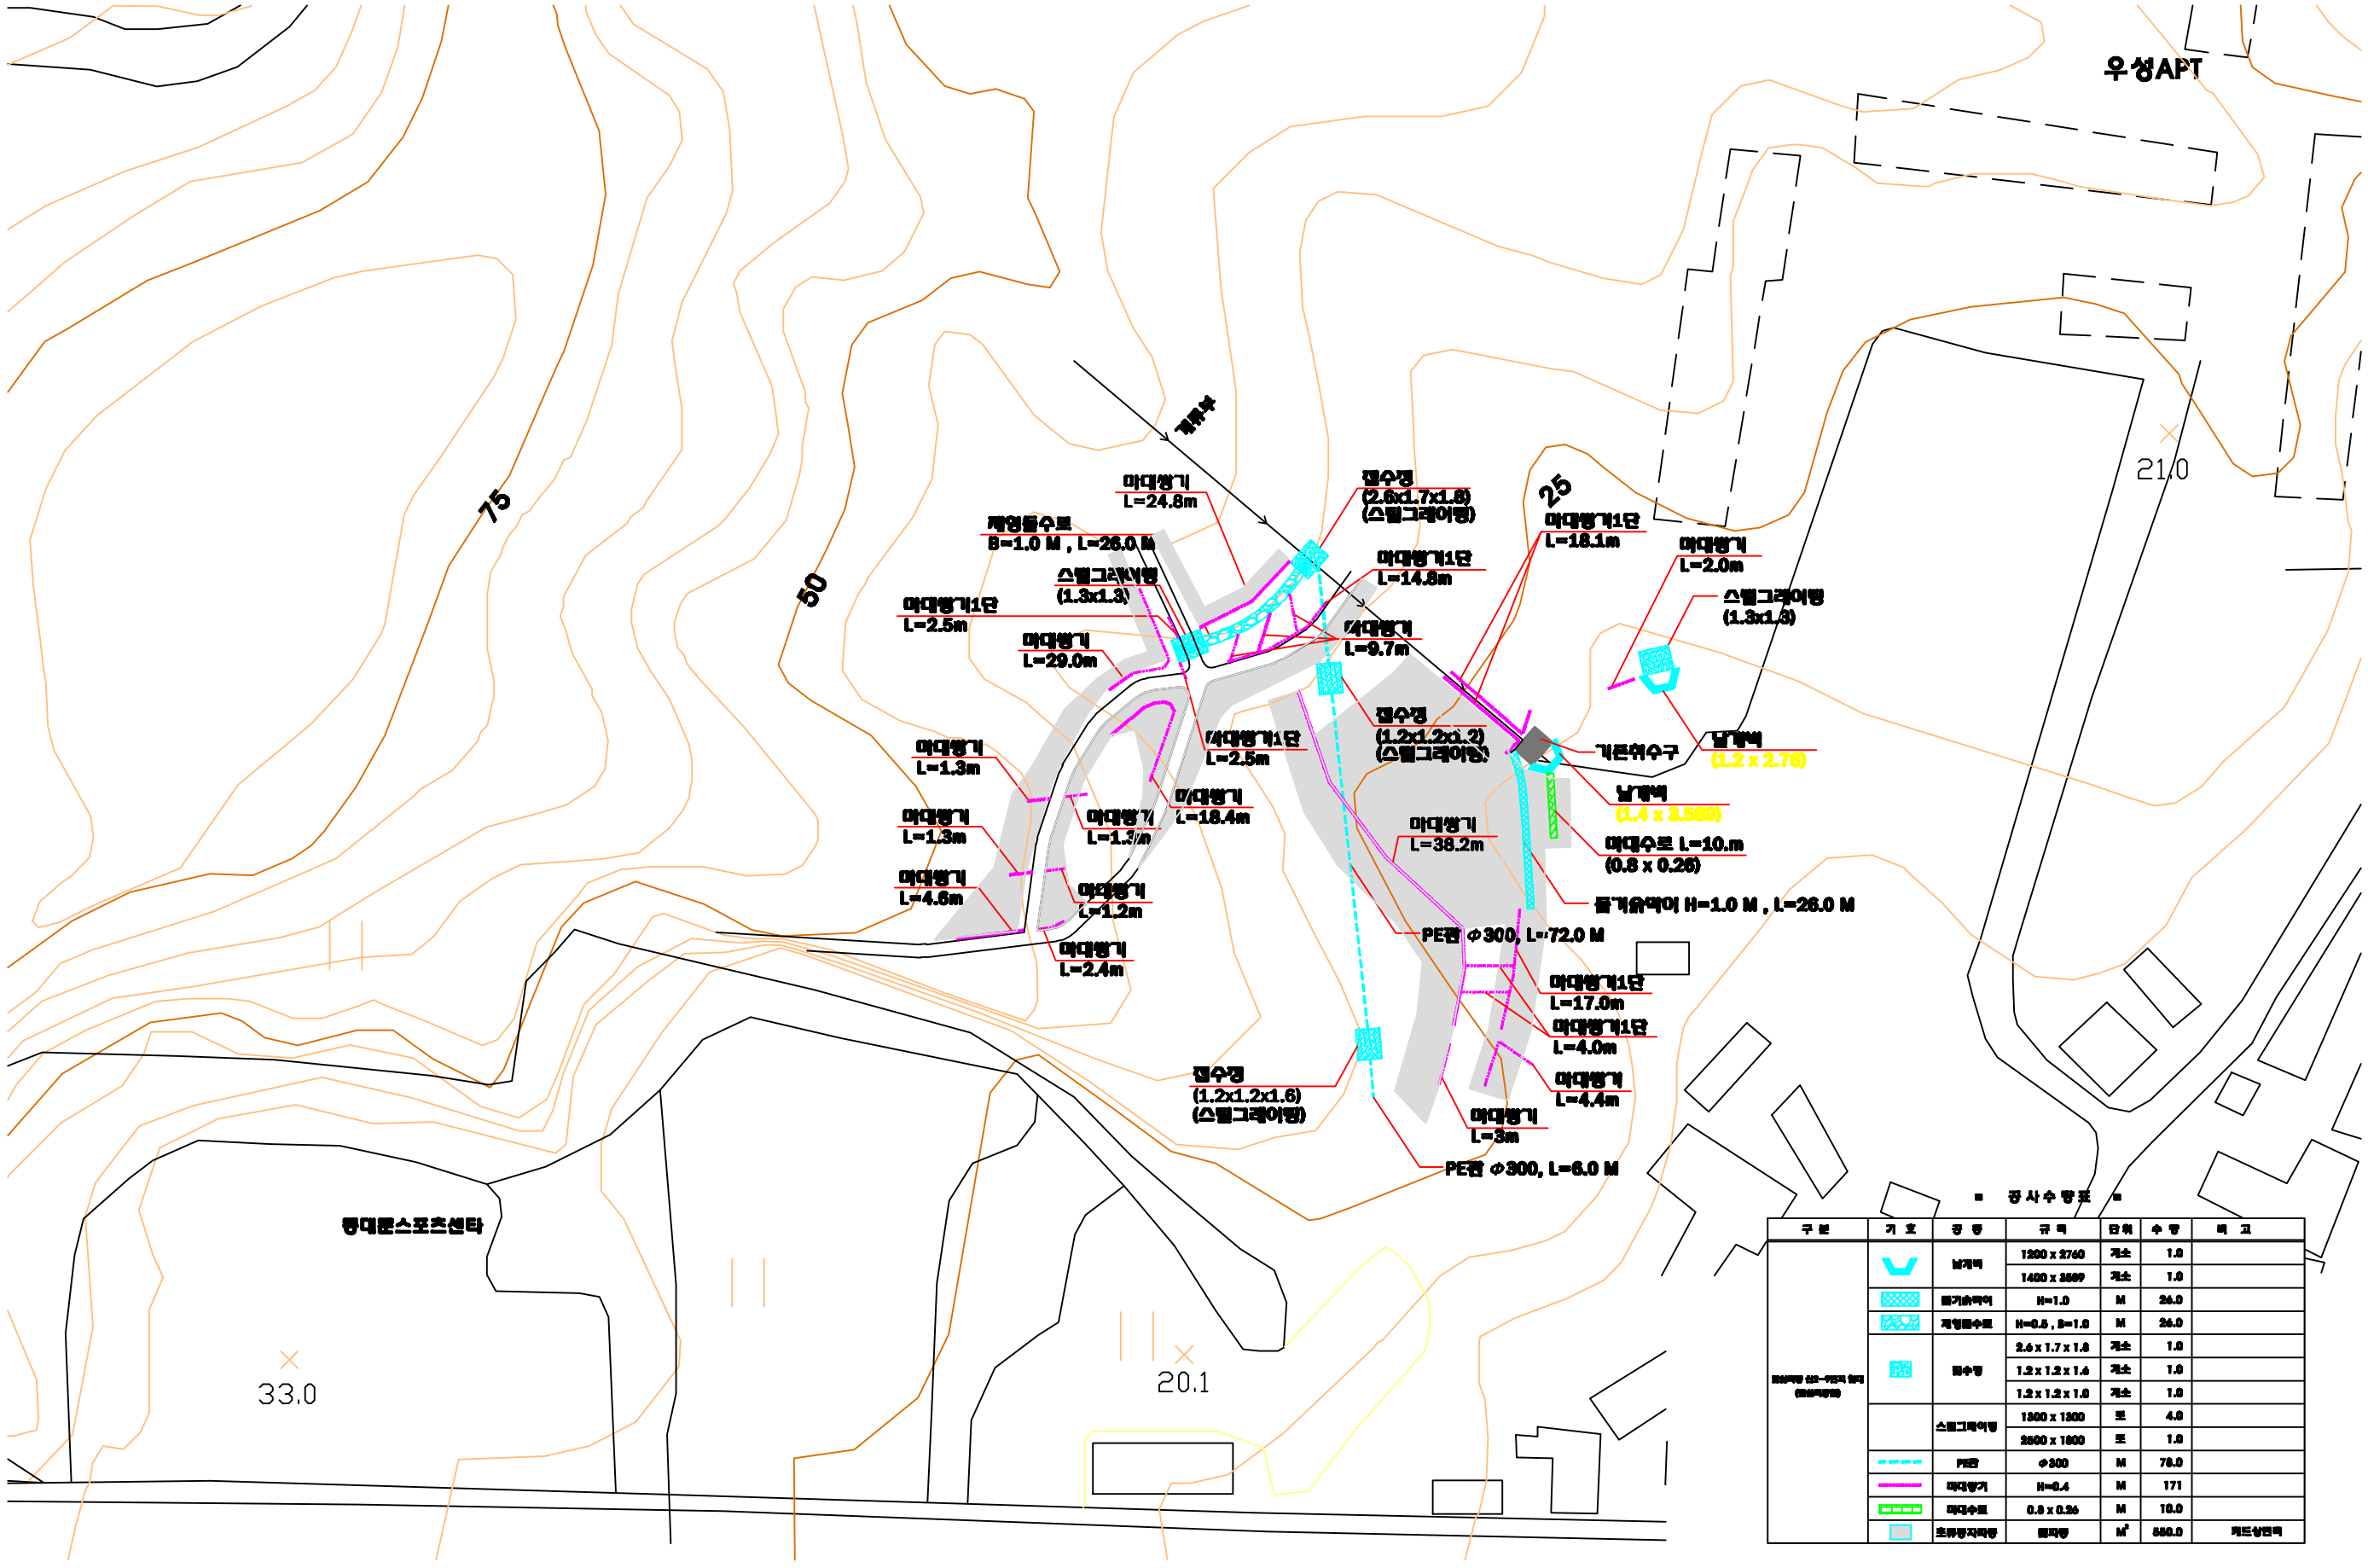

■ 공사수량표 ■

구 분	기 호	공 종	규 격	단위	수 량	비 고
집수정 (2.6x1.7x1.8) (스틸그레이팅)		날개벽	1200 x 2760	개소	1.0	
			1400 x 3569	개소	1.0	
		돌거름막이	H=1.0	M	26.0	
		제형돌수로	H=0.5 , B=1.0	M	26.0	
		집수정	2.6 x 1.7 x 1.8	개소	1.0	
			1.2 x 1.2 x 1.6	개소	1.0	
			1.2 x 1.2 x 1.0	개소	1.0	
		스틸그레이팅	1300 x 1300	조	4.0	
			2600 x 1800	조	1.0	
		PE관	φ300	M	78.0	
		마대쌓기	H=0.4	M	171	
		마대수로	0.8 x 0.26	M	10.0	
		초화광자파종	파종량	M^2	550.0	카드상면적

공 사 명 PROJECT TITLE	2012년 배봉산 외 1개소 사방공사	설 계 DESIGNED BY		심 사 CHECKED BY		날 자 DATE	2012. 03 . .	도 면 구 분 DRAWING NO.	NO.
도 면 명 DRAWING TITLE	토 공 평 면 도 (답십리공원)	제 도 DRAWN BY		승 인 APPROVED BY		축 척 SCALE	A1: 1 / 500 A3: 1 / 1000	도 면 번 호 SHEET NO.	L-003