

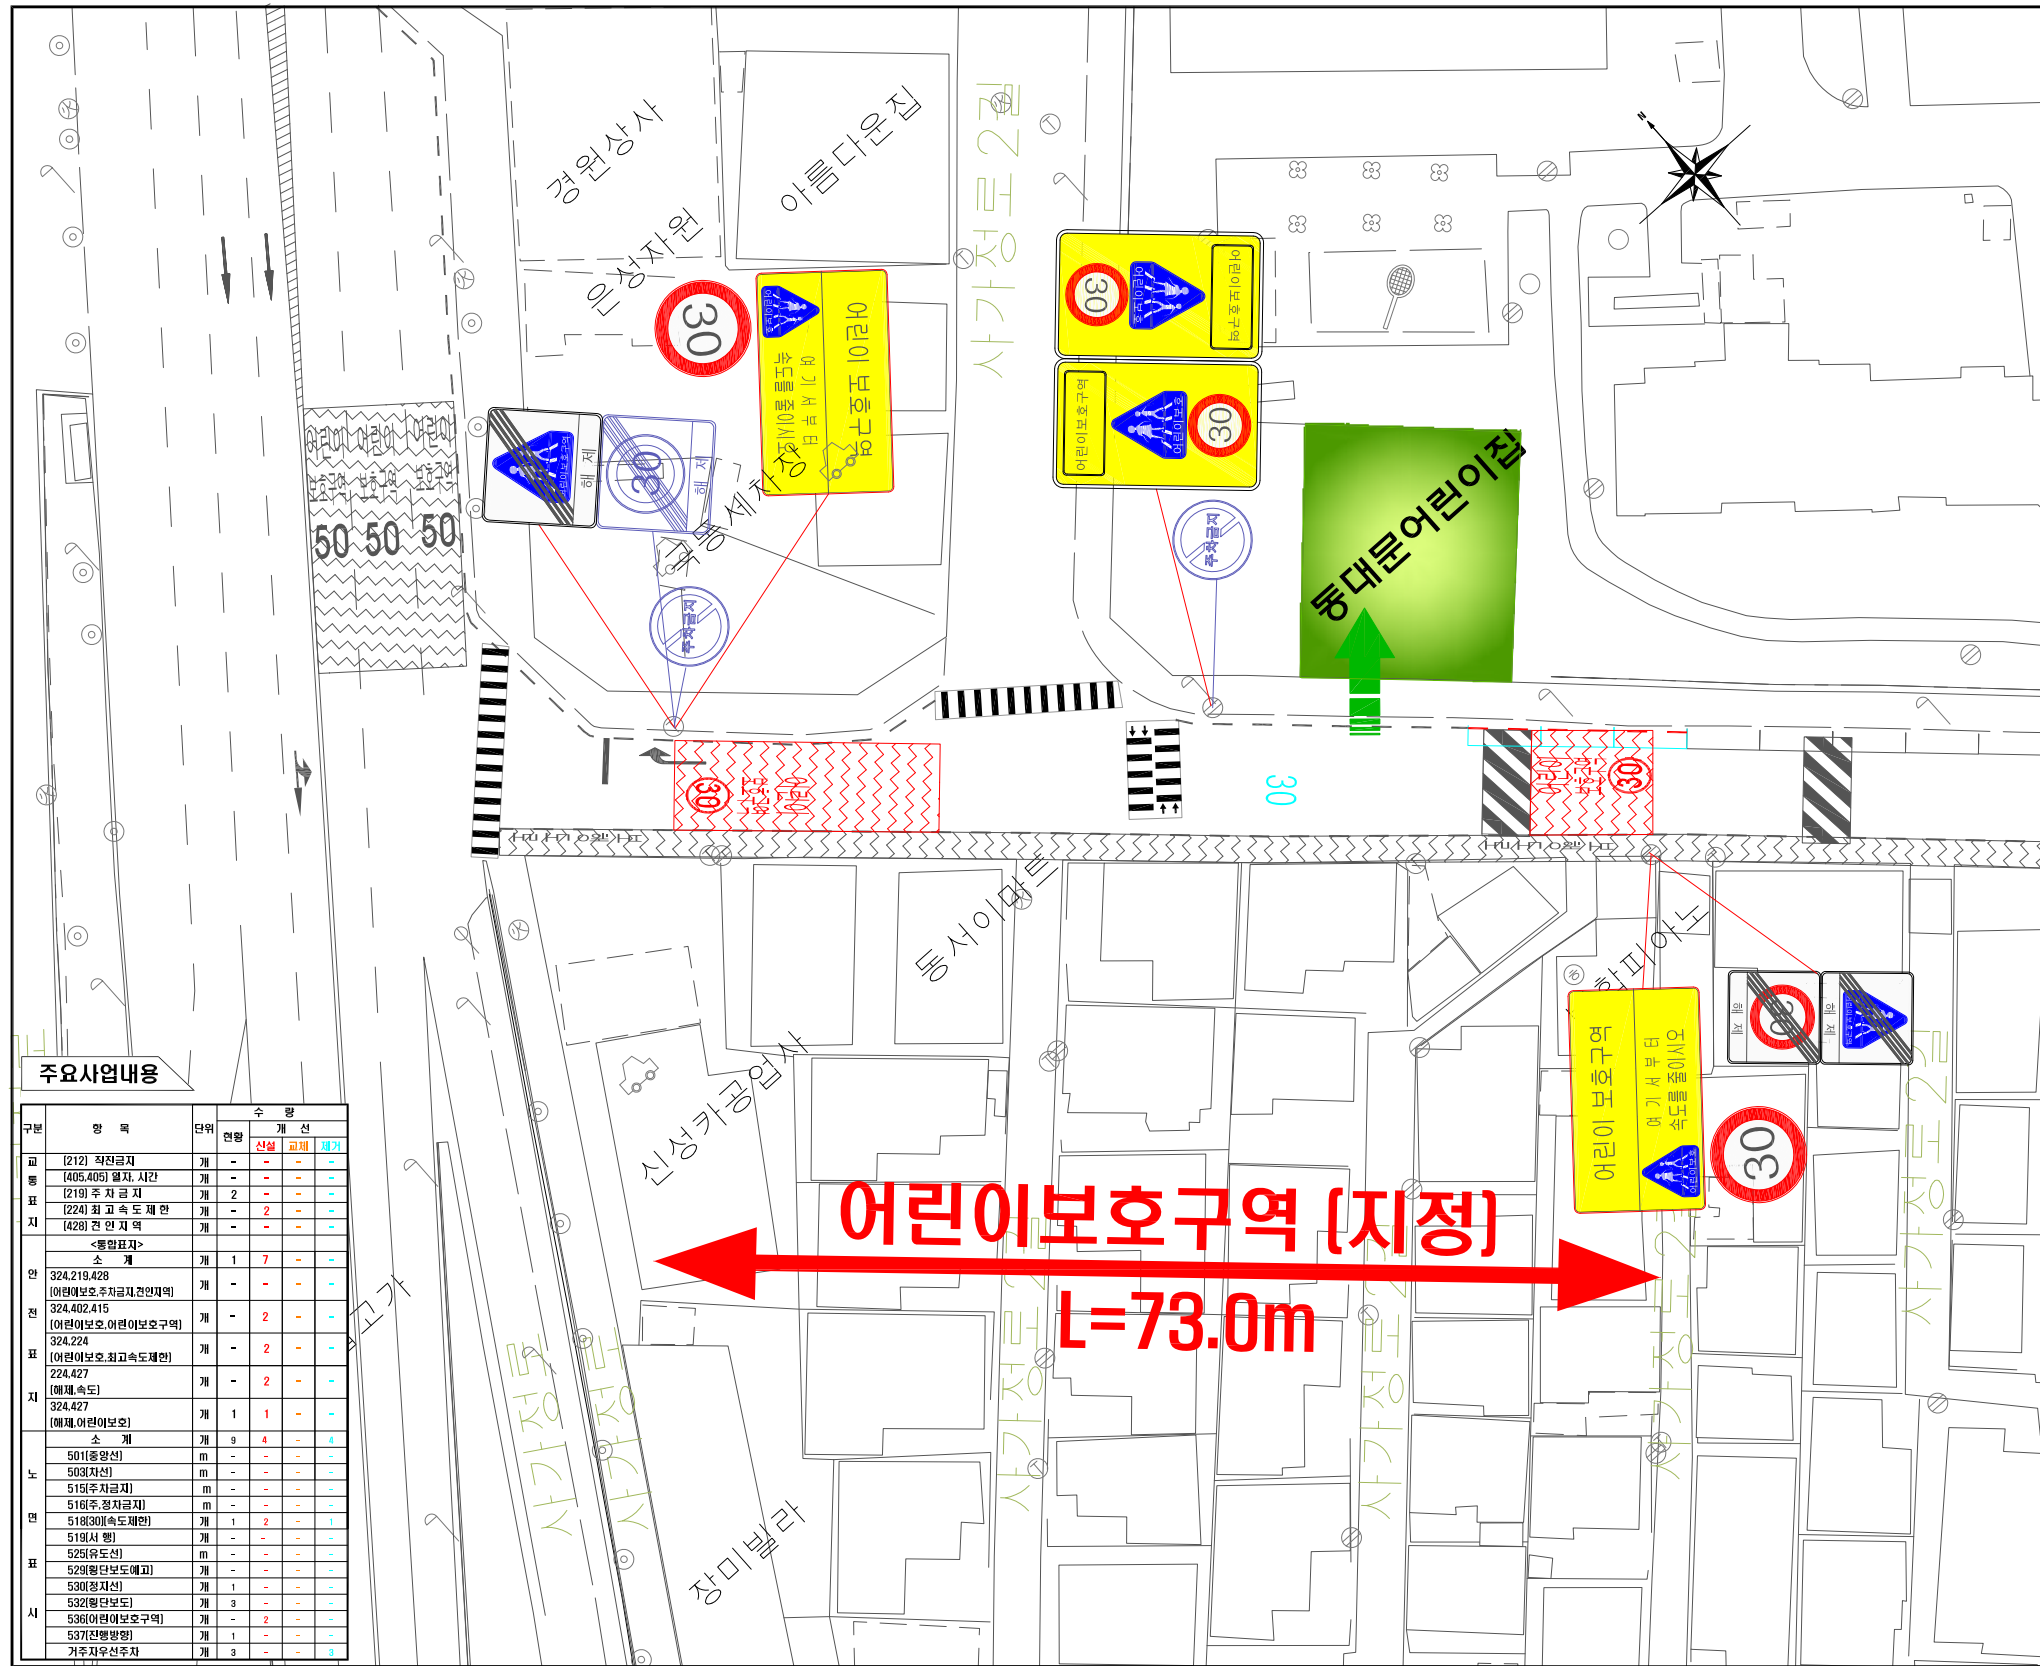


개 선 안 도 (동대문 어린이집)

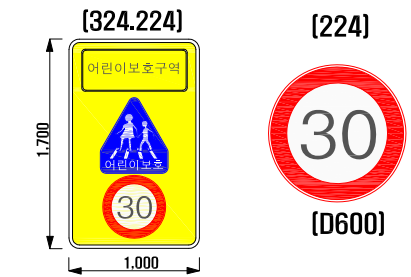

주요사업내용

| 구분 | 항목 | 단위 | 수량 | | | |
|----|---------------------------------|----|----|----|----|----|
| | | | 현황 | 개선 | 신설 | 폐기 |
| 교 | [212] 직위금지 | 개 | - | - | - | - |
| | [405.409] 열차 시간 | 개 | - | - | - | - |
| | [219] 주차금지 | 개 | 2 | - | - | - |
| | [224] 최고속도제한 | 개 | - | 2 | - | - |
| 지 | [428] 전방지역 | 개 | - | - | - | - |
| | 소계 | 개 | 1 | 7 | - | - |
| 표 | 324.219.428 [어린이보호, 주차금지, 전방지역] | 개 | - | - | - | - |
| | 324.402.415 [어린이보호, 어린이보호구역] | 개 | - | 2 | - | - |
| | 324.224 [어린이보호, 최고속도제한] | 개 | - | 2 | - | - |
| | 224.427 [제한속도] | 개 | - | 2 | - | - |
| 신 | 324.427 [제한, 어린이보호] | 개 | 1 | 1 | - | - |
| | 소계 | 개 | 9 | 4 | - | - |
| 노 | 5011(중앙선) | m | - | - | - | - |
| | 503(차선) | m | - | - | - | - |
| | 515(주차금지) | m | - | - | - | - |
| | 가주자우선주차 | 개 | 3 | - | - | 3 |

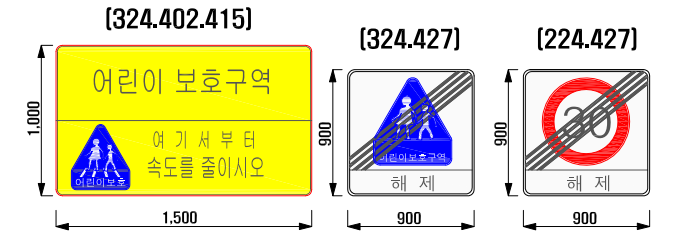

개 선 방 안

| 교 통 | | 토 목 | |
|--------|----------|--------------|----------------------|
| 통합 표지판 | 7 EA | 임프식 횡단보도 | - |
| 교통 표지판 | 2 EA | 미끄럼방지포장(암적색) | 206.0m ² |
| 노 보 도 | 신 설 | - | 미끄럼방지포장(녹색-일반) |
| | 재도색 | - | 보도포장 |
| 면 표 | 어린이 보호구역 | 2 EA | 노면평식 및 재포장(아스콘) |
| | 30 | 2 EA | 방호울타리(매쇄형) |
| 표 지 판 | 주차금지구역 | - | 방호울타리(개방형) |
| | 지그재그차선 | - | 과속방지턱(원호형) |
| 표 지 판 | 어린이 보호구역 | - | 과속방지턱(이미지) |
| | 어린이 보호구역 | - | 임프식 횡단보도(재도색) |
| | 어린이 보호구역 | - | 전신주용 디자인시트 (어린이보호구역) |
| | 어린이 보호구역 | - | - |

범 례

| 구 분 | 내 용 |
|-----|----------------|
| 존 치 | 교통 표지판 |
| 제 거 | 어린이보호구역 통합 표지판 |
| 신 설 | 차 선 도 색(노상주차) |
| | 어린이보호구역 통합 표지판 |
| | 노면표시 |
| | 미끄럼방지포장 (암적색) |

