동부시장 교차로 (망우로) – 현황+개선(대안1)

○ 서측 횡단보도 신설
○ 중앙버스정류장 연장
○ 노면표시 보강 및 삭제
○ 지장물 이설(가로등, 식수대, 전신주, 공중전화
○ 교통안전표지판 신설·이설 및 보강
  – 신설 : 3개소, 이설 : 3개소, 철거 : 2개소
○ 교차로 진행 유도선 보강 및 삭제
○ 남측 비보호좌회전 폐쇄

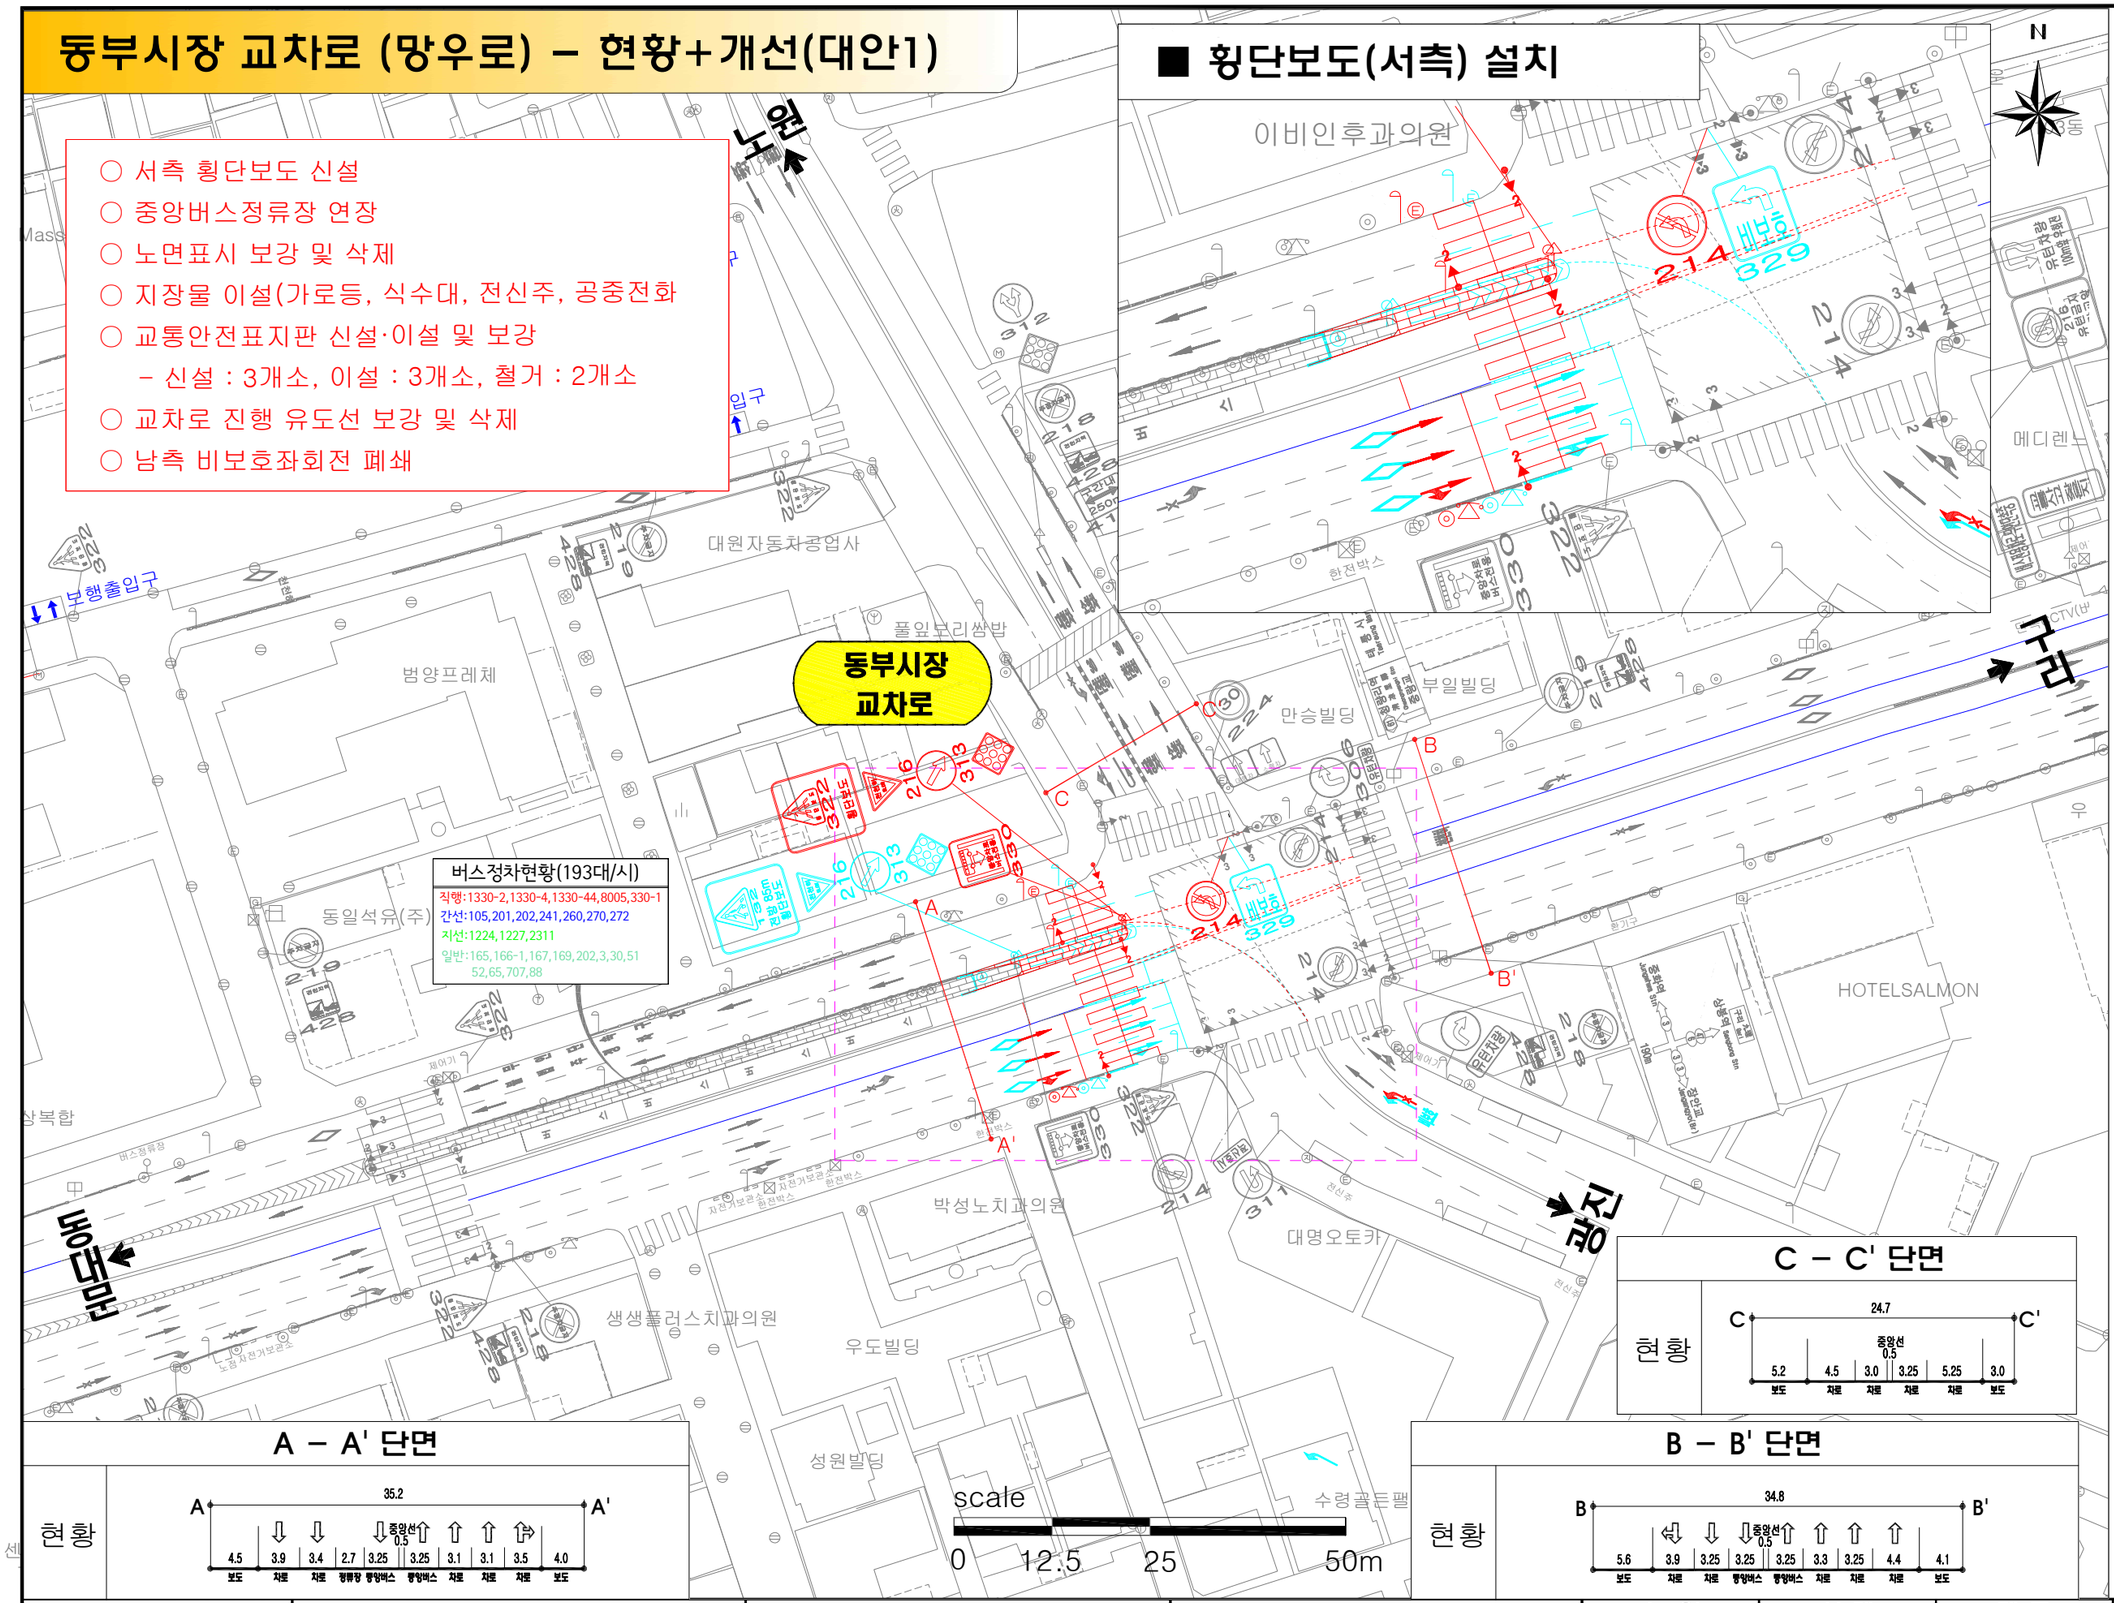

A – A' 단면

현황

B – B' 단면

현황

C – C' 단면

현황

KEYMAP

동부시장 교차로

방향별 현황교통량 (17시~18시)

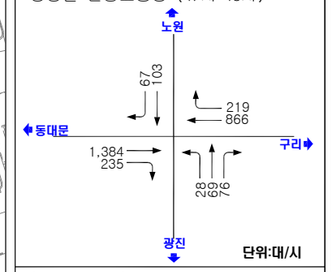

[신호현시]

구 분	Φ1	Φ2	Φ3	Φ4	Φ5	주기(초)
현황						150
	104(3)	40(3)				

설계안 주요내용

·서측 횡단보도 설치(B=8.0m) 및
  노면표시 변경, 지장물 삭제 및 위치조정
·남측 비보호좌회전 폐쇄

범 례

구 분	명 칭
현 황	
제 거	
개 선	

발 주 처	공 사 명	지 점 명	설 계 사	승 인	설 계	제 도	일 자	축 척	일련번호
서울특별시	2018년 중앙버스전용차로 흐름개선 설계 용역	동부시장 교차로 (망우로)	(주) 진우엔지니어링코리아 JINWOO ENGINEERING KOREA	조명익	김성욱	이상덕		1:1000	