


동선계획도(변경후)

남산제1근린공원

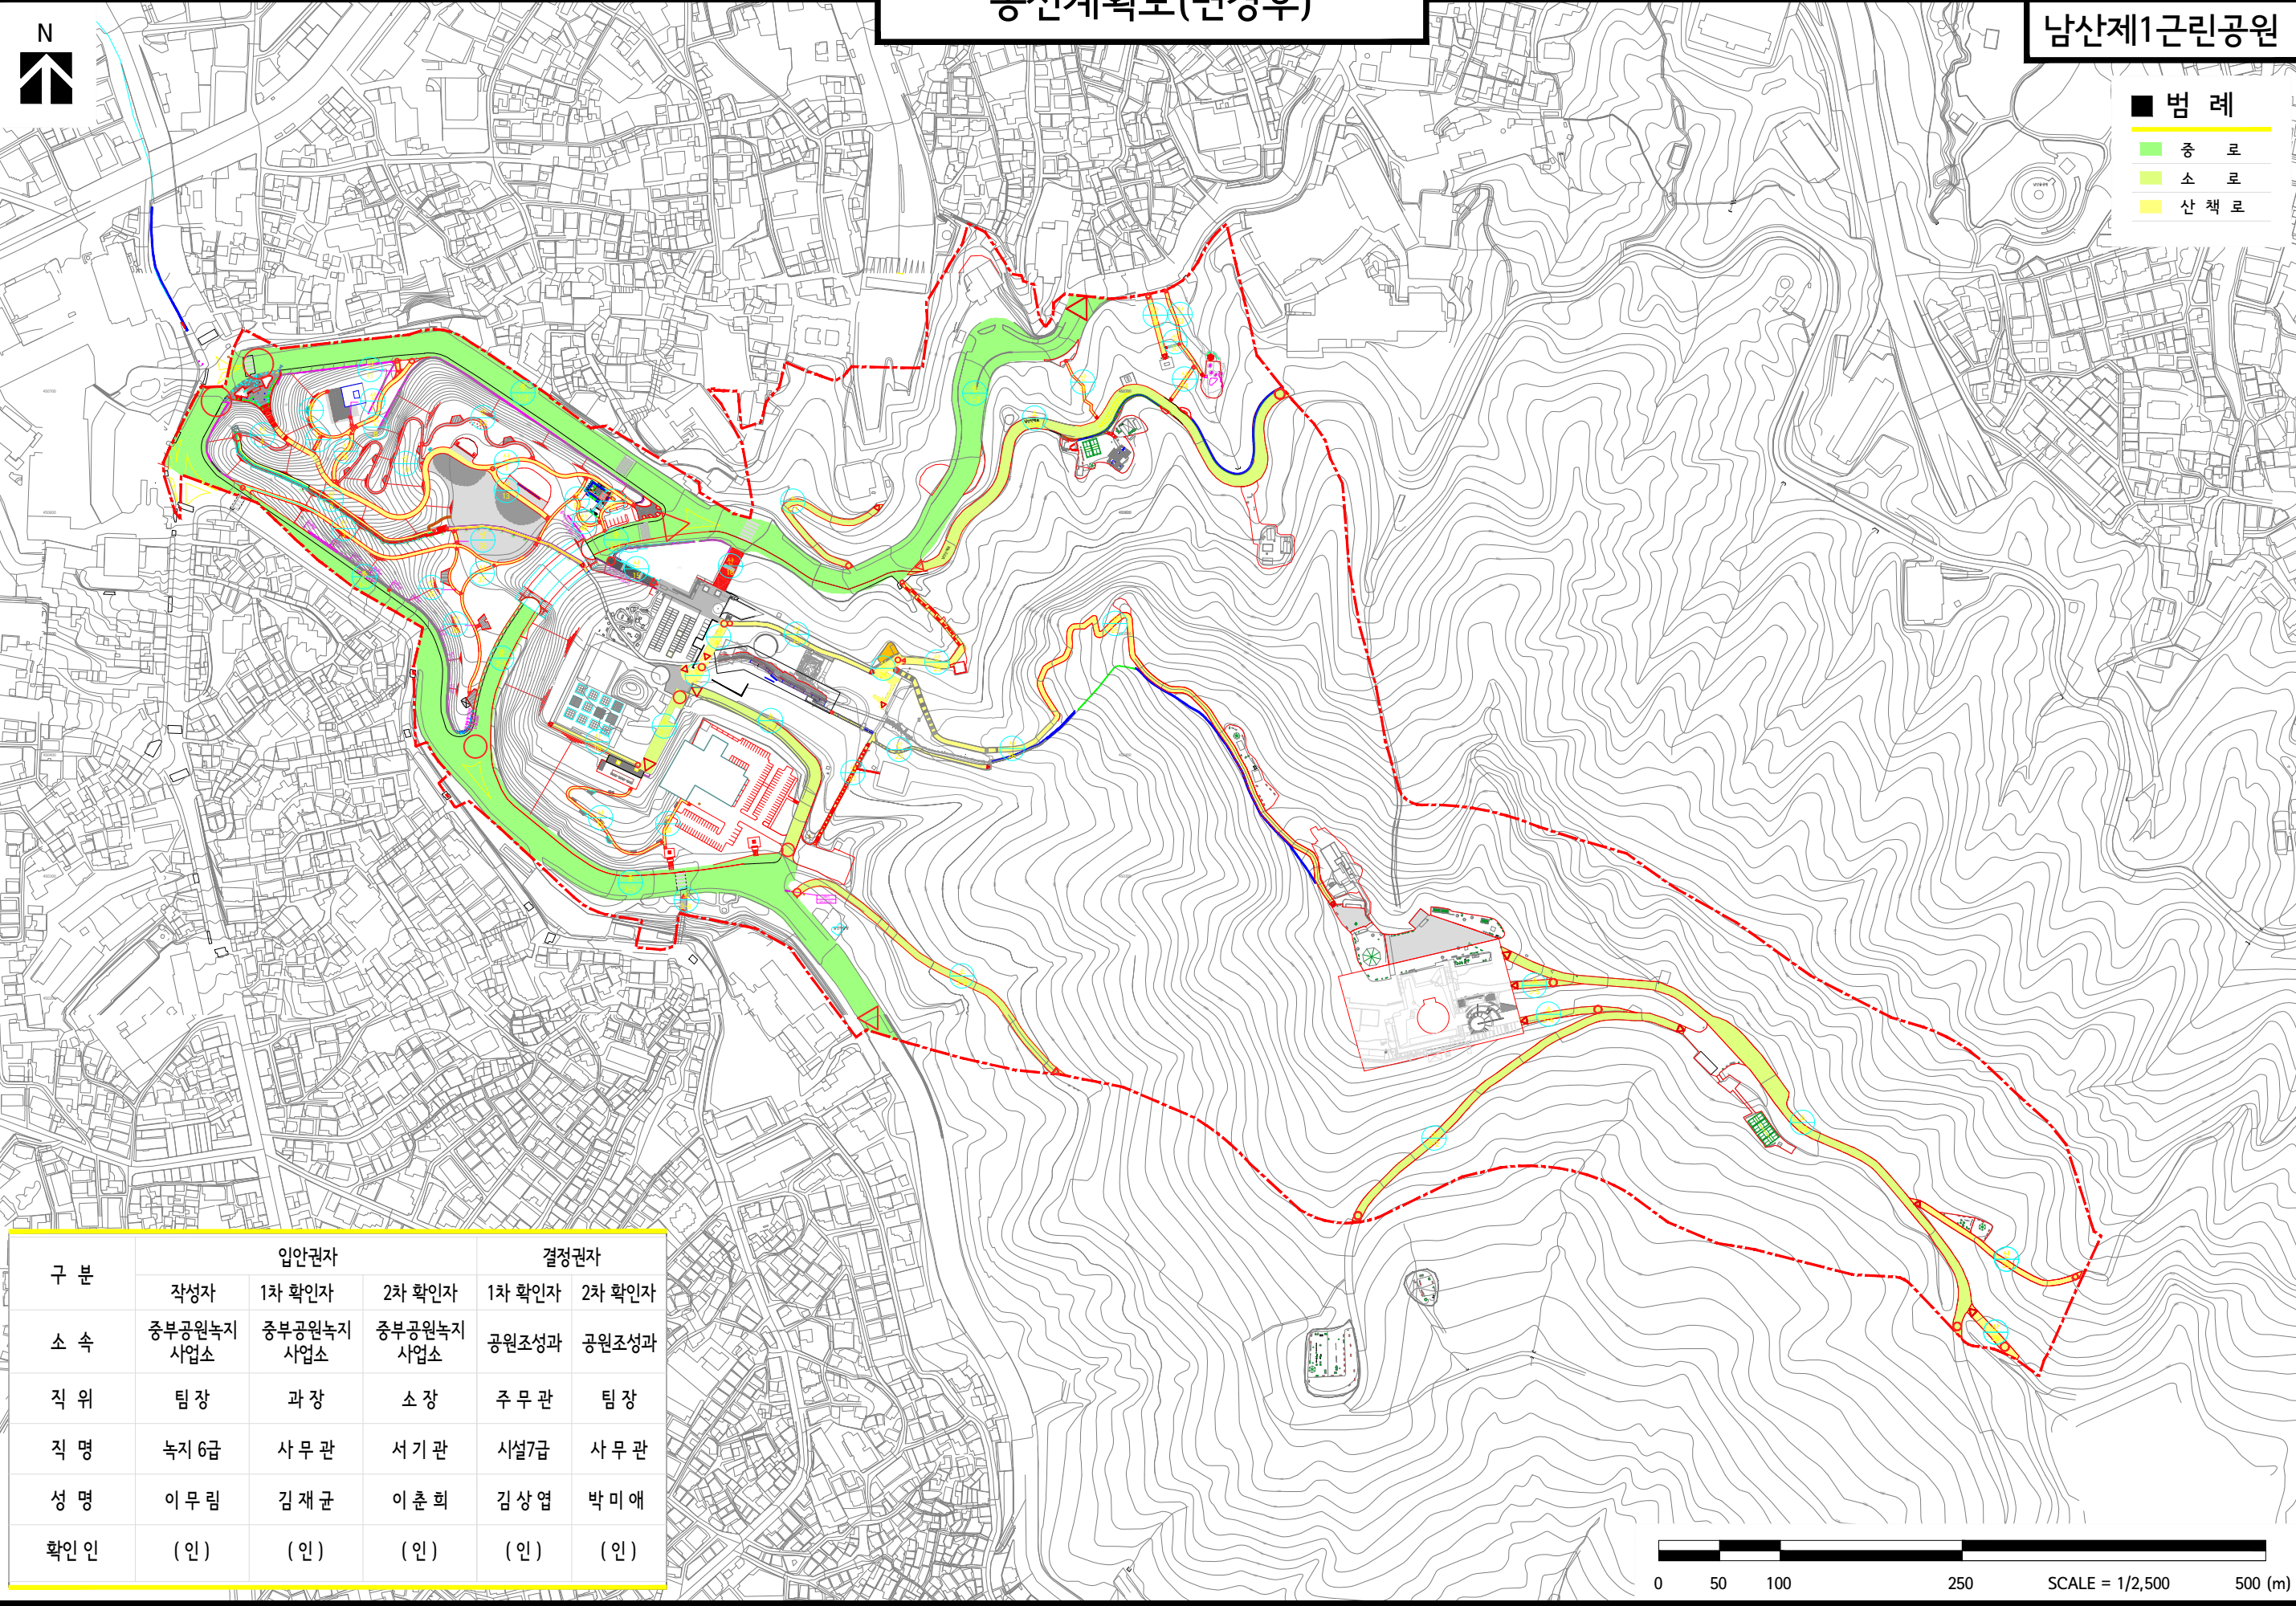

- 범례
- 중로
- 소로
- 산책로

구분	입안권자			결정권자	
	작성자	1차 확인자	2차 확인자	1차 확인자	2차 확인자
소속	중부공원녹지사업소	중부공원녹지사업소	중부공원녹지사업소	공원조성과	공원조성과
직위	팀장	과장	소장	주무관	팀장
직명	녹지 6급	사무관	서기관	시설 7급	사무관
성명	이무림	김재균	이춘희	김상엽	박미애
확인인	(인)	(인)	(인)	(인)	(인)

0 50 100 250 500 (m) SCALE = 1/2,500