


사 진 대 지

공사명 : 2018년 노후포장도로정비공사(강서1구역)

1	노선명	맨홀위치		비 고
	남부순환로	공항동성당교차로 → 공항로입구	강서구남부순환로57 앞 3차로	
맨 홀 위 치				
맨 홀 사 진				체신

사진대지

공사명 : 2018년 노후포장도로정비공사(강서1구역)

2	노선명	맨홀위치		비고
	남부순환로	공항동성당교차로 → 공항로입구	강서센트레빌4차102동앞 지하차도옆길	
맨홀위치				
맨홀사진				하수

사진대지

공사명 : 2018년 노후포장도로정비공사(강서1구역)

3	노선명	맨홀위치		비고
	방화대로	외발산사거리(부천방향)	횡단보도앞 2차로	
맨홀위치				
맨홀사진				상수도



사진대지

공사명 : 2018년 노후포장도로정비공사(강서1구역)

4	노선명	맨홀위치		비고
	방화대로	외발산사거리	사거리 중심	
맨홀위치				
맨홀사진				도시가스

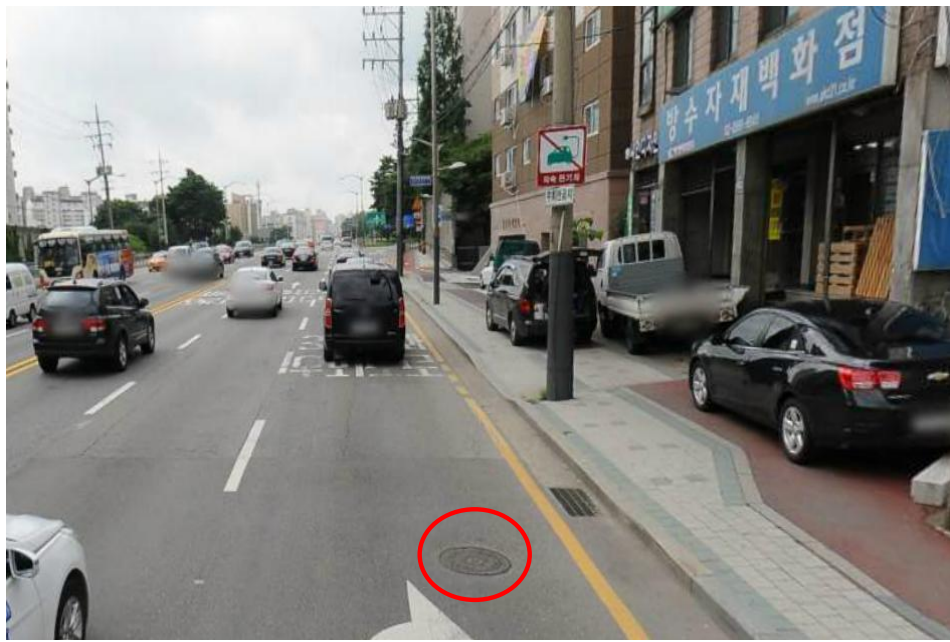

사진대지

공사명 : 2018년 노후포장도로정비공사(강서1구역)

5	노선명	맨홀위치		비고
	방화대로	외발산사거리(발산방향)	횡단보도앞 3차로	
맨홀위치				
맨홀사진				상수도

사진대지

공사명 : 2018년 노후포장도로정비공사(강서1구역)

6	노선명	맨홀위치		비고
	남부순환로	서서울호수공원교차로 → 신월ic	방수자재백화점앞 3차로	
맨홀위치				
맨홀사진				하수