


# 측량기준점 일제조사 결과 : 멸실분 위치도

측량기준점(지적도근점: 10168)

◆ 설치위치도(도봉동) - 구(區)설치분 (멸실원인: 도로포장-북부도로사업소)

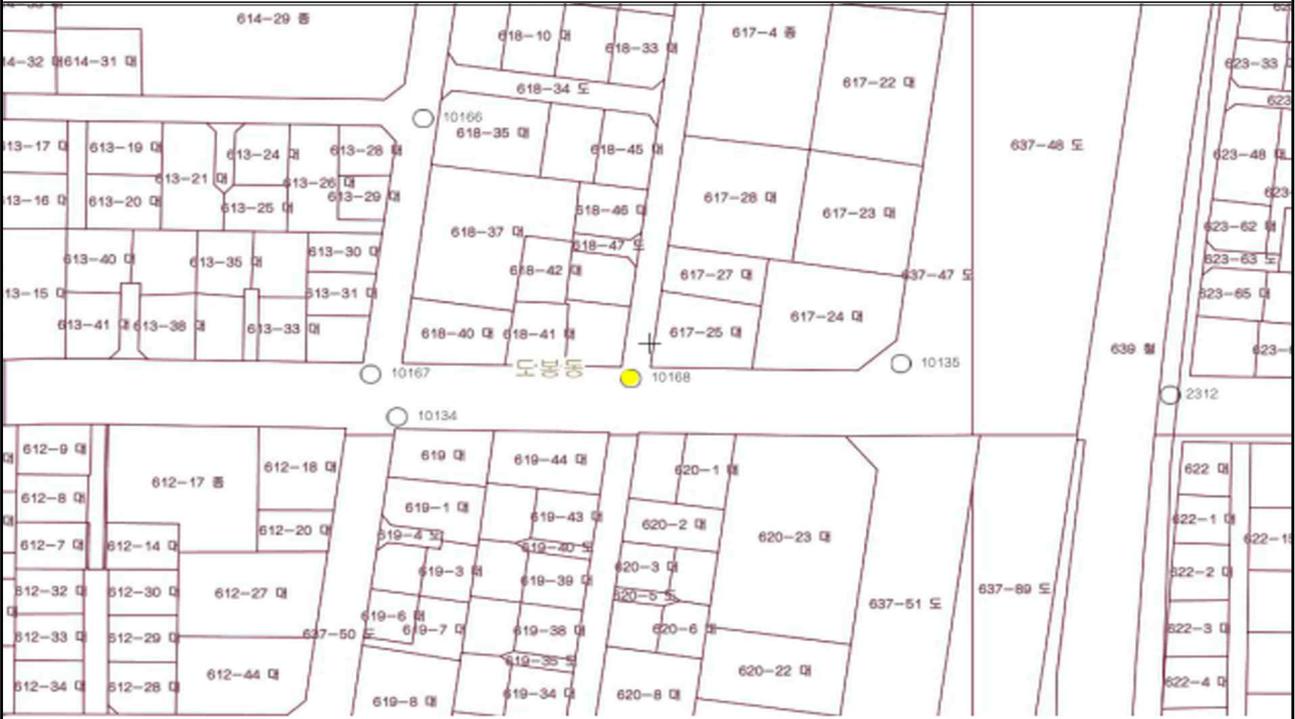

◆ 멸실 전(현황사진)



◆ 멸실 후(현황사진)

