

[붙임]


위치도 및 현황사진

1	위 치 : 마포로	내 용 : 무단횡단금지시설 파손 27경간
---	-----------	------------------------




위치도 및 현황사진

2	위 치 : 수색로	내 용 : 무단횡단금지시설 파손 14경간
---	-----------	------------------------

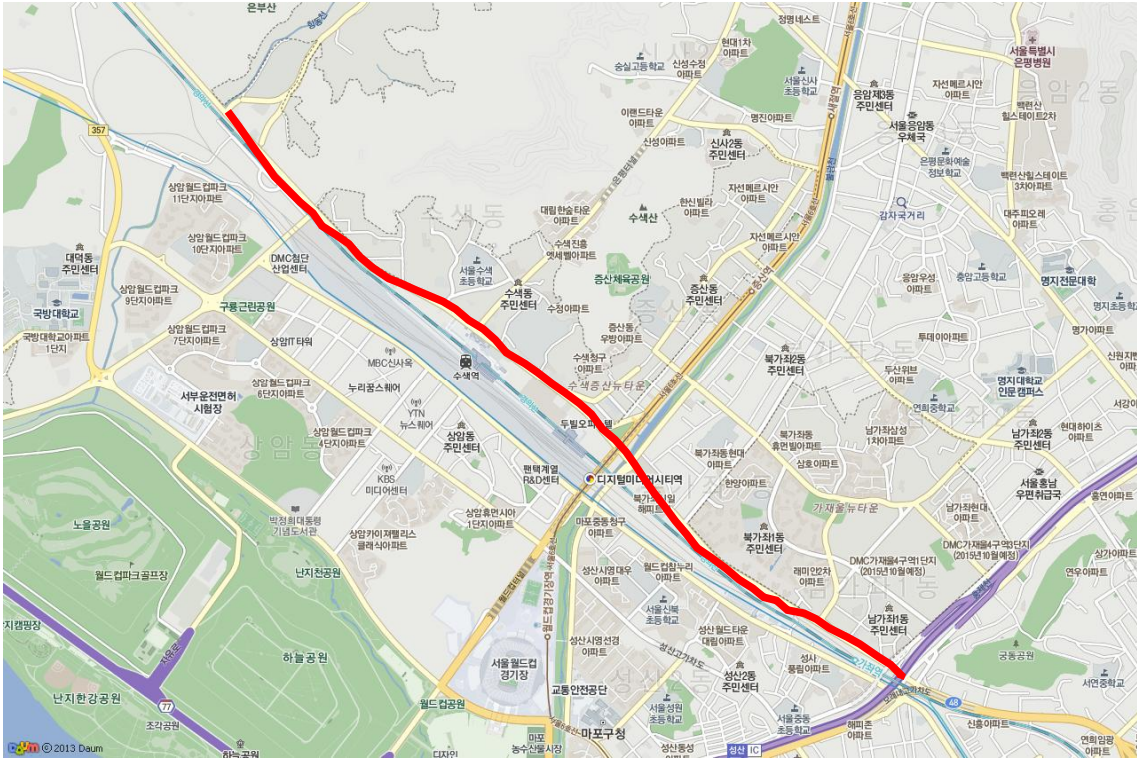

위치도 및 현황사진

7	위 치 : 한강로	내 용 : 무단횡단금지시설 파손 17경간
---	-----------	------------------------

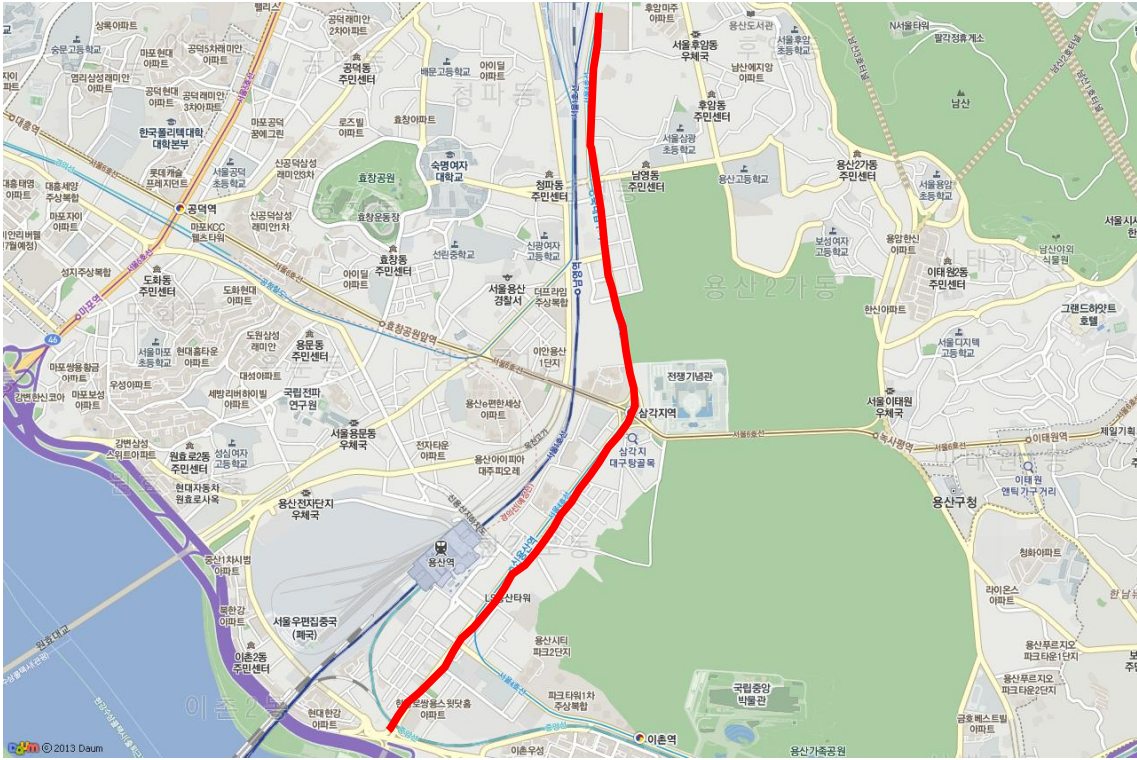

위치도 및 현황사진

10	위 치 : 성산로	내 용 : 무단횡단금지시설 파손 7경간
----	-----------	-----------------------

