
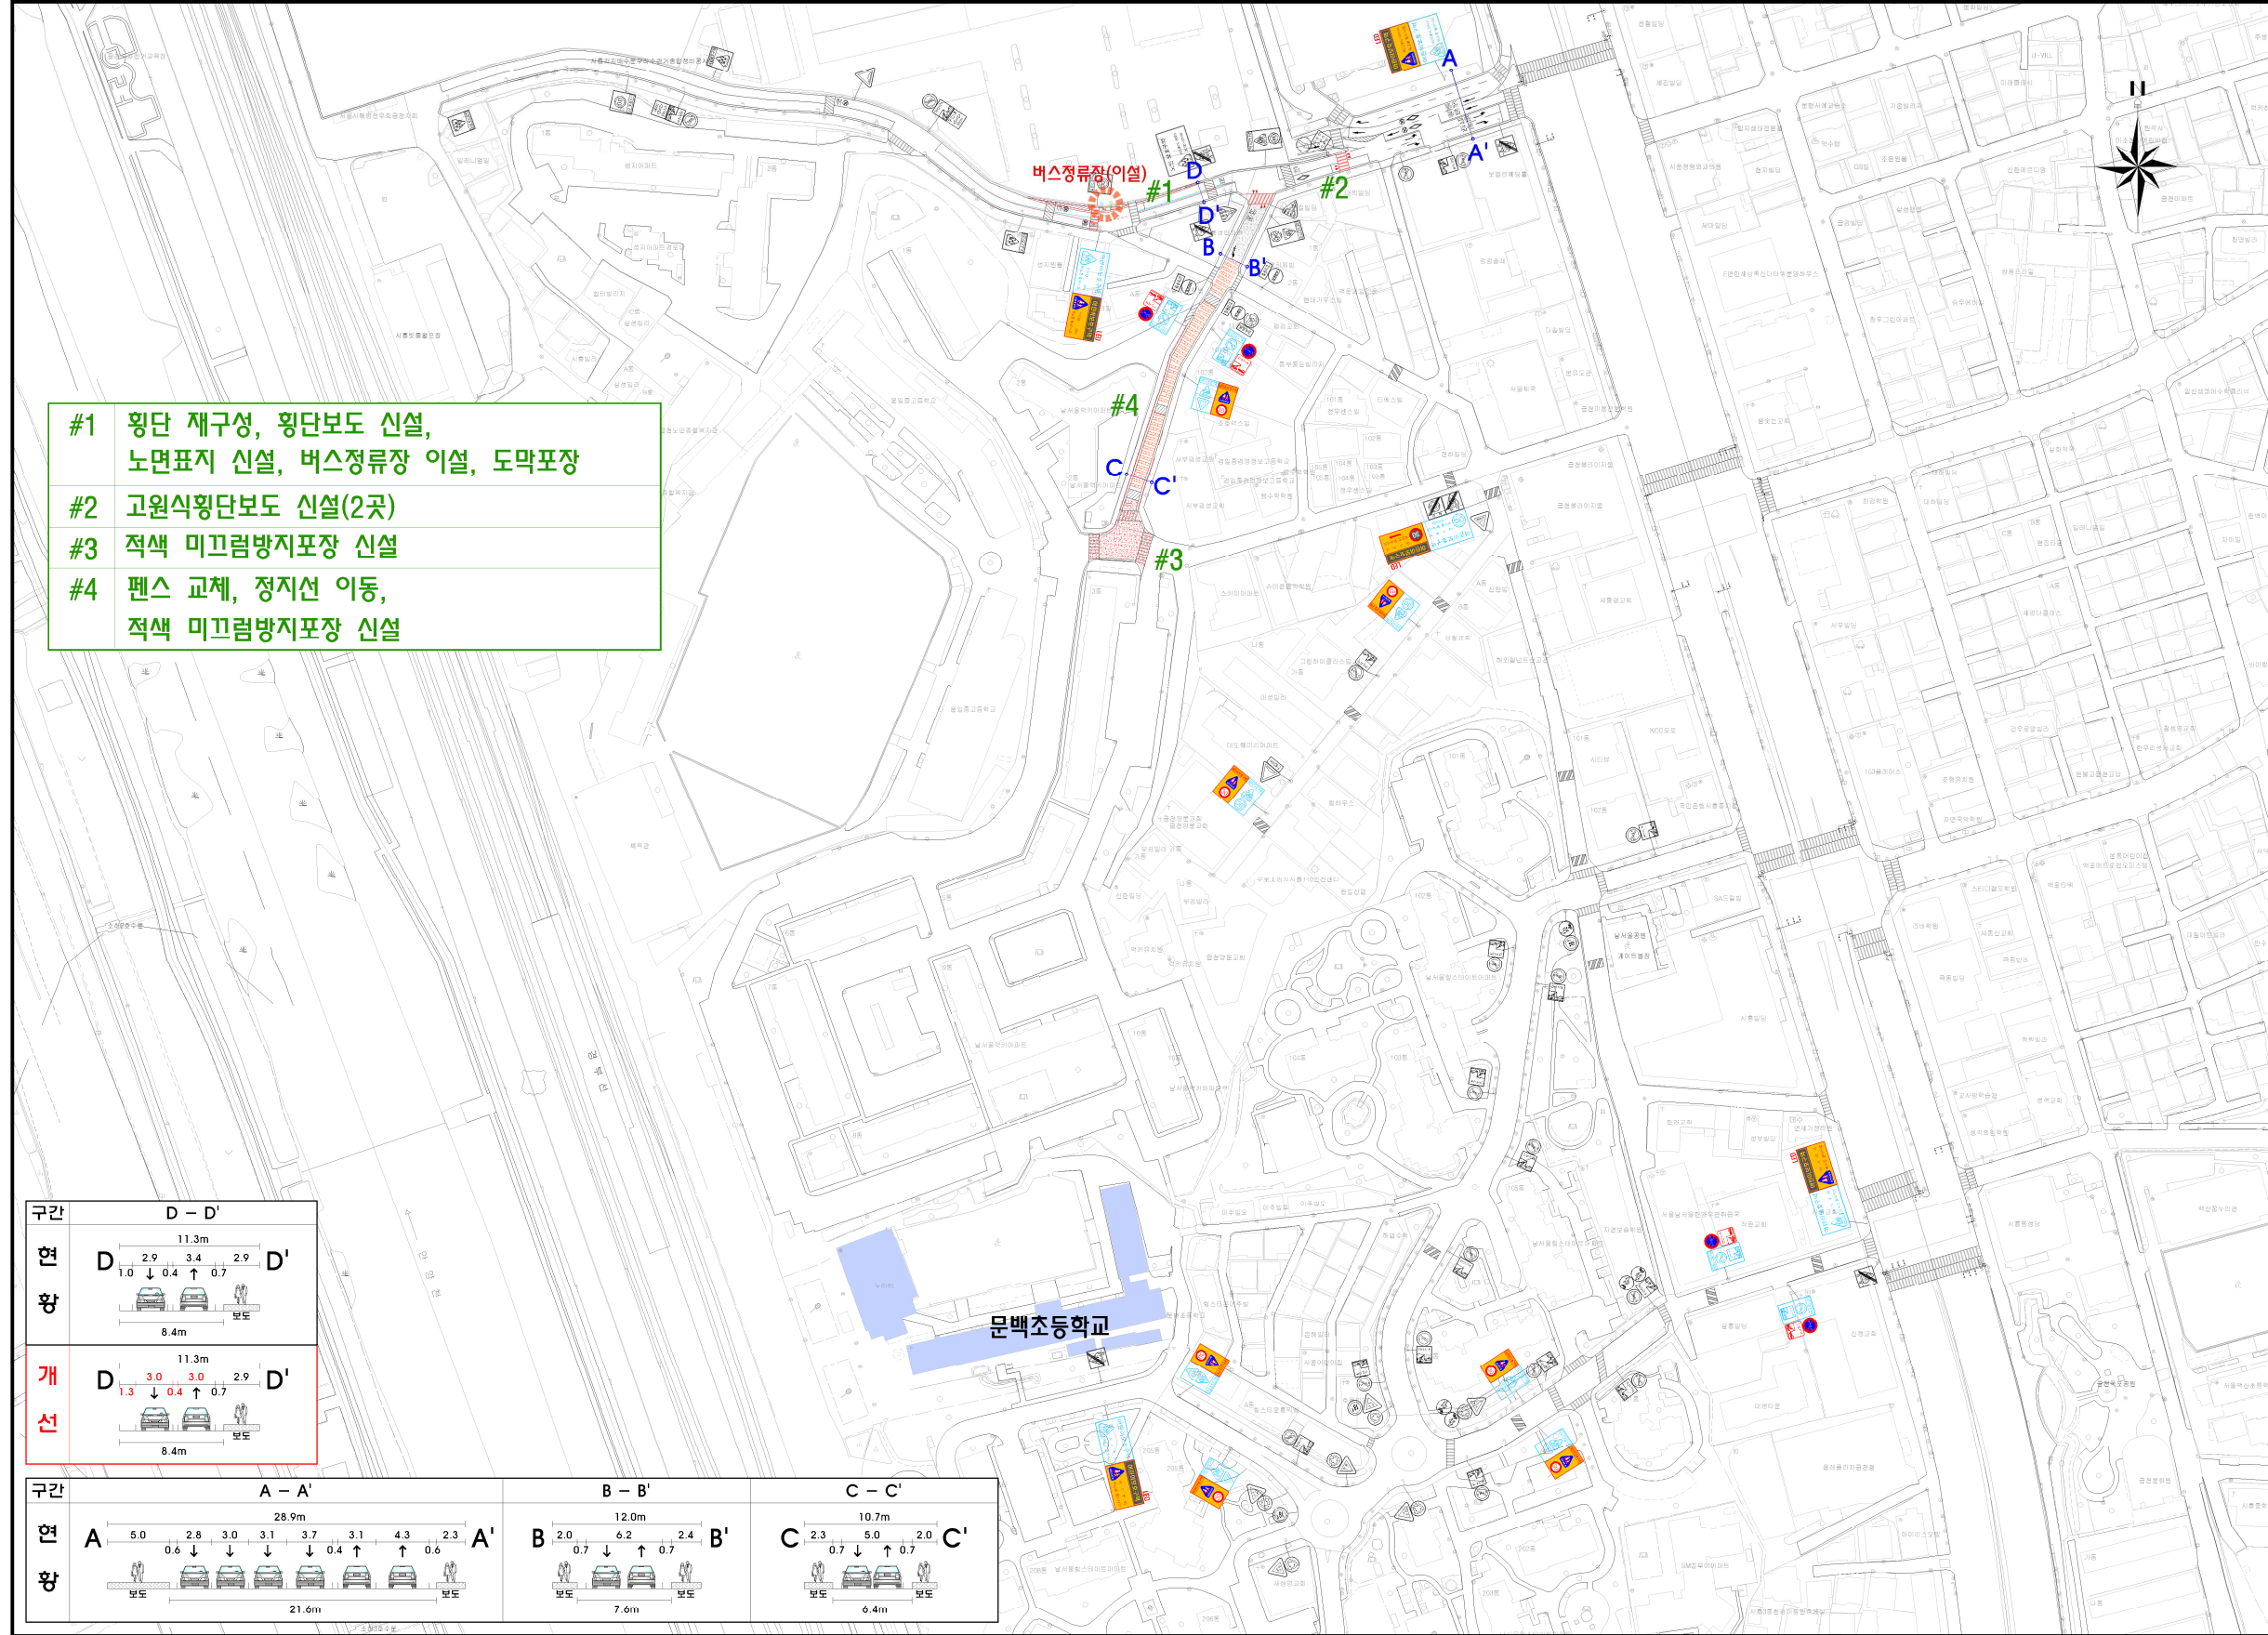




문백초등학교(현황+개선)

KEYMAP

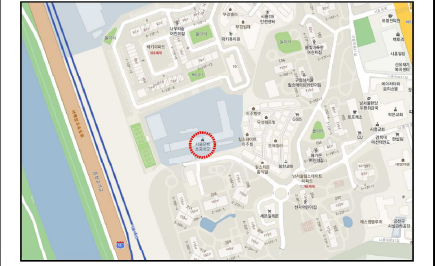

- #1 횡단 재구성, 횡단보도 신설, 노면표지 신설, 버스정류장 이설, 도막포장
- #2 고원식횡단보도 신설(2곳)
- #3 적색 미끄럼방지포장 신설
- #4 펜스 교체, 정지선 이동, 적색 미끄럼방지포장 신설

현황	개선	시설명
		횡단보도
		고원식횡단보도
		고원식교차로
		노면
		보도
		보행공간
		적색 미끄럼방지포장
		시과석
		도막포장
		중앙분리대
		가드펜스
		볼라드
		시선유도봉
		표지봉
		단속카메라
		반사경
		엘로카넷
		투광기
		신호기
		휨판
		어린이보호구역 시점표지
		어린이보호구역 해제표지
		어린이보호구역 예고표지
		교통안전표지

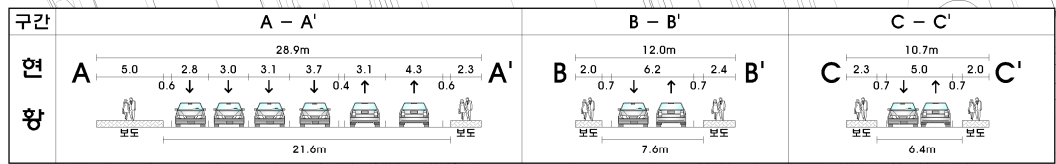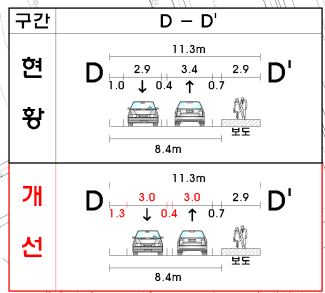

[범례]

	현황
	신설
	제거
	이전

scale 0 30 70 140m

서울특별시	용역명 2019년 교통사고 다발 어린이보호구역 안전진단 및 설계	용역사 (주)동일기술공사	설계일자 2019.07	설계참여자			도면명 문백초등학교(현황+개선)	도면번호
				책임자 박상섭	검토자 강영석	작성자 안정현		