



문헌초등학교(현황+개선)

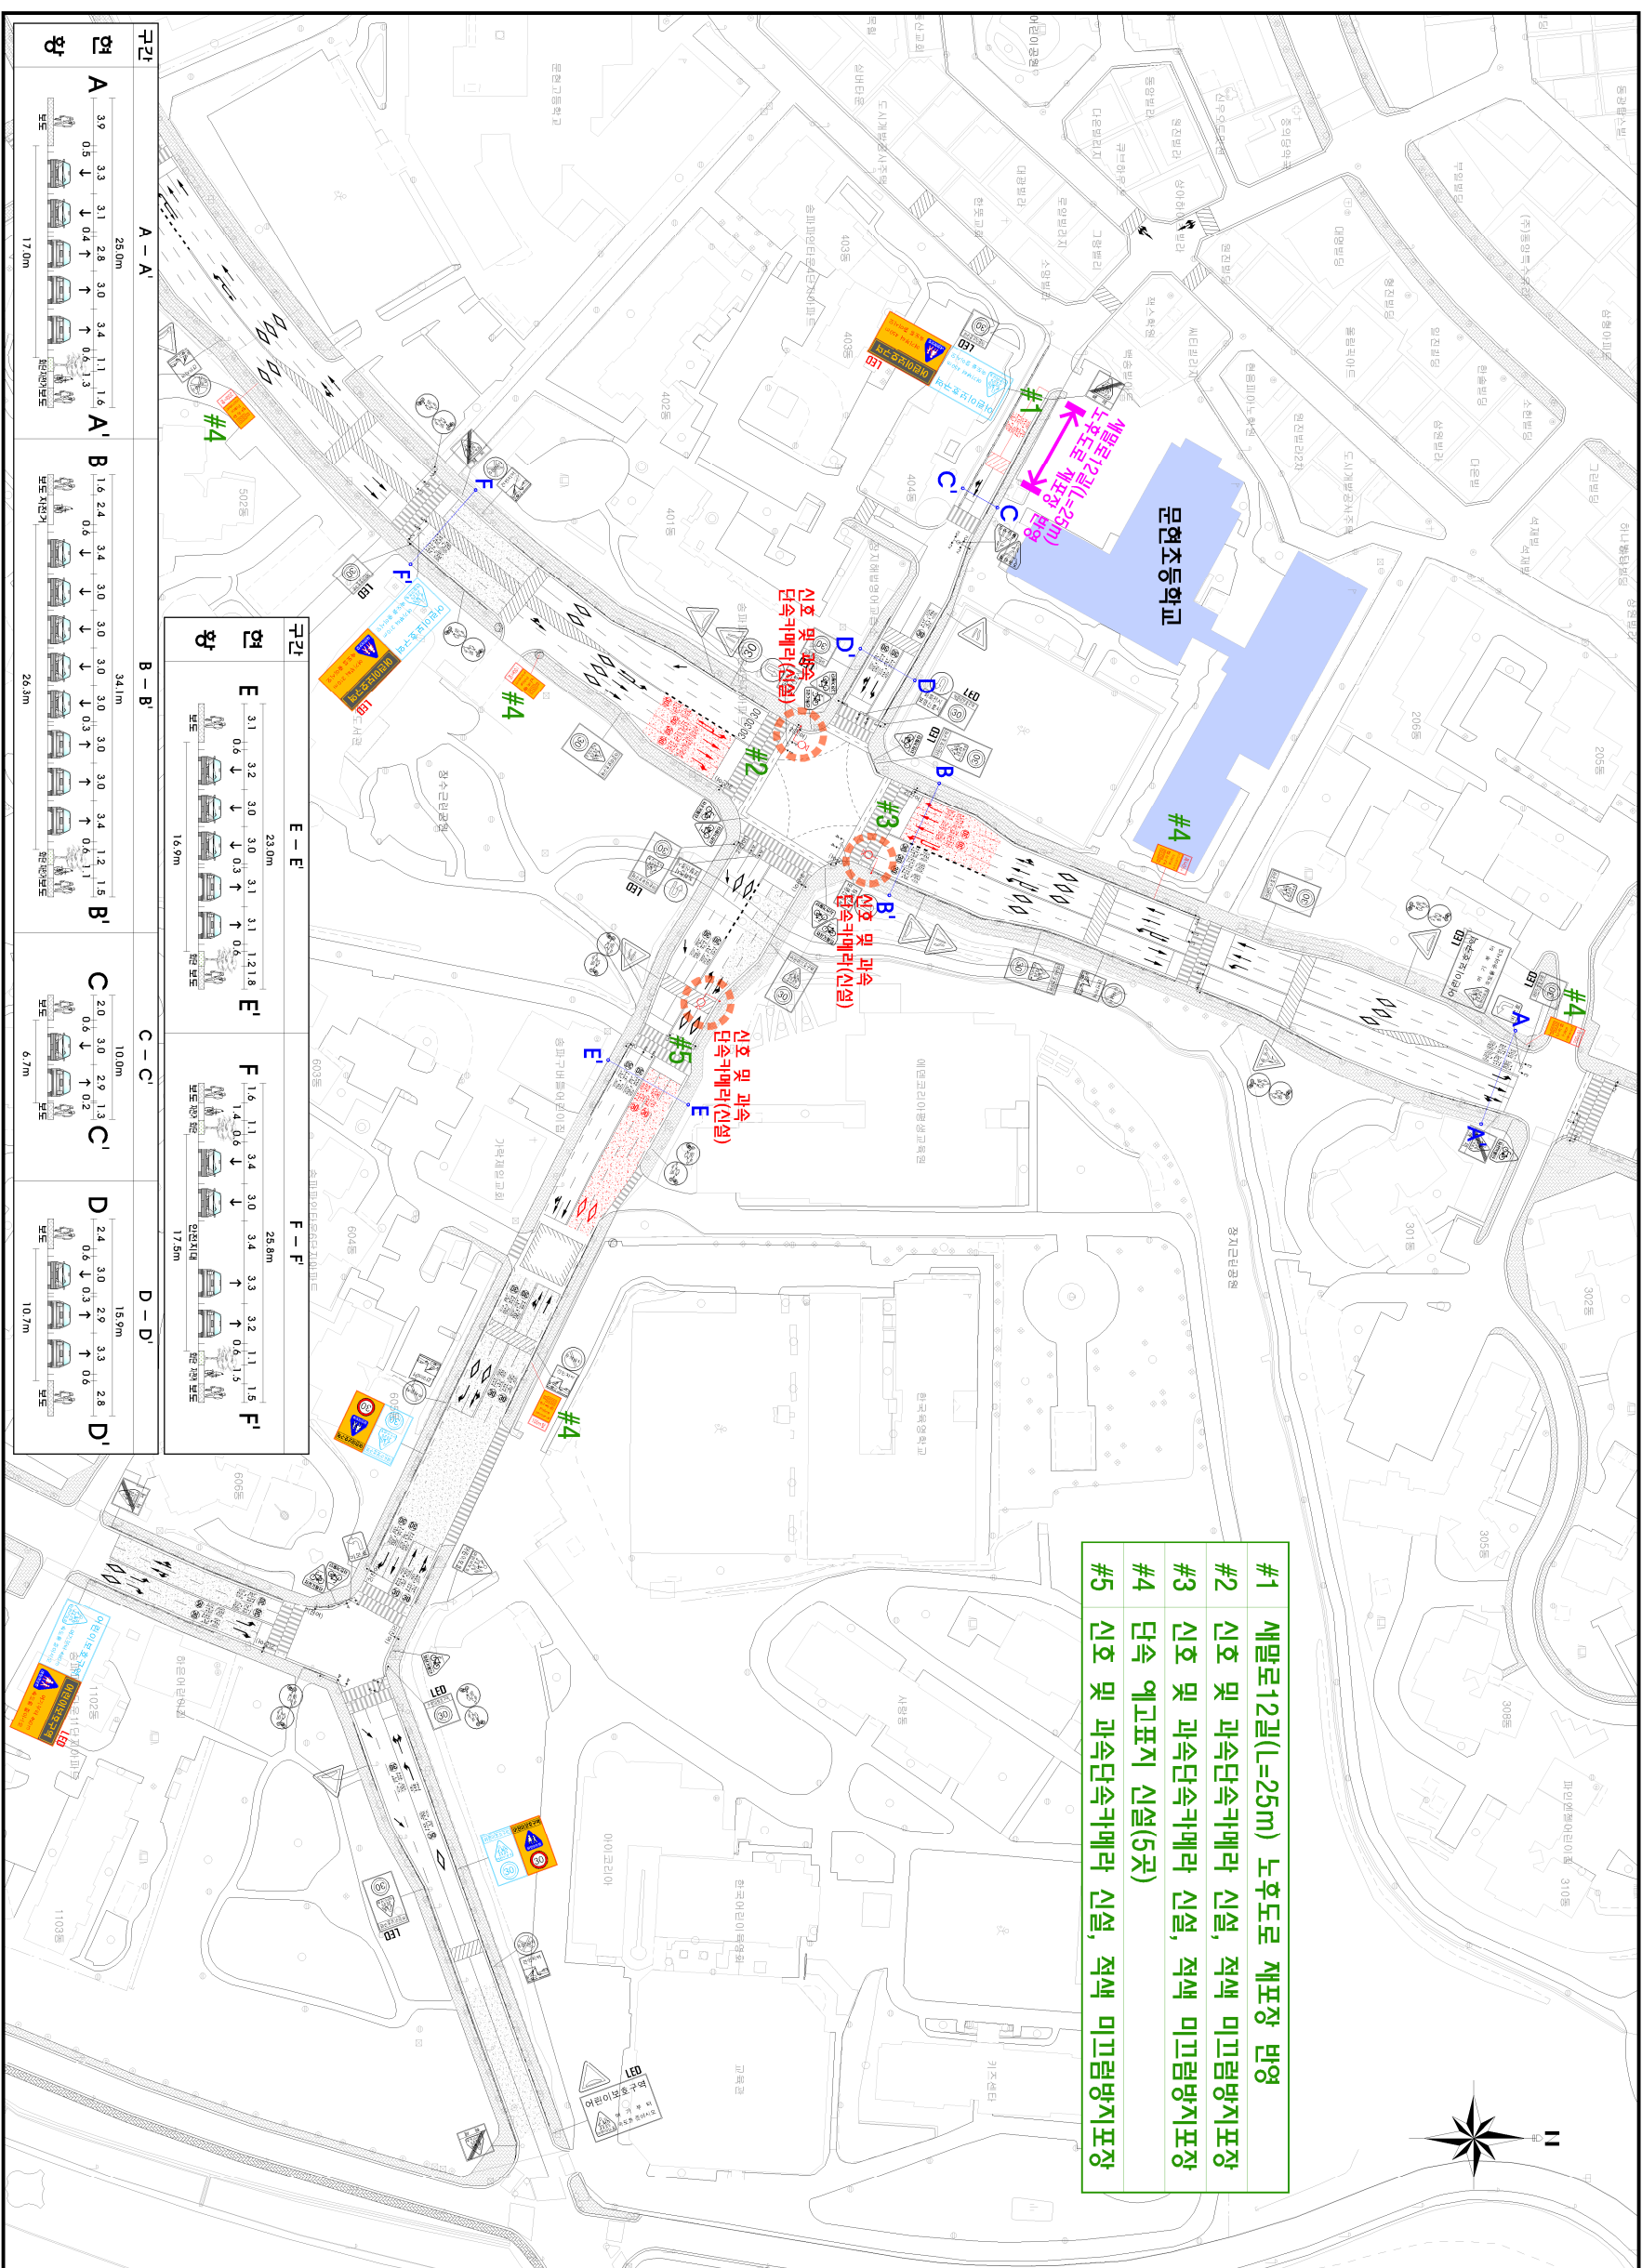

- #1 새말로12교(L=25m) 노후도로 제포장 반영
- #2 신호 및 과속단속카메라 신설, 적색 미끄럼방지포장
- #3 신호 및 과속단속카메라 신설, 적색 미끄럼방지포장
- #4 단속 예고표지 신설(5곳)
- #5 신호 및 과속단속카메라 신설, 적색 미끄럼방지포장

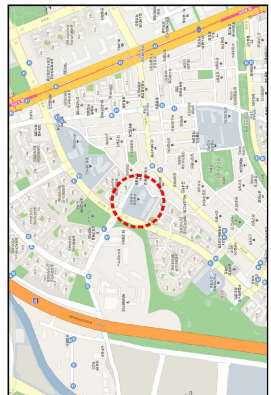

범	시	설	명
	보행공간		
	적색 미끄럼방지포장		
	시각적		
	중앙분리대		
	가드레일		
	블라드		
	시선유도봉		
	표지봉		
	단속카메라		
	번시경		
	엘로카넷		
	투광기		
	신호기		
	램프		
	어린이보호구역 시점표지		
	어린이보호구역 예제표지		
	어린이보호구역 예고표지		
	교통안전표지		

