

서울특별시 지정 문화재·보호구역 조정 고시

「문화재보호법」 제27조, 「문화재보호법 시행령」 제14조, 「서울특별시 문화재 보호조례」 제10조, 「토지이용규제기본법」 제8조 규정에 따라 다음과 같이 서울특별시 지정문화재·문화재자료 및 문화재보호구역의 조정내용과 동 조정내용을 표시한 도면을 고시합니다.

2018년 9월 13일
서울특별시장

1. 문화재 및 보호구역 지정 조정내용

1) 유형문화재 제16호 삼군부 청헌당(三軍府 淸憲堂)

■ 문화재 : 청헌당 건물 1동, 토지 총 1필지(총 283㎡)

변경 전					변경 후				
지정대상	지번	지 적	지정 수량·면적	소유자 (관리청)	지정대상	지번	지 적	지정 수량·면적	소유자 (관리청)
청헌당 건물	노원구 공릉동 산230-30		1동	국유 (국방부)	청헌당 건물	노원구 공릉동 1-1		1동 (283㎡)	국유 (국방부)
토지 (건물 점유 부분)	"	1,301,355㎡	283㎡		토지 (건물·비 점유 부분)	"	673,254㎡	283㎡	
총계		1필지	283㎡		총계		1필지	283㎡	

■ 보호구역 - 토지 총2필지(총 5,663.9㎡)

변경 전				변경 후			
지 번	지 적	지정면적	소유자	지 번	지 적	지정면적	소유자
-	-	-	-	노원구 공릉동 1-1	673,254㎡	5,544.3㎡	국유 (국방부)
-	-	-		노원구 공릉동 11	562㎡	119.6㎡	
-	-	-		총계	2필지	5,663.9㎡	

2) 유형문화재 제35호 성공회 서울성당(聖公會 서울聖堂)

■ 문화재 : 성당 1동(1993년 증축부분 포함), 토지 총 2필지(총 1,254.9㎡)

변경 전					변경 후				
지정대상	지번	지 적	지정 수량·면적	소유자 (관리청)	지정대상	지번	지 적	지정 수량·면적	소유자 (관리청)
성공회 서울성당			1동	(재) 대한성공회 유지재단	성공회 서울성당	중구 정동 3, 3-7		1동	(재) 대한성공회 유지재단
토지 (성당 점유 부분)	중구 정동 3	4,451.6㎡	131.3㎡		중구 정동 3	4,451.6㎡	1,225.1㎡		
	중구 정동 3-7	2,569.9㎡	29.8㎡		중구 정동 3-7	2,569.9㎡	29.8㎡		
	총계	총 2필지	161.1㎡	총계	총 2필지	1,254.9㎡			

■ 보호구역 : 토지 총 1필지(총 3,226.5㎡)

변경 전				변경 후			
지 번	지 적	지정면적	소유자	지 번	지 적	지정면적	소유자
중구 정동 3	4,451.6㎡	3,838.6㎡	(재)대한성공회 유지재단	중구 정동 3	4,451.6㎡	3,226.5㎡	(재)대한성공회 유지재단
소 계	1필지	3,838.6㎡		소 계	1필지	3,226.5㎡	

3) 유형문화재 제36호 천도교 중앙대교당(天道教 中央大敎堂)

■ 문화재 : 중앙대교당(4면 계단 포함) 1동, 토지 총 1필지(750.1㎡)

변경 전					변경 후				
지정대상	지번	지 적	지정 수량·면적	소유자	지정대상	지번	지 적	지정 수량·면적	소유자
중앙대교당	종로구 경운동 88		1동	(재)천도교 유지재단	중앙대교당	종로구 경운동 88		1동	(재)천도교 유지재단
토지 (성당 점유 부분)	종로구 경운동 88	4,018.8㎡	750.1㎡		토지 (성당 점유 부분)	종로구 경운동 88	4,018.8㎡	750.1㎡	
	총계	1필지	750.1㎡		총계	1필지	750.1㎡		

■ 보호구역 - 토지 총 1필지(총 1,443.2㎡)

변경 전				변경 후			
지 번	지 적	지정면적	소유자	지 번	지 적	지정면적	소유자
-	-	-	-	종로구 경운동 88	4,018.8㎡	1,443.2㎡	(재)천도교 유지재단
-	-	-	-	총계	1필지	1,443.2㎡	

4) 유형문화재 제130호 승동교회(勝洞敎會)

■ 문화재 - 승동교회 건물 1동, 토지 총 1필지(총 741.2㎡)

변경 전					변경 후				
지정대상	지번	지 적	지정 수량·면적	소유자	지정대상	지번	지 적	지정 수량·면적	소유자
승동교회			1동	대한예수교장로회 승동교회	승동교회			1동	대한예수교장로회 승동교회
토지 (건물 점유 부분)	종로구 인사동 137	4,183.1㎡	729.2㎡		토지 (건물 점유 부분)	종로구 인사동 137	4,183.1㎡	741.2㎡	
	총계	1필지	729.2㎡		총계	1필지	741.2㎡		

■ 보호구역 - 토지 총 1필지(총 935.8㎡)

변경 전				변경 후			
지 번	지 적	지정면적	소유자	지 번	지 적	지정면적	소유자
-	-	-	-	종로구 인사동 137	4,183.1㎡	935.8㎡	대한예수교장로회 승동교회
-	-	-	-	총계	1필지	935.8㎡	

5) 민속문화재 제5호 와룡묘(臥龍廟)

■ 문화재 - 건물 3동, 토지 총 1필지(총 166.6㎡)

변경 전					변경 후				
지정대상	지 번	지 적	지정 수량·면적	소유자 (관리청)	지정대상	지 번	지 적	지정 수량·면적	소유자 (관리청)
와룡묘	중구 예장동 산5-6		1동(63.6㎡)	안명환	와룡묘	중구 예장동 산5-6		1동(63.6㎡)	안명환
삼성각	"		1동(48.9㎡)		삼성각	"		1동(48.9㎡)	
단군성전	"		1동(54.1㎡)		단군성전	"		1동(54.1㎡)	
토 지 (건물 3동 부분)	"	439,171㎡	166.6㎡	국유	토 지 (건물 3동 부분)	"	439,171㎡	166.6㎡	국유
	총계	1필지	166.6㎡	(산림청)	총계	1필지	166.6㎡	166.6㎡	(산림청)

■ 보호구역 - 토지 총 1필지(총 11,543.2㎡)

변경 전				변경 후			
지 번	지 적	지정면적	소유자	지 번	지 적	지정면적	소유자 (관리청)
-	-	-	-	중구 예장동 산5-6	439,171㎡	11,543.2㎡	국유
				총계	1필지	11,543.2㎡	(산림청)

6) 민속문화재 제17호 용강동 정구중 가옥(龍江洞 鄭求中 家屋)

■ 문화재 - 건물 4동, 토지 총 6필지(총 406.5㎡)

변경 전					변경 후				
지정대상	지 번	지 적	지정 수량·면적	소유자	지정대상	지 번	지 적	지정 수량·면적	소유자
안채와 대문간채	마포구 용강동 335 등 총 총 6필지		2동 (319㎡)	정래우, 정선영	안채와 대문간채	마포구 용강동 334-1,335,335-16,380		4동 (406.5㎡)	정래우, 정선영
중문간채와 사랑채	"		2동 (133.3㎡)		중문간채와 사랑채	마포구 용강동 333-3,343-8,335,380			
토지 (건물 점유 부분)	마포구 용강동 333-3	29㎡	23.5㎡	용강구역주택 재개발조합	토지 (건물 점유 부분)	마포구 용강동 333-3	29㎡	21.8㎡	용강구역주택 재개발조합
	마포구 용강동 334-1	8㎡	1.4㎡			마포구 용강동 334-1	8㎡	1.9㎡	
	마포구 용강동 335	797㎡	346.7㎡	정래우, 정선영		마포구 용강동 343-8	8㎡	5.1㎡	
	마포구 용강동 335-1	5,471㎡	31.5㎡	마포구		마포구 용강동 335	797㎡	360.8㎡	정래우, 정선영
	마포구 용강동 343-8	8㎡	7㎡	용강구역주택 재개발조합		마포구 용강동 335-16	648㎡	12.2㎡	마포구
	마포구 용강동 380	18,235.1㎡	1.6㎡	용강구역주택 재개발조합 외		마포구 용강동 380	18,285.1㎡	4.7㎡	용강구역주택 재개발조합 외
	총계	총 6필지	411.7㎡			총계	총 6필지	406.5㎡	

■ 보호구역 : 토지 총 6필지(총 516.8㎡)

변경 전				변경 후			
지 번	지 적	지정면적	소유자	지 번	지 적	지정면적	소유자
마포구 용강동 333-3	29㎡	5.5㎡	용강구역주택 재개발조합	마포구 용강동 333-3	29㎡	7.2㎡	용강구역주택 재개발조합
마포구 용강동 334-1	8㎡	6.6㎡		마포구 용강동 334-1	8㎡	6.1㎡	
마포구 용강동 335	797㎡	450.3㎡		마포구 용강동 343-8	8㎡	2.9㎡	
마포구 용강동 334-1	8㎡	6.6㎡		마포구 용강동 335	797㎡	436.2㎡	정래우, 정선영
마포구 용강동 335	797㎡	450.3㎡	정래우, 정선영	마포구 용강동 335-16	648㎡	3.9㎡	마포구
마포구 용강동 343-8	8㎡	1㎡	용강구역주택 재개발조합	마포구 용강동 380	18,285.1㎡	60.5㎡	용강구역주택 재개발조합 외
총계	총 4필지	463.4㎡		총계	총 6필지	516.8㎡	

7) 민속문화재 제32호 만리동 정영국 가옥(萬里洞 鄭榮國 家屋)

■ 문화재 - 건물 3동, 토지 총 5필지(총 244.7㎡)

변경 전					변경 후				
지정대상	지 번	지 적	지정 수량·면적	소유자	지정대상	지 번	지 적	지정 수량·면적	소유자
안채	중구 만리동2가 207, 210-1		1동 (140.6㎡)	정희숙 정남준 정영국 정남인 정길자 정명균	안채, 사랑채	중구 만리동2가 176-188, 207-5,210-1		2동 (205.4㎡)	정희숙 정남준 정영국 정남인 정길자 정명균
사랑채	중구 만리동2가 207		1동(39.3㎡)		행랑채	중구 만리동2가 207-3,207-5,209,210-1		1동(39.3㎡)	
대문간채	중구 만리동2가 207, 210-1		1동(30.6㎡)		토지 (건물 3동 점유 부분)	중구 만리동2가 176-188	73.2㎡	0.3㎡	
결채	중구 만리동2가 207, 208		1동(21.8㎡)			중구 만리동2가 207-3	2.5㎡	0.8㎡	
토지 (건물 4동 점유 부분)	중구 만리동2가 207	299㎡	219㎡			중구 만리동2가 207-5	292.7㎡	228.5㎡	
	중구 만리동2가 208	68.5㎡	0.1㎡	중구 만리동2가 209		60.8㎡	0.1㎡		
	중구 만리동2가 210-1	220.9㎡	8.2㎡	중구	중구 만리동2가 210-1	220.9㎡	15㎡	중구	
	총계	총 3필지	227.3㎡		총계	총 5필지	244.7㎡		

■ 보호구역 - 토지 총 10필지(총 230.5㎡)

변경 전				변경 후			
지 번	지 적	지정면적	소유자	지 번	지 적	지정면적	소유자
중구 만리동2가 207	299㎡	73.7㎡	정남준, 정남정, 정남인, 정길자, 정남철, 정명균	중구 만리동2가 176-188	73.2㎡	72.9㎡	정남준, 정남인, 정남철, 정길자, 정남정, 정명균, 정영국, 정복균, 정천균
중구 만리동2가 210-1	220.9㎡	4.4㎡	중구	중구 만리동2가 207	0.2㎡	0.2㎡	정남준, 정남정, 정남인, 정길자, 정남철, 정명균
중구 만리동2가 176-45	364.6㎡	72.2㎡	정남준, 정남인, 정남철, 정길자, 정남정, 정복균, 정명균, 정천균	중구 만리동2가 207-2	3.3㎡	3.3㎡	
중구 만리동2가 210-3	381.2㎡	2.6㎡	중구	중구 만리동2가 207-3	2.5㎡	1.3㎡	
총계	총 4필지	152.9㎡		중구 만리동2가 207-4	0.3㎡	0.3㎡	
				중구 만리동2가 207-5	292.7㎡	64.2㎡	
				중구 만리동2가 208	68.5㎡	68.5㎡	중구
				중구 만리동2가 209	60.8㎡	1.7㎡	
				중구 만리동2가 210-1	220.9㎡	13.1㎡	
				중구 만리동2가 210-3	381.2㎡	5㎡	
				총계	총 10필지	230.5㎡	

8) 문화재자료 제1호 옥인동 박노수 가옥(玉仁洞 朴魯壽 家屋)

■ 문화재 - 건물 1동, 토지 총 1필지(총 174.7㎡)

변경 전					변경 후				
지정대상	지 번	지 적	지정 수량·면적	소유자	지정대상	지 번	지 적	지정 수량·면적	소유자
건물	종로구 옥인동 168-2		1동	박노수	건물	종로구 옥인동 168-2		1동	종로구
토지 (건물 점유 부분)	"	956.7㎡	173.2㎡	장신애	토지	"	956.7㎡	174.7㎡	
	합계	1필지	173.2㎡		합계	1필지	174.7㎡		

■ 보호구역 - 토지 총 2필지(총 792.2㎡)

변경 전				변경 후			
지 번	지 적	지정면적	소유자	지 번	지 적	지정면적	소유자
-	-	-	-	옥인동 168-2	956.7㎡	782㎡	종로구
-	-	-	-	옥인동 168-7	10.2㎡	10.2㎡	
-	-	-	-	총계	2필지	792.2㎡	

9) 문화재자료 제33호 진관사 칠성각(津寬寺 七星閣)·제34호 진관사 독성전(津寬寺 獨聖殿)

■ 문화재 - 칠성각 건물 1동, 독성전 건물 1동, 토지 총 1필지(총 59.1㎡)

변경 전						변경 후					
지정 명칭	지정대상	지 번	지 적	지정 수량·면적	소유자	지정대상	지 번	지 적	지정 수량·면적	소유자	
진관사 칠성각	칠성각 건물	은평구 진관동 354		1동	대한불교 조계종 진관사	칠성각 및 독성전 건물	은평구 진관동 354		2동	대한불교 조계종 진관사	
	토지 (칠성각 점유 부분)	"	7,788㎡	18㎡			"	7,788㎡	59.1㎡		
	총계	1필지	18㎡	총계			1필지	59.1㎡			
진관사 독성전	독성전 건물	은평구 진관동 354		1동	대한불교 조계종 진관사						
	토지 (독성전 점유 부분)	"	7,788㎡	8㎡							
	총계	1필지	8㎡	총계							


■ 보호구역 - 토지 총 1필지(총 3,914.7㎡)

변경 전				변경 후			
지 번	지 적	지정면적	소유자	지 번	지 적	지정면적	소유자
은평구 진관동 354	7,788㎡	38㎡	대한불교 조계종 진관사	은평구 진관동 354	7,788㎡	3,914.7㎡	대한불교 조계종 진관사
총계	1필지	38㎡		총계	1필지	3,914.7㎡	


2. 문화재별 지정 도면

- 문화재는 빨간색, 보호구역은 파란색으로 표시(초록색은 담장·문·펜스, 보라색은 시설물을 표시함)


1) 유형문화재 제16호 삼군부 청헌당(三軍府 淸憲堂)

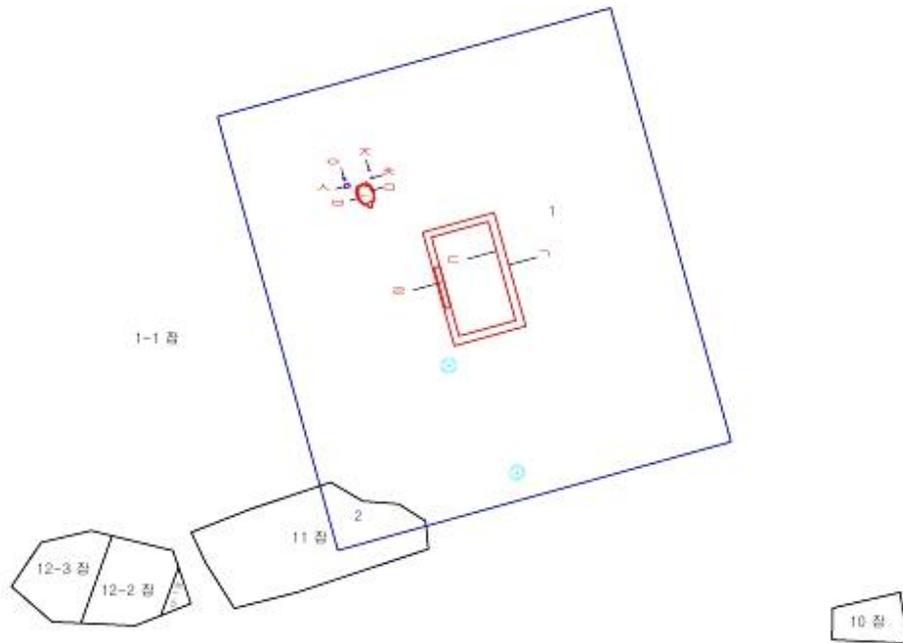


2) 유형문화재 제35호 성공회 서울성당(聖公會 서울聖堂)

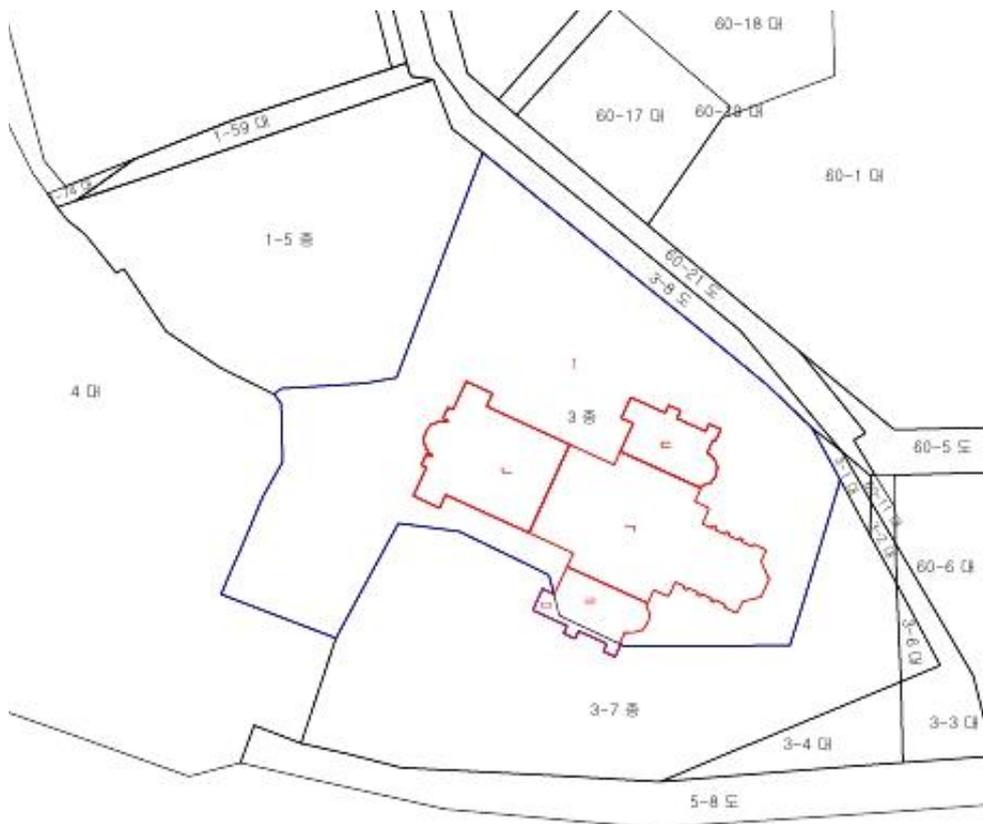


3) 유형문화재 제36호 천도교 중앙대교당(天道教 中央大敎堂)

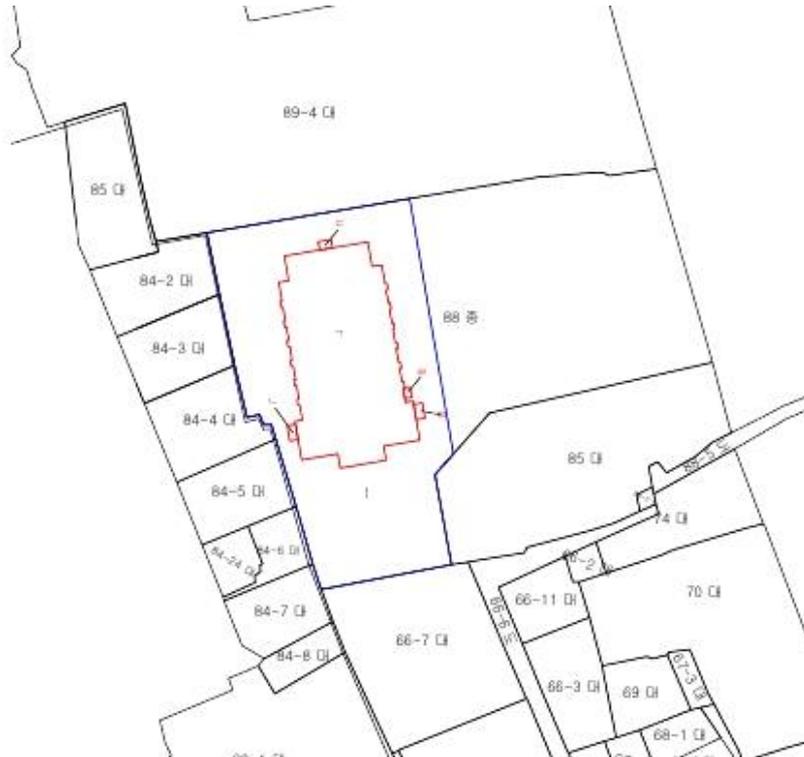


4) 유형문화재 제130호 승동교회(勝洞敎會)

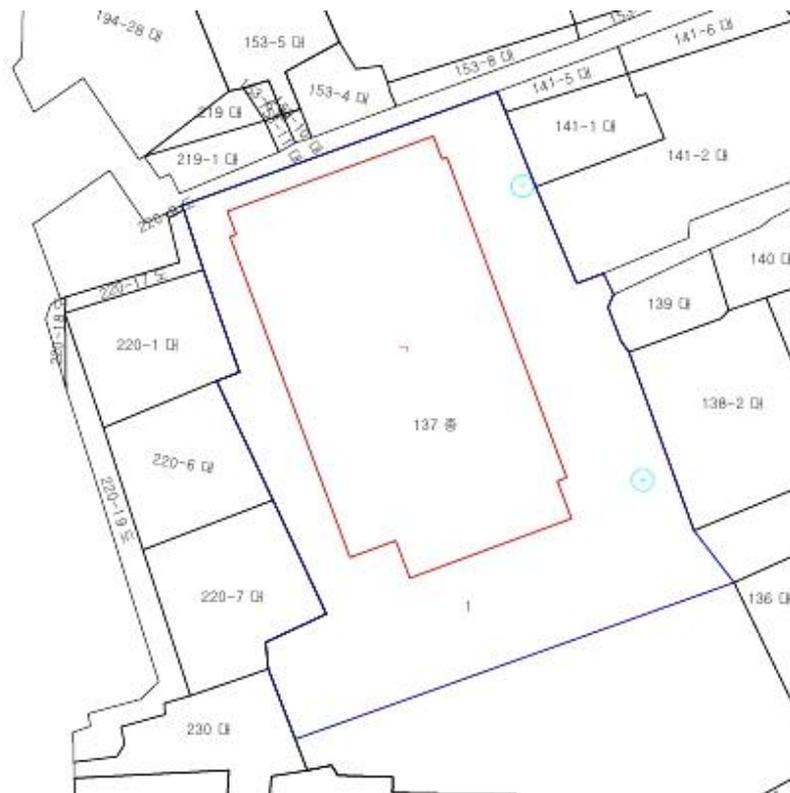


5) 민속문화재 제5호 와룡묘(臥龍廟)

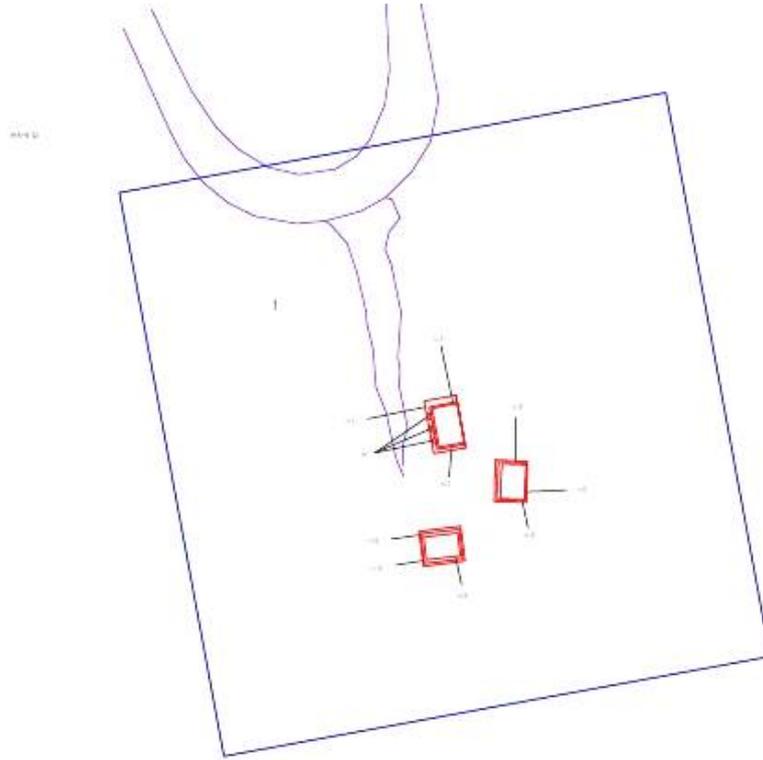

6) 민속문화재 제17호 용강동 정구중 가옥(龍江洞 鄭求中 家屋)

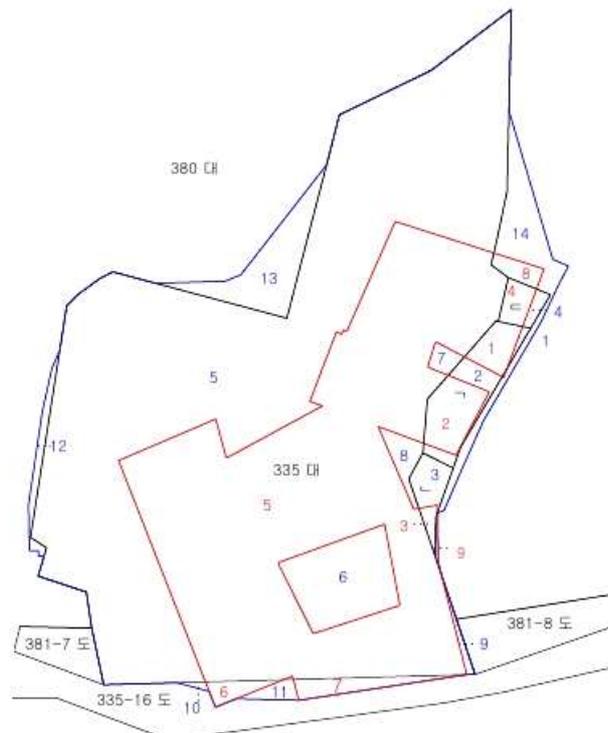


7) 민속문화재 제32호 만리동 정영국 가옥(萬里洞 鄭榮國 家屋)

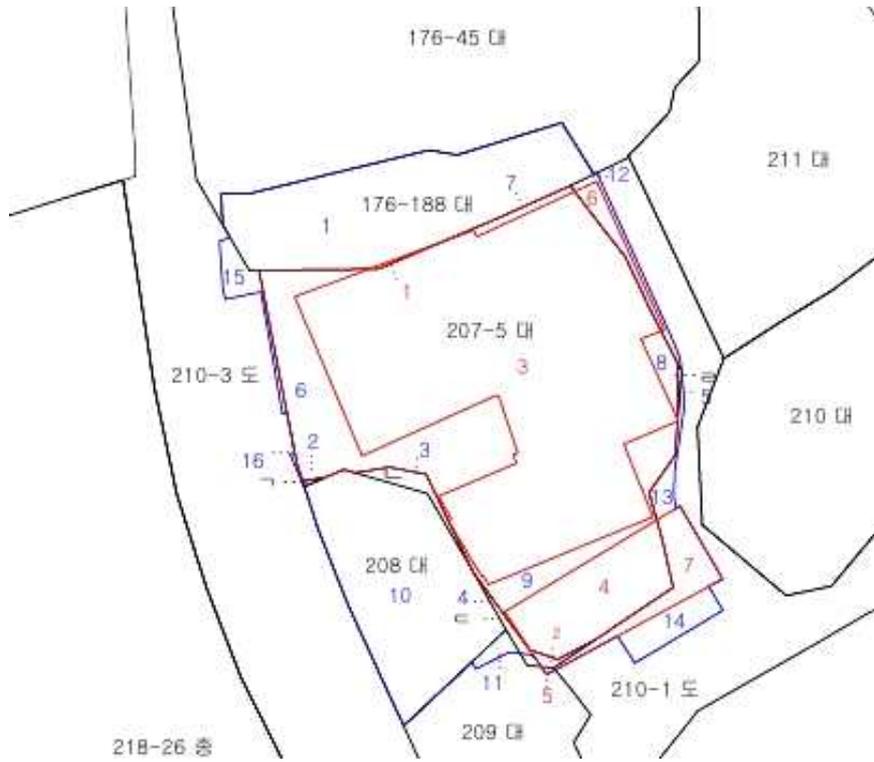

8) 문화재자료 제1호 옥인동 박노수 가옥(玉仁洞 朴魯壽 家屋)



9) 문화재자료 제33호 진관사 칠성각(津寬寺 七星閣)·제34호 진관사 독성전(津寬寺 獨聖殿)

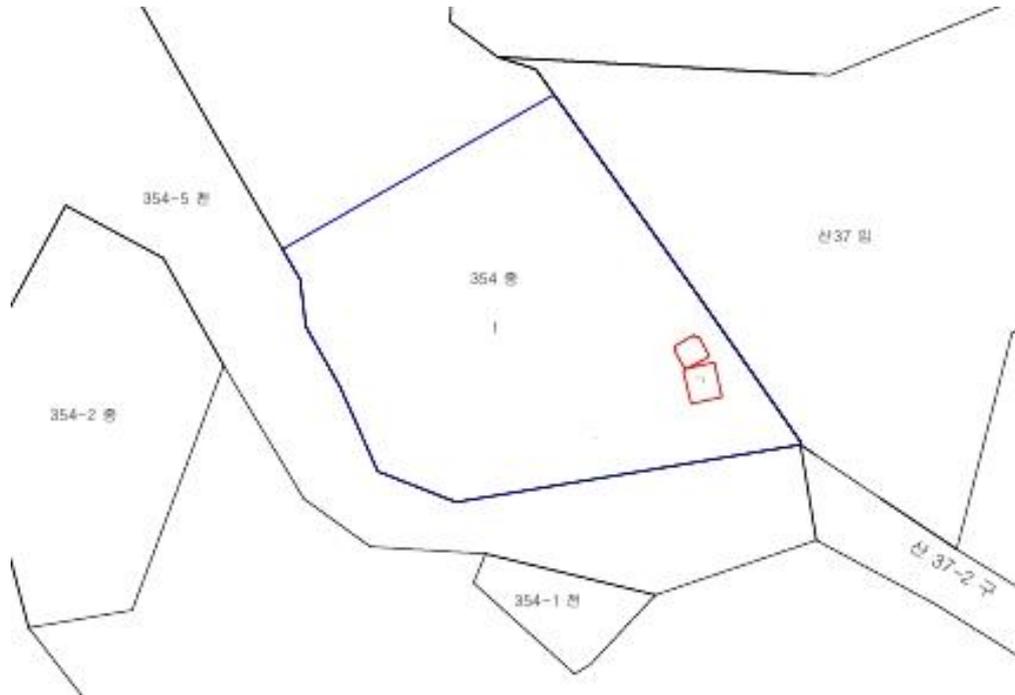

3. 현 상태 유지되는 문화재

연번	문화재 종류	지정번호	문화재명	문화재구역 면적	문화재 보호구역 면적
1	유형문화재	제2호	봉황각(鳳凰閣)	169.8㎡	1,730.2㎡
2	유형문화재	제6호	용양봉저정(龍驤鳳翥亭)	162.6㎡	1,079.4㎡
3	유형문화재	제7호	성제묘(聖帝廟)	21.4㎡	64.9㎡
4	유형문화재	제8호	사육신묘(死六臣墓)	90.4㎡	1,960.6㎡
5	유형문화재	제9호	종친부 경근당과 옥첩당 (宗親府 敬近堂과 玉牒堂)	806.2㎡	-
6	유형문화재	제18호	수표교(水標橋)	210.3㎡	1,402.5㎡
7	유형문화재	제19호	경희궁 흥화문(慶熙宮 興化門)	303.1㎡	-
8	유형문화재	제20호	경희궁 송정전(慶熙宮 崇政殿)	575.8㎡	213.2㎡
9	유형문화재	제23호	석파정 별당(石坡亭 別堂)	85.2㎡	2,320㎡
10	유형문화재	제25호	황학정(黃鶴亭)	154.1㎡	1,292.9㎡
11	유형문화재	제26호	석파정(石坡亭)	1,108.4㎡	38,319.2㎡
12	유형문화재	제33호	홍지문 및 탕춘대성 (弘智門 및 蕩春臺城)	4,882.3㎡	198,667.6㎡
13	유형문화재	제37호	삼군부 총무당(三軍府 總武堂)	443.2㎡	8,919.8㎡
14	유형문화재	제51호	기기국 번사창(機器局 翻沙廠)	231.2㎡	690.3㎡

15	유형문화재	제55호	정간공 이명 묘역(貞簡公 李莫 墓域)	259.9㎡	24,553.2㎡
16	유형문화재	제56호	종묘 어정(宗廟 御井)	15.8㎡	-
17	유형문화재	제64호	봉은사 선불당(奉恩寺 選佛堂)	344.3㎡	65,675.3㎡ (유형문화재 제425호 통합보호구역)
18	유형문화재	제65호	화계사 대웅전(華溪寺 大雄殿)	122.3㎡	5,206.7㎡
19	유형문화재	제66호	흥천사 극락보전(興天寺 極樂寶殿)	120.4㎡	1,959㎡ (유형문화재 제66호, 제67호 통합보호구역)
20	유형문화재	제67호	흥천사 명부전(興天寺 冥府殿)	111.1㎡	1,959㎡ (유형문화재 제66호, 제67호 통합보호구역)
21	유형문화재	제71호	옛 제일은행 본점 (옛 第一銀行 本店)	1,246.9㎡	910.5㎡
22	유형문화재	제72호	뚝도수원지 제1정수장 (뚝도水源池 第1淨水場)	5,575.3㎡	15,261.7㎡
23	유형문화재	제73호	탑골공원 팔각정(塔골公園 八角亭)	152.8㎡	-
24	유형문화재	제102호	오운정(五雲亭)	국가 기밀시설 내에 위치하여 측량 곤란	
25	유형문화재	제103호	침류각(枕流閣)	국가 기밀시설 내에 위치하여 측량 곤란	
26	유형문화재	제127호	조계사 대웅전(曹溪寺 大雄殿)	1,143.5㎡	2,963.3㎡
27	유형문화재	제131호	동아일보 사옥(東亞日報 社屋)	657.8㎡	218.1㎡
28	유형문화재	제132호	미국공사관(美國公使館)	외교시설 내에 위치하여 측량 곤란	
29	기념물	제16호	배재학당 동관(培材學堂 東館)	365.6㎡	1,259.9㎡
30	기념물	제18호	구룡산수위관측소(舊龍山水位觀測所)	10.9㎡	2,113.2㎡
31	기념물	제19호	광통관(廣通館)	437.2㎡	575.7㎡
32	기념물	제20호	구세군 중앙회관(救世軍 中央會館)	798.7㎡	834.8㎡
33	기념물	제23호	해공 신익희 가옥 (海公 申翼熙 家屋)	91.3㎡	149.4㎡
34	민속문화재	제2호	서빙고동 부군당(西氷庫洞 府君堂)	88㎡	184.1㎡
35	민속문화재	제3호	평창동 보현산신각(平倉洞 普賢山神閣)	21.8㎡	1,115.2㎡
36	민속문화재	제6호	관성묘(關聖廟)	31.6㎡	202.5㎡
37	민속문화재	제7호	장교동 한규설 가옥 (長橋洞 韓圭謫 家屋)	403.5㎡	1,134.5㎡
38	민속문화재	제8호	삼청동 오위장 김춘영 가옥 (三清洞 五衛將 金春永 家屋)	167.9㎡	3,645.4㎡ (민속문화재 제8호, 제 18호, 제20호, 제24호 통합보호구역)
39	민속문화재	제9호	도정궁 경원당(都正宮 慶原堂)	249.3㎡	955.3㎡
40	민속문화재	제10호	성북동 이종석 별장 (城北洞 李鍾奭 別莊)	234.5㎡	397.7㎡
41	민속문화재	제11호	상허 이태준 가옥(尙虛 李泰俊 家屋)	126.8㎡	333.4㎡
42	민속문화재	제12호	반계 윤웅렬 별장(磻溪 尹雄烈 別莊)	413.5㎡	1,546.1㎡

43	민속문화재	제13호	원서동 백홍범 가옥 (苑西洞 白鴻範 家屋)	128.5㎡	191.9㎡
44	민속문화재	제14호	가회동 한씨 가옥(嘉會洞 韓氏 家屋)	558.4㎡	1,336.8㎡
45	민속문화재	제15호	경운동 민병옥 가옥 (慶雲洞 閔丙玉 家屋)	306.4㎡	500.2㎡
46	민속문화재	제16호	월계동 각심재(月溪洞 恪心齋)	365.9㎡	24,553.2㎡
47	민속문화재	제18호	관훈동 민씨 가옥(寬勳洞 閔氏 家屋)	422.2㎡	3,645.4㎡ (민속문화재 제8호, 제18호, 제20호, 제24호 통합 보호구역)
48	민속문화재	제19호	운니동 김승현 가옥(운현궁 영로당) (雲泥洞 金承鉉 家屋(雲峴宮 永老堂))	385.9㎡	734.1㎡
49	민속문화재	제20호	삼각동 도편수 이승업 가옥 (三角洞 都片手 李承業 家屋)	237.7㎡	3,645.4㎡ (민속문화재 제8호, 제18호, 제20호, 제24호 통합 보호구역)
50	민속문화재	제21호	송보사(崇報祠)	85.2㎡	106.6㎡
51	민속문화재	제22호	가회동 백인제 가옥 (嘉會洞 白麟濟 家屋)	725.1㎡	1,418.7㎡
52	민속문화재	제24호	제기동 해풍부원군 윤택영 재실 (祭基洞 海豊府院君 尹澤榮 齋室)	536.3㎡	3,645.4㎡ (민속문화재 제8호, 제18호, 제20호, 제24호 통합 보호구역)
53	민속문화재	제25호	장위동 김진흥 가옥(位洞 金鎮興 家屋)	778.8㎡	2,054.3㎡
54	민속문화재	제28호	혜화동 김상협 가옥 (惠化洞 金相浹 家屋)	342.1㎡	688㎡
55	민속문화재	제29호	체부동 홍종문 가옥 (體府洞 洪鍾文 家屋)	468.2㎡	925.5㎡
56	민속문화재	제30호	가회동 김형태 가옥 (嘉會洞 金炯泰 家屋)	254.2㎡	284.2㎡
57	문화재자료	제2호	가회동 이준구 가옥 (嘉會洞 李俊九 家屋)	250.5㎡	1,276.8㎡
58	문화재자료	제37호	마포 최사영 가옥(麻浦 崔思永 家屋)	153㎡	851㎡

4. 조정사유

최초 문화재 지정 당시에는 보호구역을 설정하지 않았거나, 설정되었더라도 문화재 주변 환경을 고려하지 않은 도식적인 보호구역의 지정, 혹은 당해 문화재와 일체성·연관성을 고려하지 않은 과도한 보호구역의 지정을 재조정하여 문화재와 보호구역을 체계적으로 관리하고자 함

5. 문화재구역 지정에 따른 주요 법적 제약사항

1) 문화재 및 보호구역으로 지정되는 토지

문화재보호법 제74조(준용규정) 제2항, 서울특별시 문화재 보호조례 제20조(허가사항),

제21조(허가기준), 제22조(허가사항의 취소), 제24조(신고사항), 제25조(행정명령 및 조치), 제49조(문화재수리 등의 기본원칙), 제50조(문화재수리 등의 시행계획 수립), 같은 조례 시행규칙 제18조(허가신청), 제19조(경미한 행위의 범위) 규정의 적용 대상이 됨

2) 역사문화환경 보존지역

역사문화환경 보존지역은 서울특별시 문화재 보호조례 제19조(역사문화환경 보존지역의 보호) 규정에 따라 해당 문화재의 외곽경계(보호구역이 지정되어 있는 경우에는 보호구역의 외곽경계를 말함)로부터 50미터 이내로 함. 다만, 지정문화재 등 중 시장이 지정한 동산문화재, 일반묘역, 일반묘역 안의 신도비와 보호구역지정 면적이 10,000제곱미터 이상인 지정문화재 등은 제외함

6. 기타 자세한 사항은 서울특별시 역사문화재과(02-2133-2632)로 문의하여 주시기 바랍니다.