



미아초등학교(현황+개선)

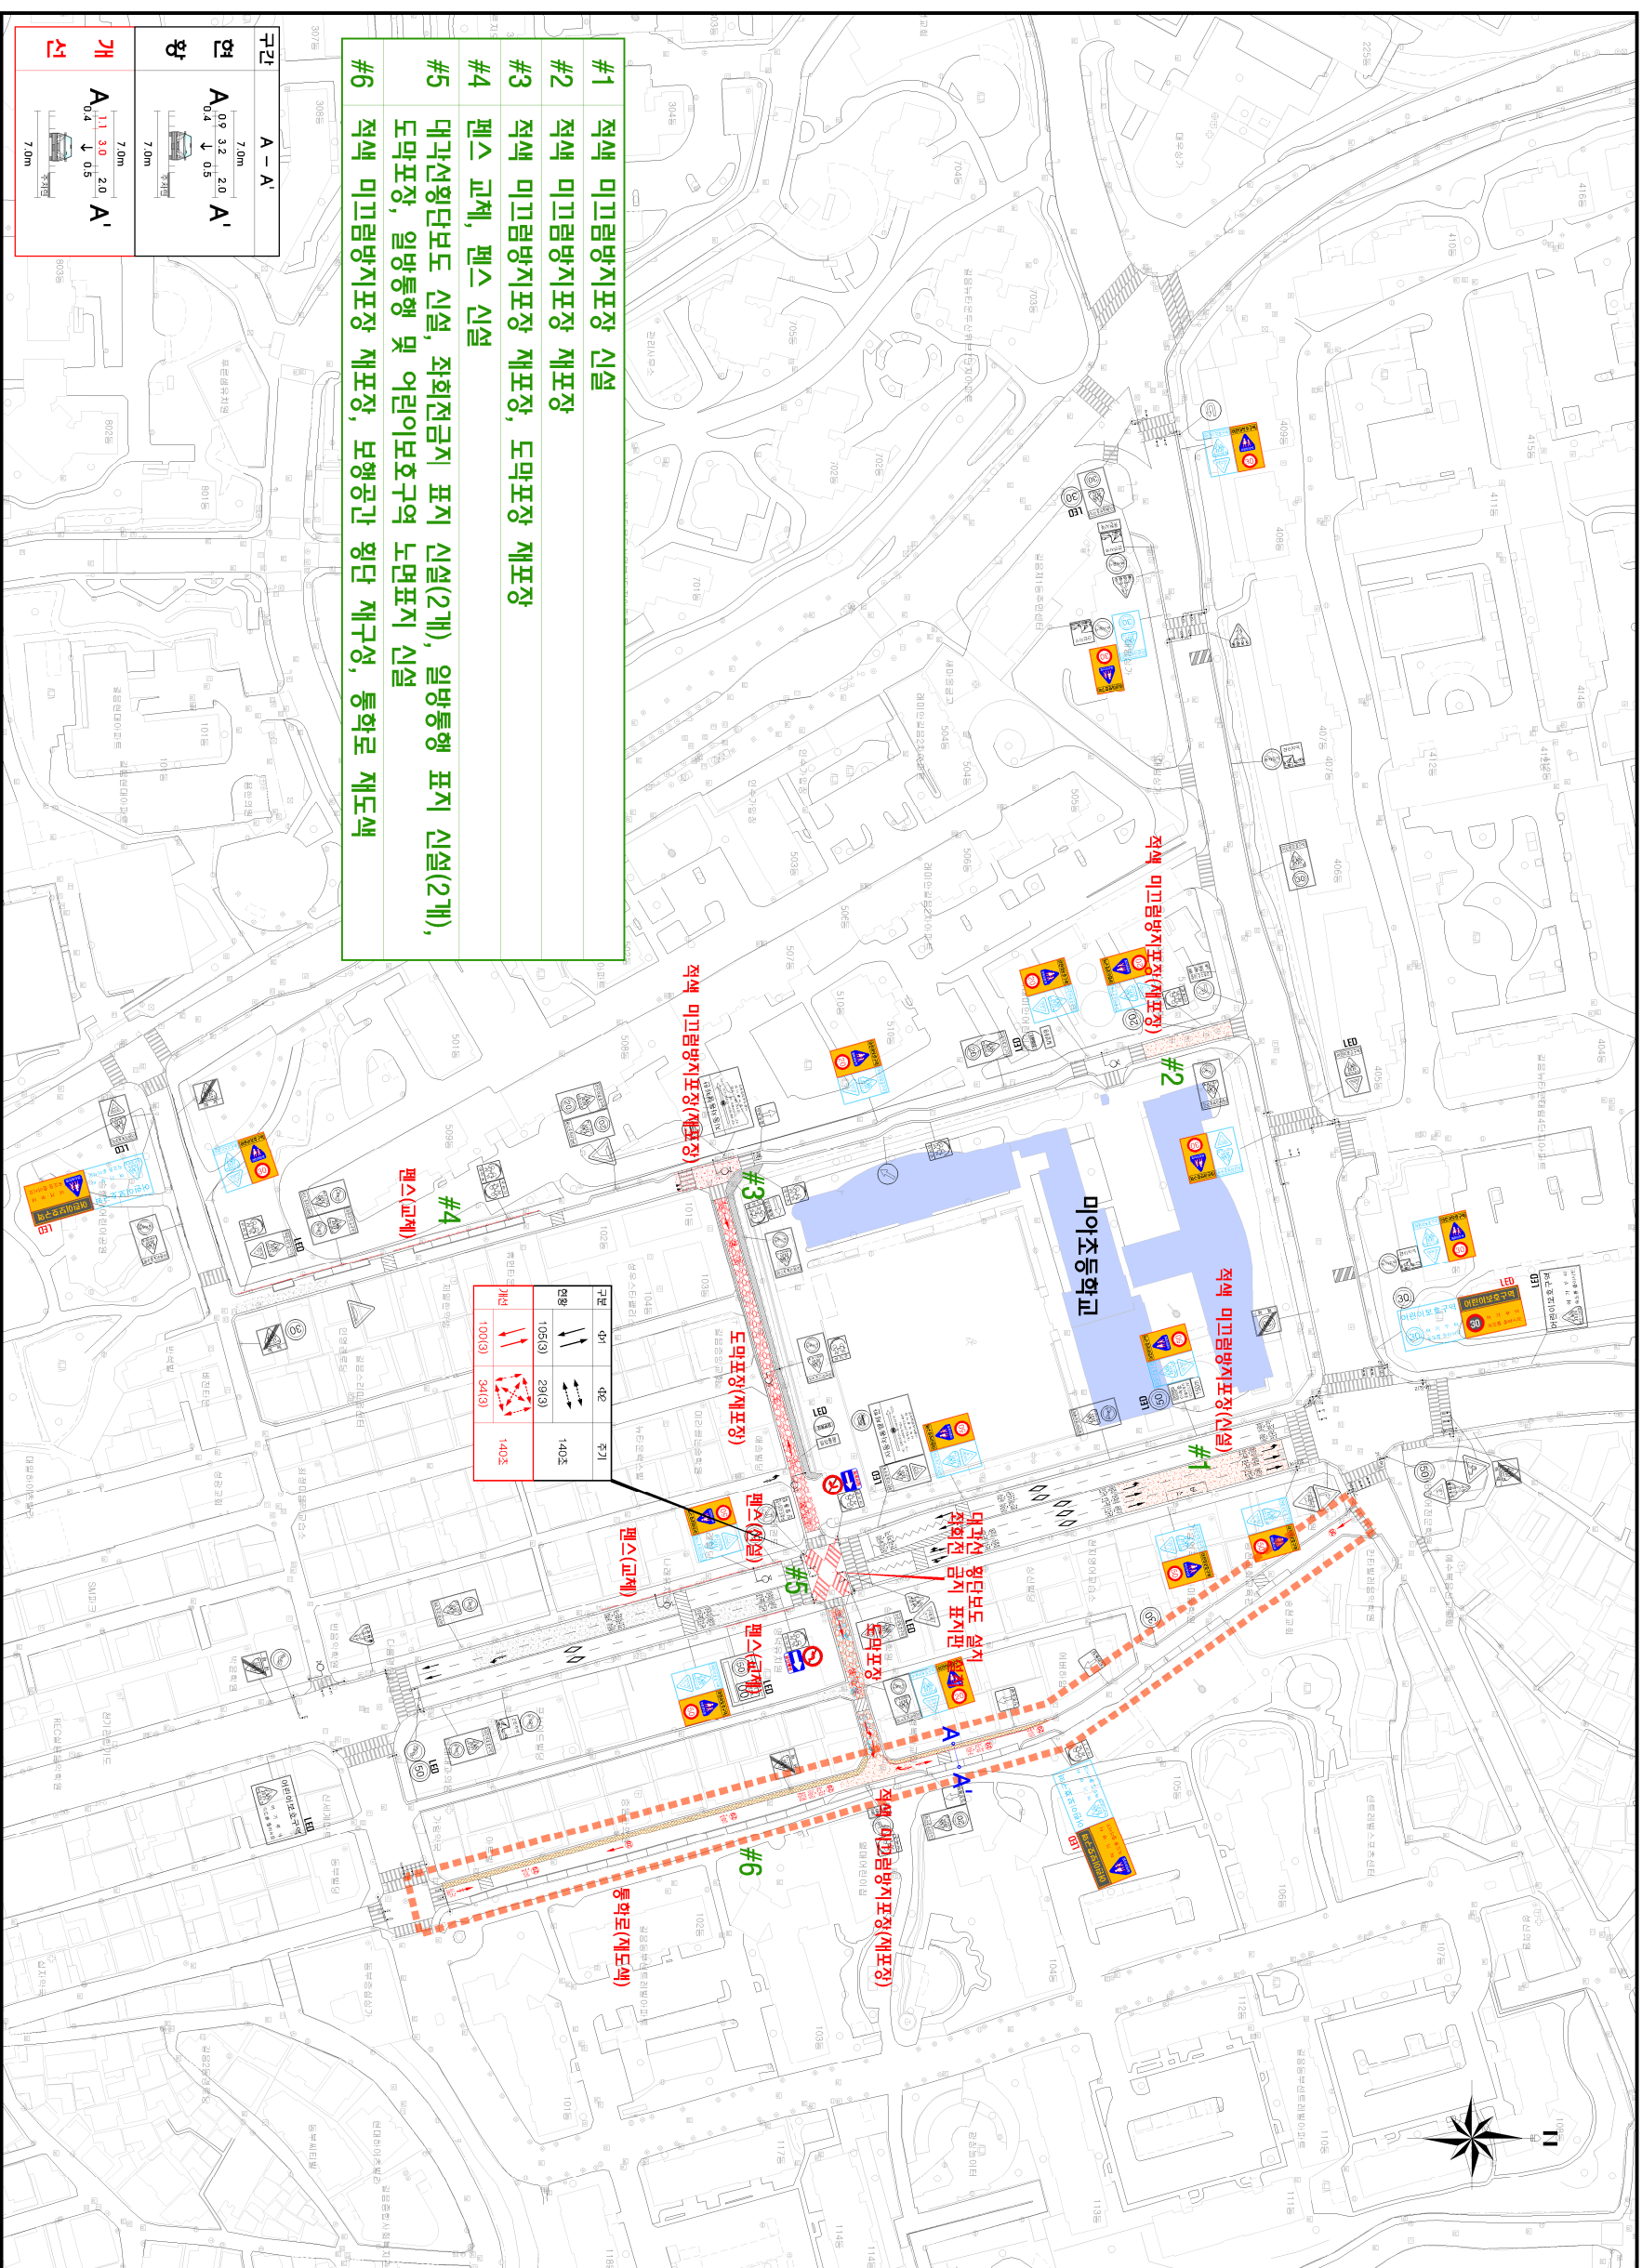

- #1 적색 미끄럼방지포장 신설
- #2 적색 미끄럼방지포장 재포장
- #3 적색 미끄럼방지포장 재포장, 도막포장 재포장
- #4 펜스 교체, 펜스 신설
- #5 대각선횡단보도 신설, 좌회전금지 표지 신설(2개), 일방통행 표지 신설(2개), 도막포장, 일방통행 및 어린이보호구역 노면표지 신설
- #6 적색 미끄럼방지포장 재포장, 보행공간 횡단 재구성, 등화로 재도색

| | |
|----|-----------------------------------|
| 구간 | A - A' |
| 면 | A _{0.4} 3.2, 2.0 A' |
| 방 | 7.0m |
| 개 | A _{0.4} 1.1, 3.0, 2.0 A' |
| 선 | 7.0m |

| | | | | | |
|----|--------|-------|------|------|------|
| 구간 | 가 | 나 | 다 | 라 | 마 |
| 면 | 105(3) | 29(3) | 140조 | 140조 | 140조 |
| 개 | 100(3) | 34(3) | | | |

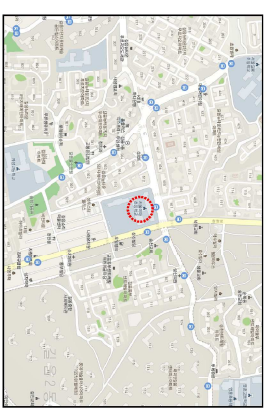

| 범 | 개 | 시 | 설 | 명 |
|---|--------------|---|---|---|
| | 횡단보도 | | | |
| | 고원색횡단보도 | | | |
| | 고원색교차로 | | | |
| | 보도 | | | |
| | 보행공간 | | | |
| | 적색 미끄럼방지포장 | | | |
| | 도막포장 | | | |
| | 중량분력면 | | | |
| | 가드레일 | | | |
| | 시선유도선 | | | |
| | 표지판 | | | |
| | 단속카메라 | | | |
| | 번시경 | | | |
| | 열로카펫 | | | |
| | 투광기 | | | |
| | 신호기 | | | |
| | 점보 | | | |
| | 어린이보호구역 시점표지 | | | |
| | 어린이보호구역 예계표지 | | | |
| | 어린이보호구역 예고표지 | | | |
| | 교통안전표지 | | | |

