



방화동 217-123(마곡힐스테이트 아파트 인근) - 개선

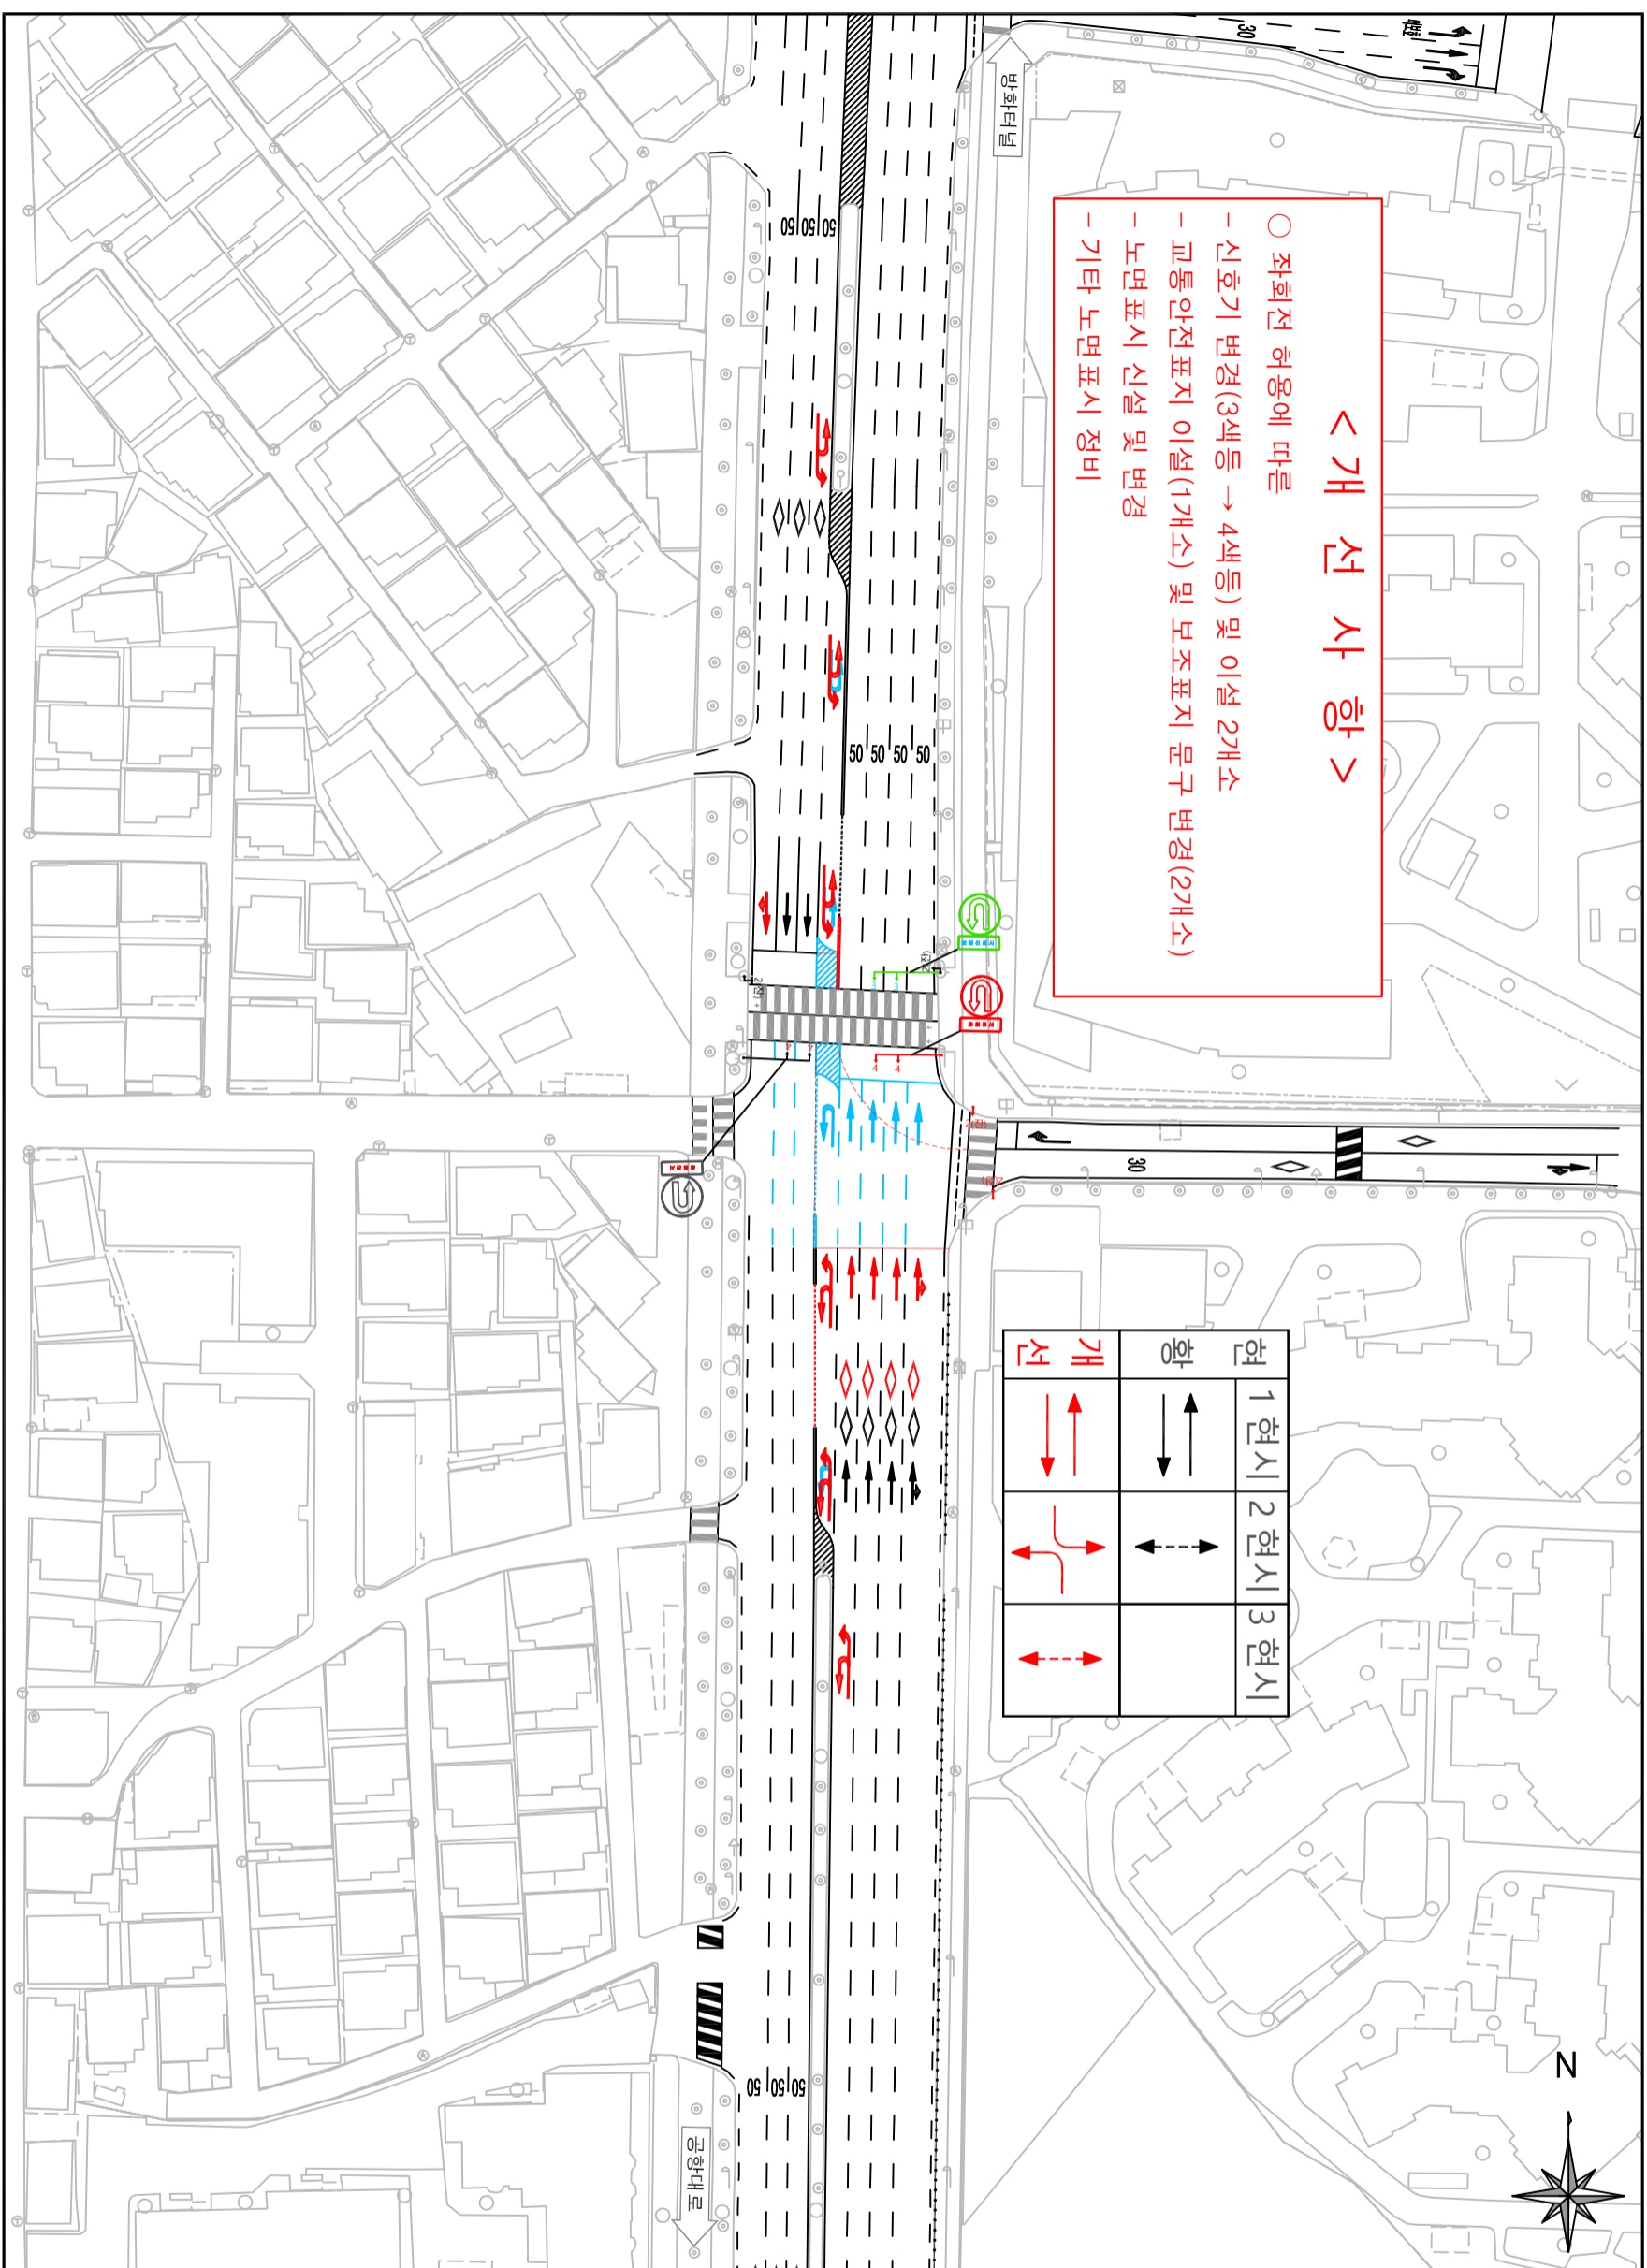

- < 개 선 사 항 >**
- 좌회전 허용에 따른
 - 신호기 변경(3색등 → 4색등) 및 이설 2개소
 - 교통안전표지 이설(1개소) 및 보조표지 문구 변경(2개소)
 - 노면표지 신설 및 변경
 - 기타 노면표지 정비

| 현 | 1 현시 | 2 현시 | 3 현시 |
|---|------|------|------|

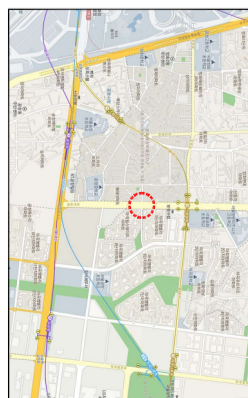

KEYMAP

| 범 | 례 | 현 | 향 |
|---|---|---|---|

