


도봉08, 도봉09, 1119(창동농협물류센터방면),  
노원15(창동농협물류센터방면)

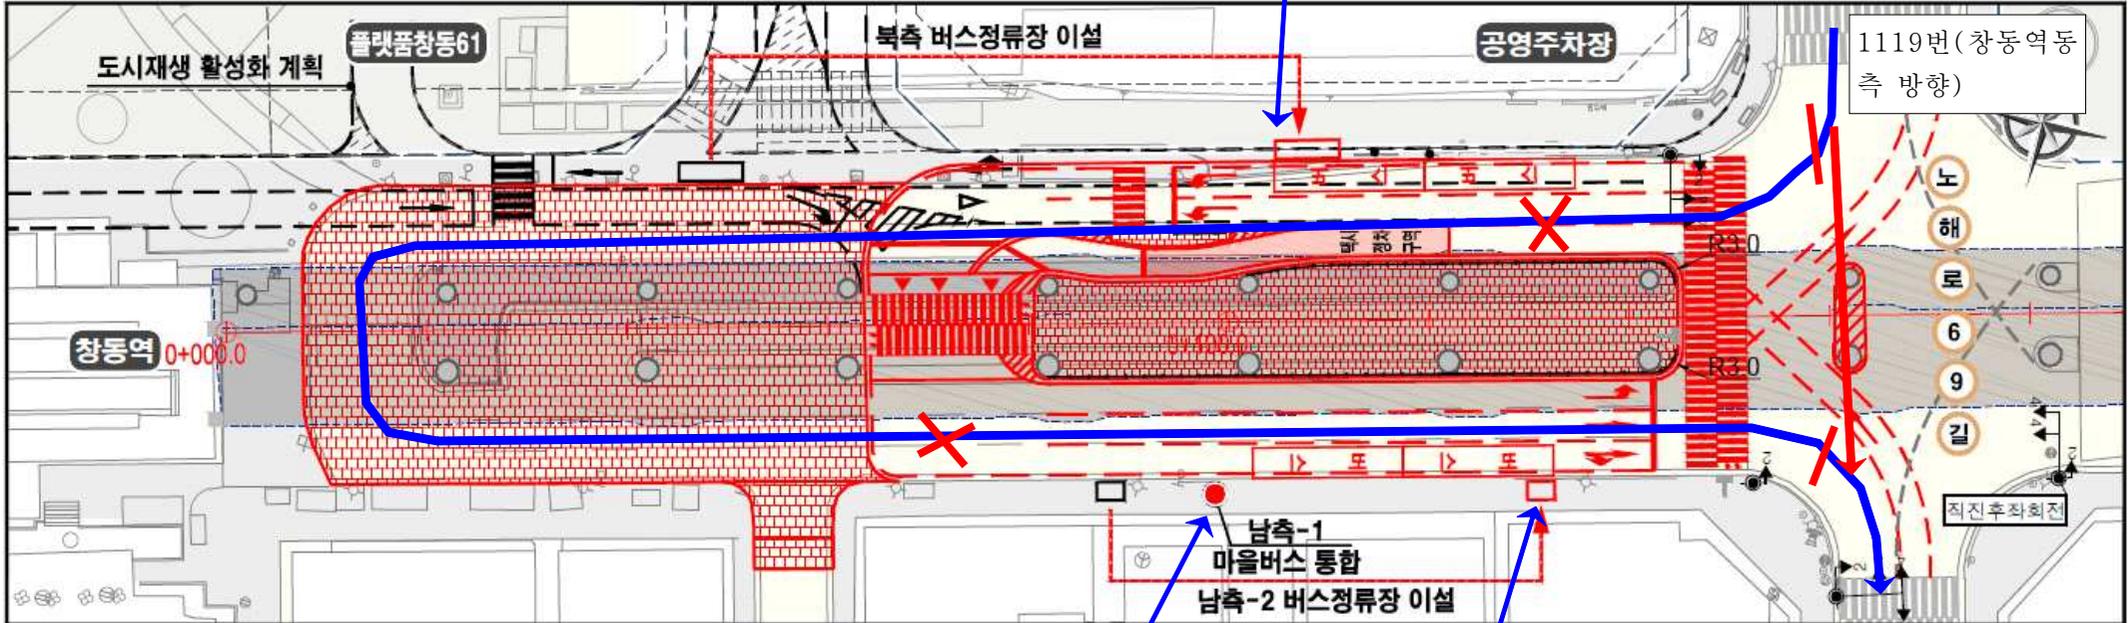

도봉01, 노원05, 노원08, 노원15

1120(창동주공1단지, 창동주공17단지 방면),  
1129, 1142