


■ 위 치 도



■ 교통 체증 현황

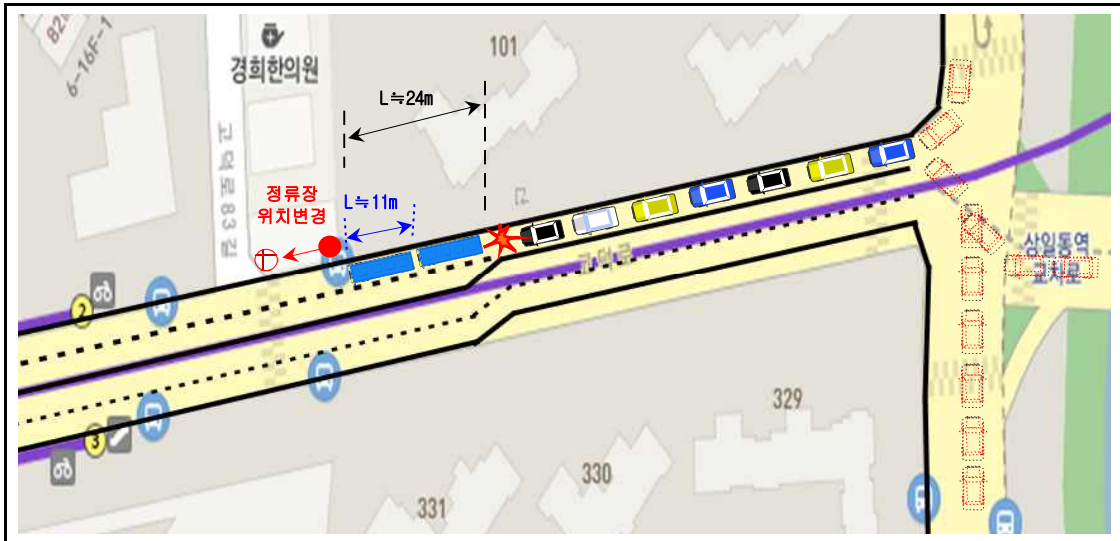

■ 정류장표지판 이설계획

