어 린 이 보 호 구 역

현황 및 개선안도

시설명	버클리 어린이집 (서울시 강서구 내발산동 강서로47바길 21)

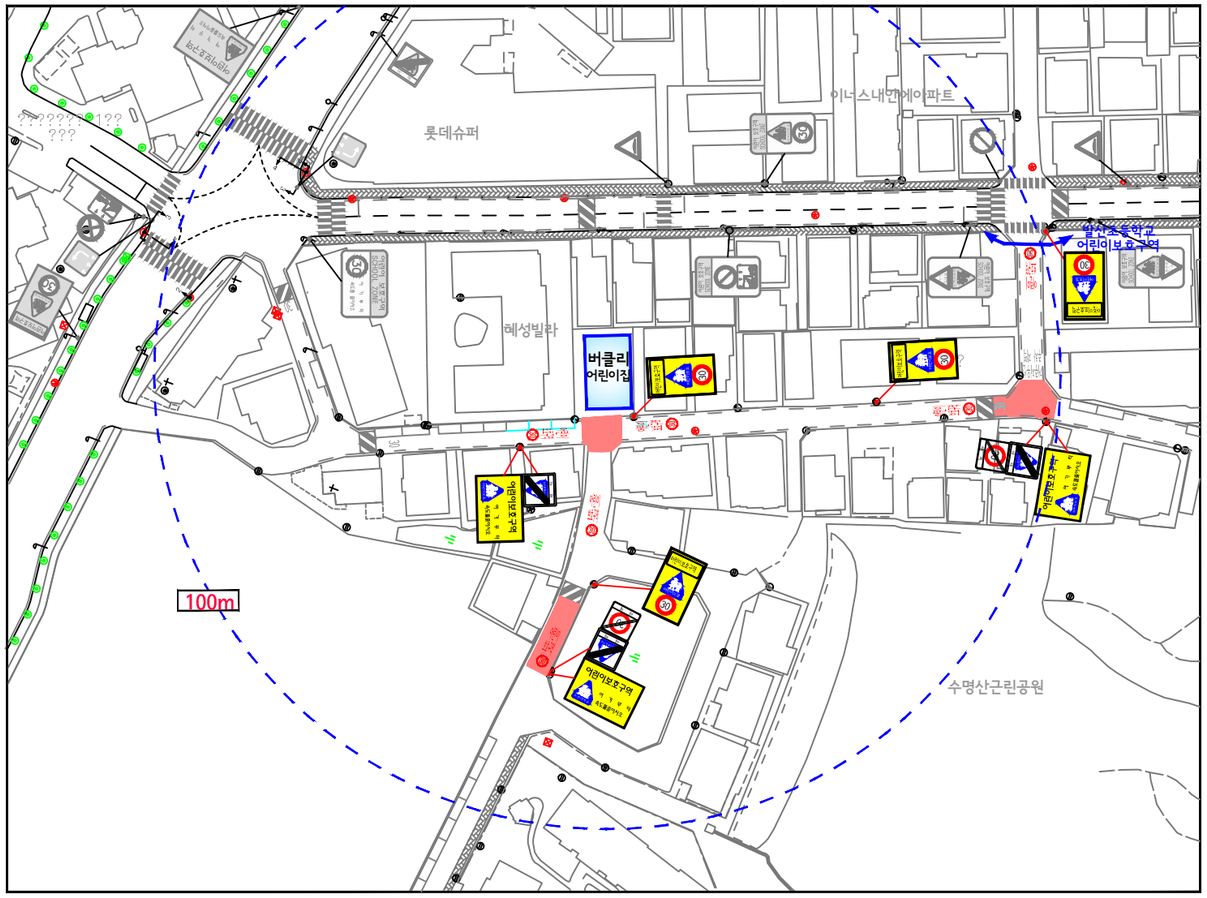

- 범 례 -

구분	
구분	-
	-
	-
	-
안전표지 및 노면표시	<324.402.415> 어린이보호구역 여기부터 속도를 줄이시오
	<324.224> 어린이보호구역 30
	<324.226> 어린이보호구역
	<324.218> 어린이보호구역
	<224.427> 30 해제
	<324.427> 어린이보호구역 해제
	<518> 30
	<536> 어린이 보호구역

구분	항목	단위	수량 현황	개선 신설	개선 교체	개선 제거
신호기	경보등	개소				
	신호등	개소				
안전표지	소 계	개				
	213	개				
	214	개				
	218	개				
	219	개				
	224	개				
	227	개				
	307	개				
	309	개				
	322	개				
	328	개				
	403	개				
	418	개				
	427	개				
	428	개				
	429	개				
	<통합표지>			13		
	324 402 415	개		3		
	224 427	개		2		
	324 427	개		3		
	218 428	개				
	219 428	개				
	324 226	개				
	324 224	개		5		
노면표시	소 계	개		12		2
	517	개				2
	518	개		6		
	519	개				
	521	개				
	523	개				
	532	개				
	536~536-3	개		6		
	510~514	개				
	537~543	개				
	소 계	개	1			
	과속방지턱	개	1			
	이미지현수	개				
	방호울타리	M				
	보 도	㎡				

(현장조사일 : 2018년 03월)

1102?

1103?

1104?

1101?

1105?

??M??11?????

1106?