



어린이보호구역 현황 및 개선안도

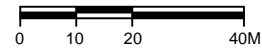

시설명 버클리 어린이집 (서울시 강서구 내발산동 강서로47바길 21)

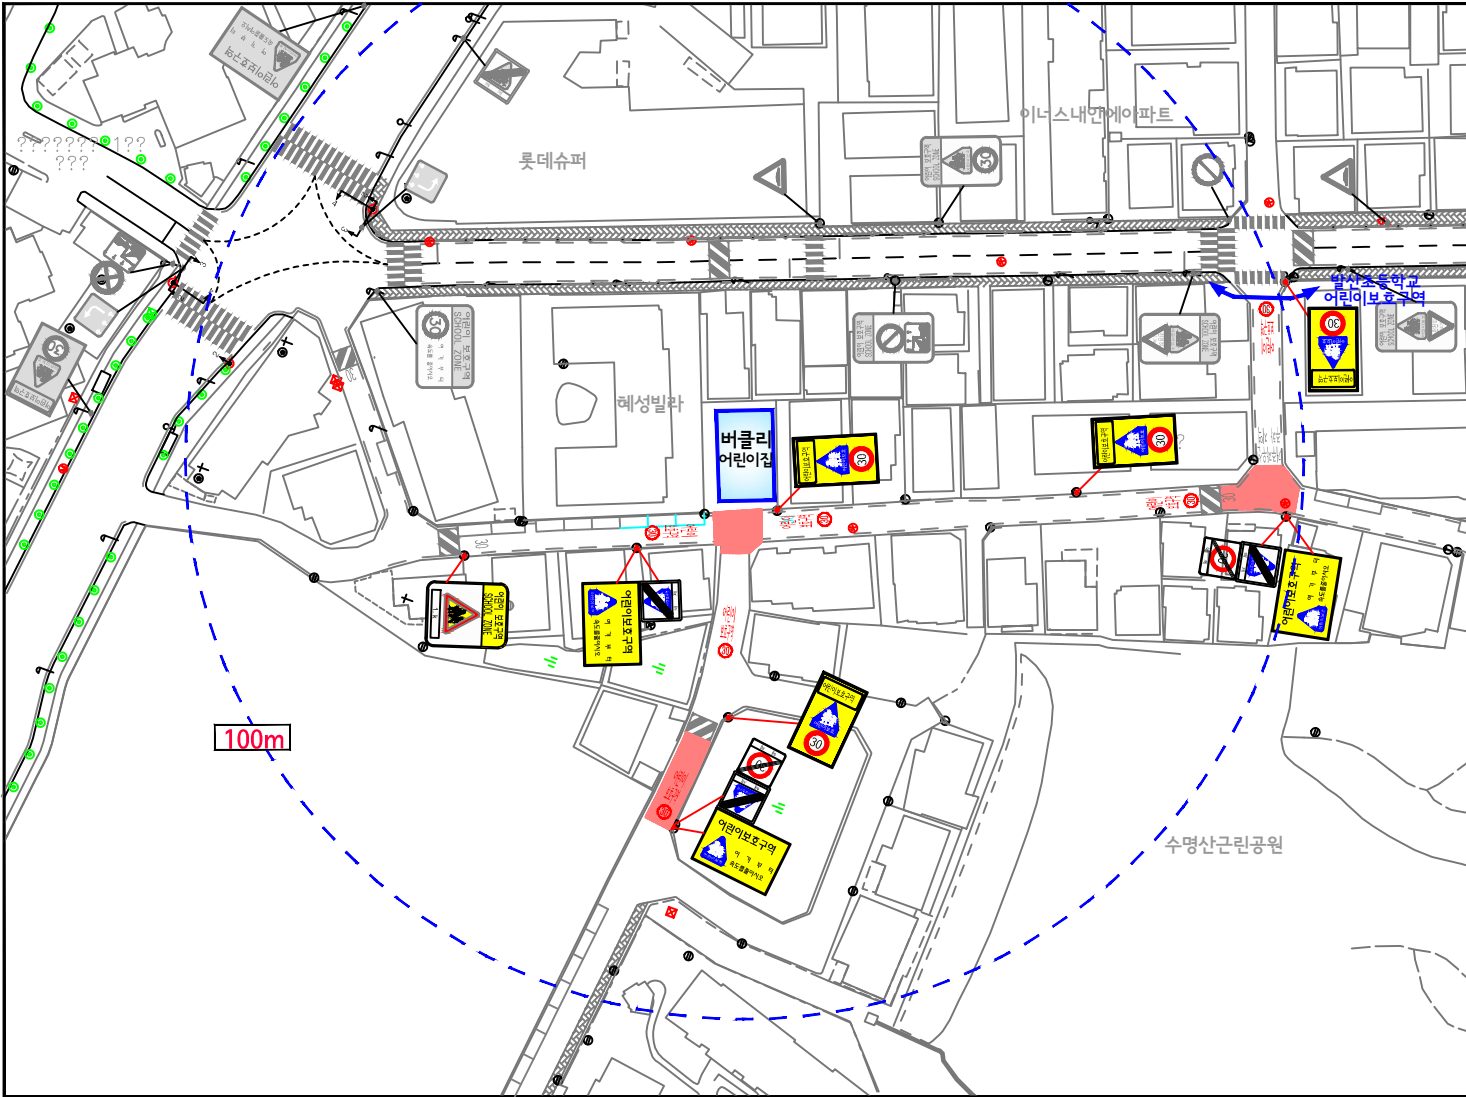

- 범례 -		구분	면적	단위	수량		
					신설	교체	폐기
구분 면적	-	신설	면적	개소			
안전표	<324.402.415> 	소계	개		1		
	<324.224> 	131	개		1		
	<324.226> 	214	개				
	<324.218> 	218	개				
	<324.218> 	219	개				
	<324.218> 	224	개				
	<324.218> 	227	개				
	<324.218> 	307	개				
	<324.218> 	309	개				
	<324.218> 	322	개				
지표	<324.218> 	328	개				
	<324.218> 	403	개				
	<324.218> 	418	개				
	<324.218> 	427	개				
	<324.218> 	428	개				
	<324.218> 	429	개				
	<324.218> 	<통합표지>				13	
	<324.218> 	324	개		3		
	<324.218> 	402	개				
	<324.218> 	415	개				
노면표시	<324.218> 	224	개		2		
	<324.218> 	427	개		3		
	<324.218> 	324	개				
	<324.218> 	427	개				
	<324.218> 	218	개				
	<324.218> 	428	개				
	<324.218> 	219	개				
	<324.218> 	428	개				
	<324.218> 	324	개				
	<324.218> 	226	개				
시표	<131> 	소계	개		5		
	<131> 	324	개		12		1
	<131> 	517	개				1
	<131> 	518	개		6		
	<131> 	519	개				
	<224.427> 	521	개				
	<224.427> 	523	개				
	<224.427> 	532	개				
	<324.427> 	536-536-3	개		6		
	<324.427> 	510-514	개				
기타	<518> 	537-543	개				
	<536> 	소계	개	1			
	<536> 	과속방지턱	개	1			
		이미지형도	개				
		방호물타면	M				
		보도	m ²				

(현장조사일 : 2018년 03월)